

NOTA structura metalica:
-stalpi si grinzi - rezistenta la foc 2h;
-plansee beton - rezistenta la foc 45';
-structura metalica - tratata cu vopsea termosupantia;
-inchideri din panouri sandwich.


NOTA:
Peretii exteriori ai corpurilor A si B se vor placa cu polistiren de 10 cm;
Peretii exteriori ai scarii executata cf. proiect 40/2013 sunt termoizolati cu vata minerala de 10 cm.

NOTA:
-perioada de colt(P100-1/06) -Tc=0.7sec
-clasa de importanta(P100-1/06) - I
-categoria de importanta(ordin MLPTL31/N/95) - "B"
-valoarea caracteristica a incarcarii din zapada (conform EN 1991-1-3 din 2003) -S_s=2.0 kN/m²
-viteza caracteristica a vantului (NP 082/2004) -U_s=20m/s
-presiunea caracteristica a vantului (NP 082/2004) -q_s=0.5
-adancimea minima de inghet - 0.9 m

Suprafata construita etaj VI = 337,00 mp
Suprafata utila etaj VI = 284,10 mp
Suprafata construita totala = 1737,45 mp
Suprafata construita desfasurata = 10719,10 mp

NOTA:
- cladire civila publica - pentru sanatate
- gradul II rezistenta la foc
- risc "mic" de incendiu

perete b.a., 30cm, clasa A1 reactie la foc , REI minim 3 ore
diafragma b.a.,15cm, clasa A1 reactie la foc , REI minim 3 ore
perete b.a.,16,5cm, clasa A1 reactie la foc , REI minim 3 ore
perete b.a., 15cm, clasa A1 reactie la foc , REI minim 3 ore
perete zidarie BCA,30cm, clasa A1 reactie la foc, EI minim 3 ore
perete zidarie BCA,12,5cm, clasa A1 reactie la foc, EI minim 3 ore
perete zidarie BCA,10cm, clasa A1 reactie la foc, EI minim 3 ore
perete zidarie BCA,8cm, clasa A1 reactie la foc,EI minim 3 ore
perete gips carton,19cm, clasa A2 reactie la foc (s1-d0), EI minim 180 minute
perete gips carton,10cm, clasa A2 reactie la foc (s1-d0), EI minim 30 minute

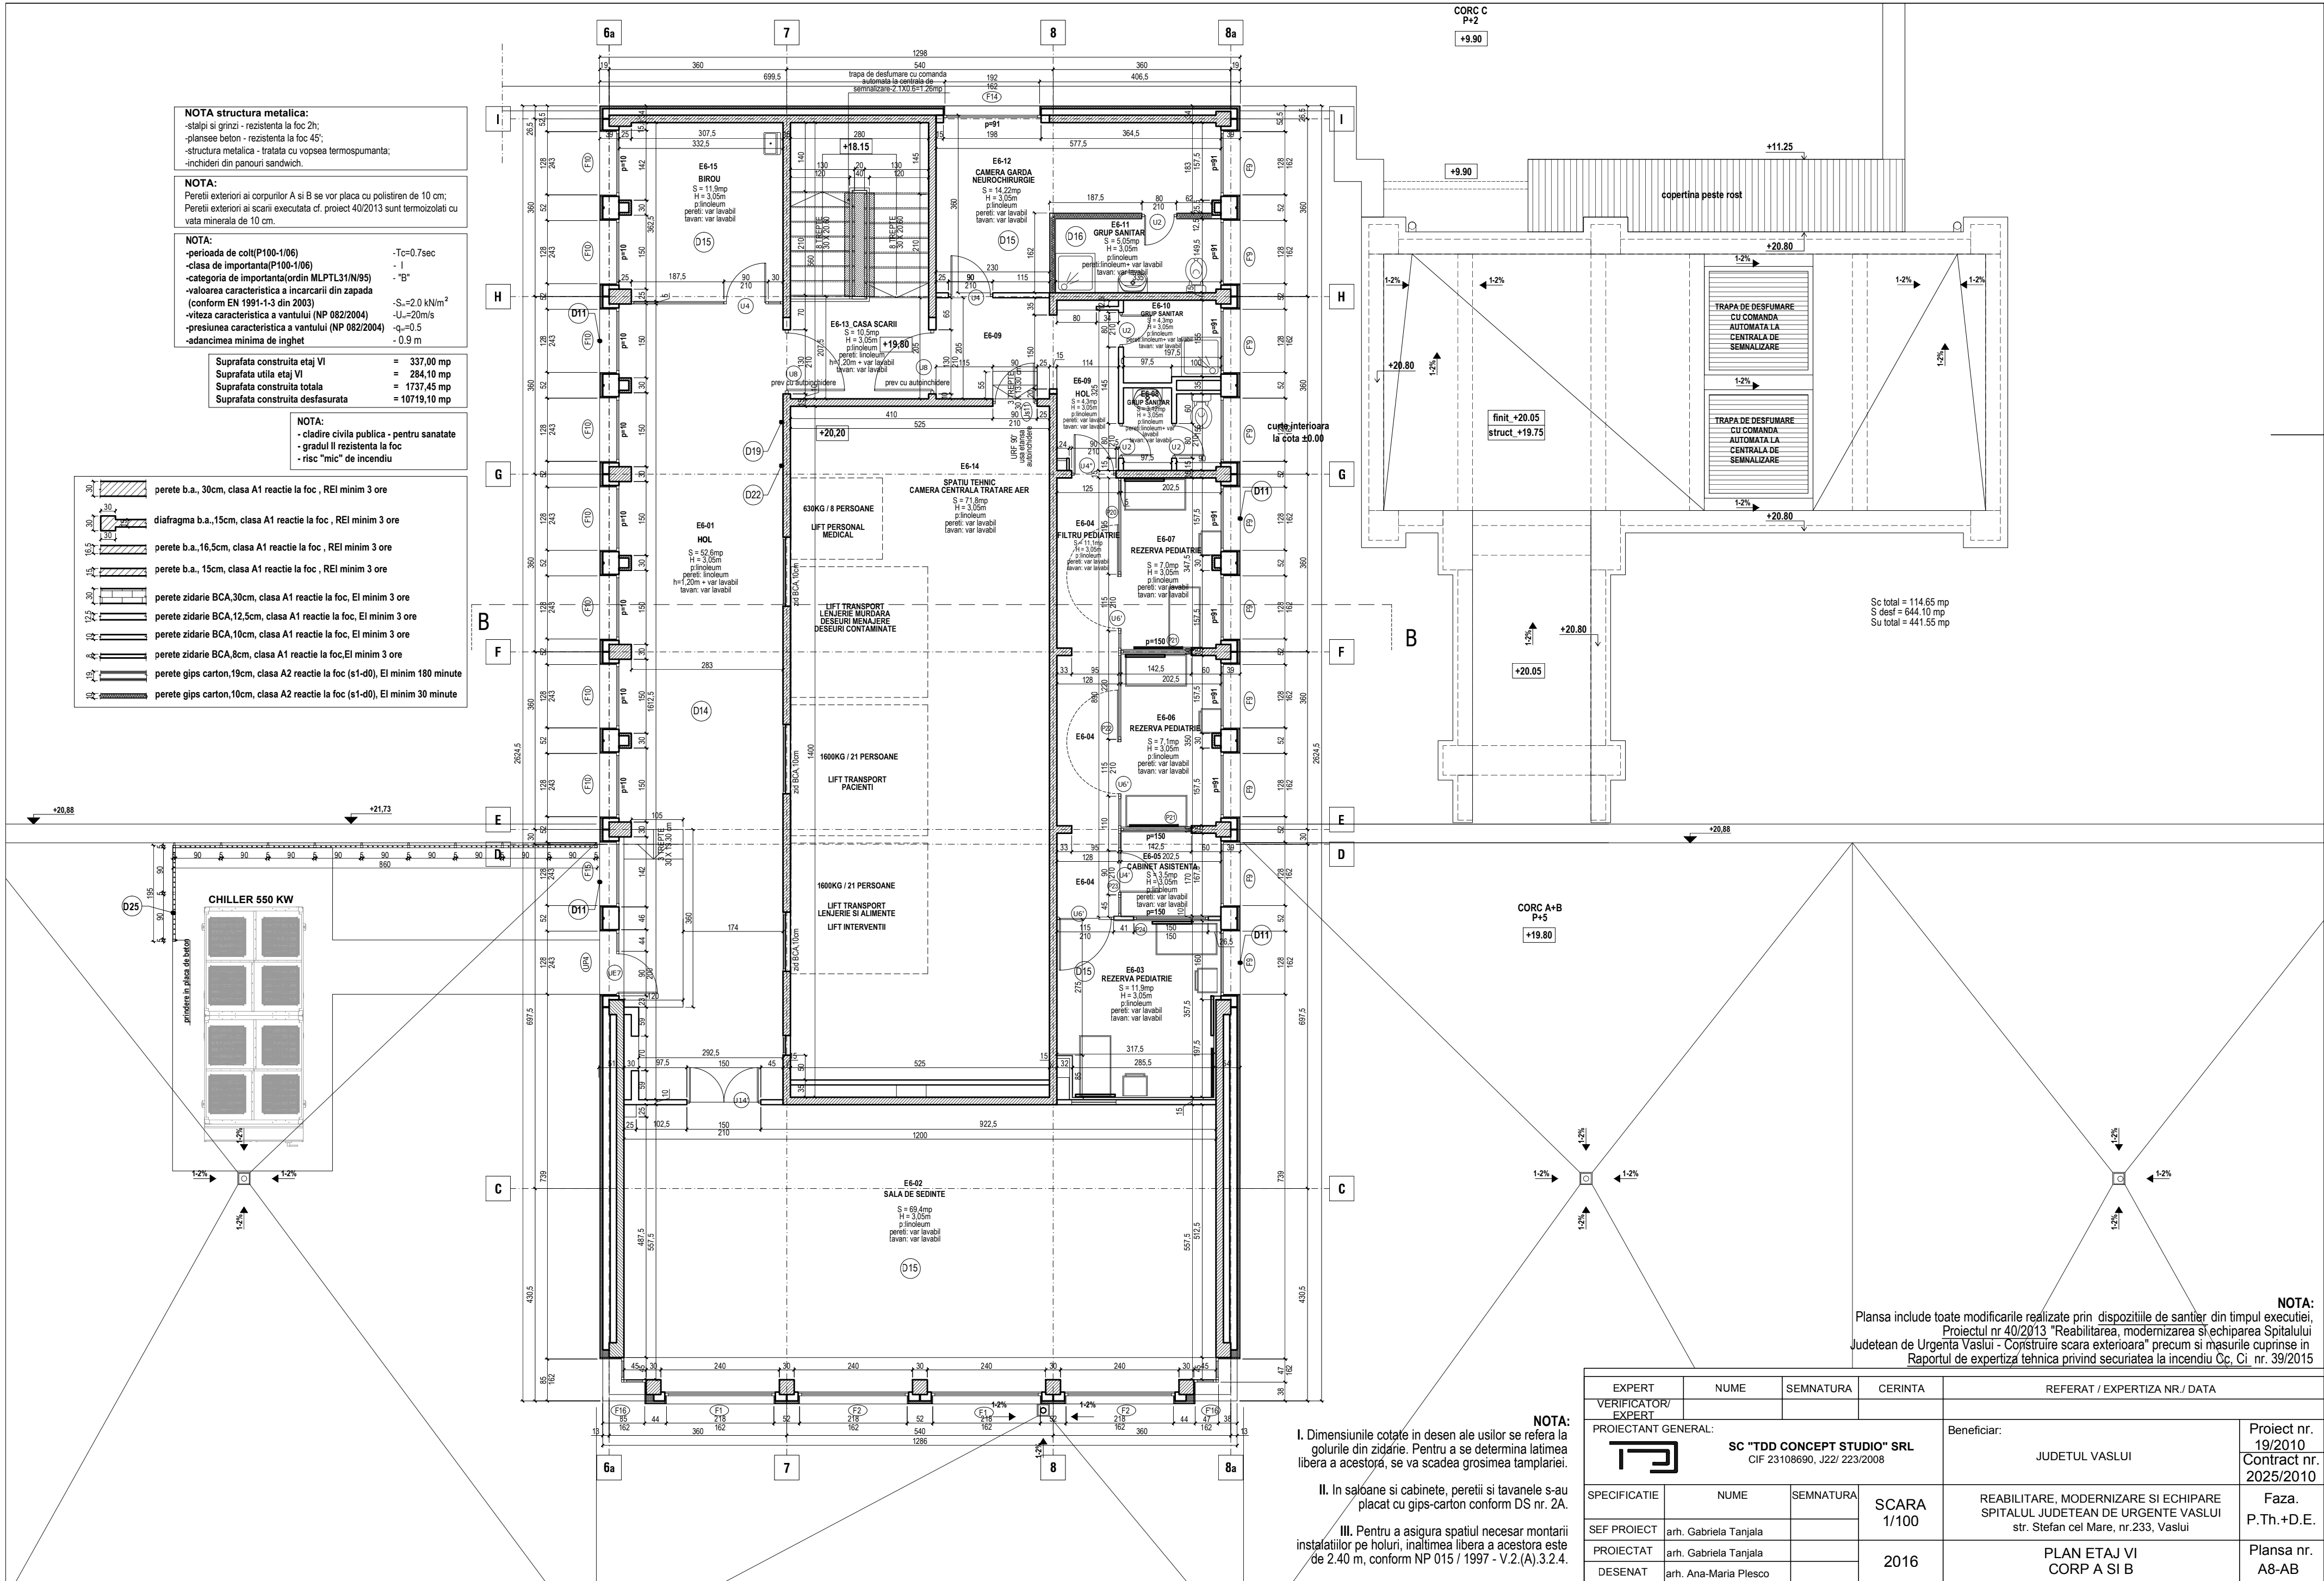

NOTA:
Plansa include toate modificarile realizate prin dispozitiile de santier din timpul executiei, Proiectul nr 40/2013 "Reabilitarea, modernizarea si echiparea Spitalului Județean de Urgenta Vaslui - Construire scara exteriora" precum si masurile cuprinse in Raportul de expertiza tehnica privind securitatea la incendiu Cc, Ci nr. 39/2015

EXPERT	NUME	SEMNATURA	CERINTA	REFERAT / EXPERTIZA NR./ DATA	
VERIFICATOR/ EXPERT					
PROIECTANT GENERAL:				Beneficiar:	Proiect nr. 19/2010
SC "TDD CONCEPT STUDIO" SRL CIF 23108690, J22/ 223/2008				JUDETUL VASLUI	Contract nr. 2025/2010
SPECIFICATIE	NUME	SEMNATURA	SCARA 1/100	REABILITARE, MODERNIZARE SI ECHIPARE SPITALUL JUDEȚEAN DE URGENTE VASLUI str. Stefan cel Mare, nr.233, Vaslui	Faza. P.Th.+D.E.
SEF PROIECT	arh. Gabriela Tanjala				
PROIECTAT	arh. Gabriela Tanjala				
DESENAT	arh. Ana-Maria Plesco		2016	PLAN ETAJ VI CORP A SI B	Plansa nr. A8-AB

NOTA:
I. Dimensiunile cotate in desen ale usilor se refera la golurile din zidarie. Pentru a se determina latimea libera a acestora, se va scadea grosimea tamplariei.

II. In saloane si cabinete, peretii si tavanele s-au placat cu gips-carton conform DS nr. 2A.

III. Pentru a asigura spatiul necesar montarii instalatiilor pe holuri, inaltimea libera a acestora este de 2.40 m, conform NP 015 / 1997 - V.2.(A).3.2.4.