


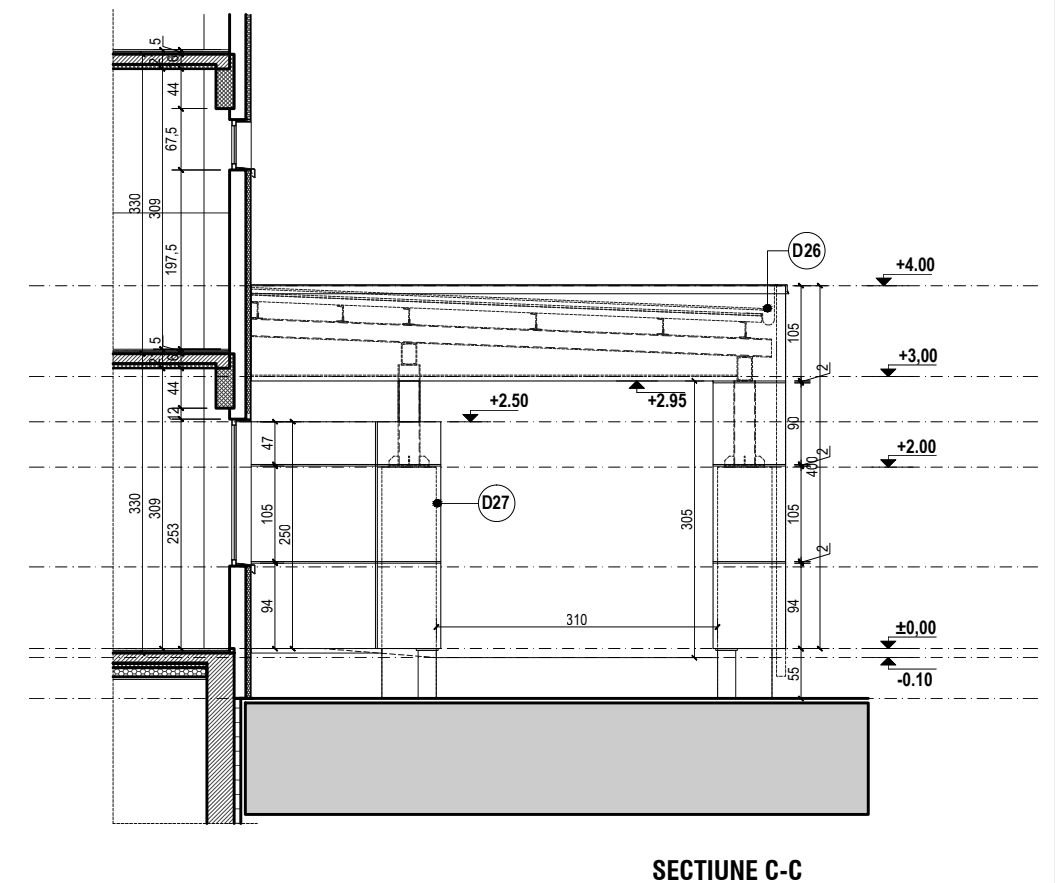

- 1 - TAMPLARIE ALUMINIU CU GEAM TERMOPAN
- 2 - PLACAJ PENTRU FATADA VENTILATA _CULOARE ALB IVORY (RAL CLASIC 1013)
- 3 - TENCUALIA DECORATIVA _CULOARE ORANJ (RAL CLASSIC 1033)
- 4 - TENCUALIA DECORATIVA GRANULATA _CULOARE VERDE (RAL CLASSIC 6002)
- 5 - TENCUALIA DECORATIVA _CULOARE ALB IVORY (RAL CLASSIC 1013)
- 6 - BRISE-SOLEIL
- 7 - SOCLU_TENCUALIA DECORATIVA _CULOARE KAKI (RAL CLASSIC 6020)
- 8 - PIATRA ARTIFICIALA ANTIDERAPANTA _CULOARE VERDE INCHIS
- 9 - TENCUALIA DECORATIVA _CULOARE GRI

Plansa include toate modificarile realizate prin dispozitiile de santier din timpul executiei, Proiectul nr 40/2013 "Reabilitarea, modernizarea si echiparea Spitalului
Judetean de Urgenta Vaslui - Construire scara exterioara" precum si masurile cuprinse in Raportul de expertiza tehnica privind securitatea la incendiu Cc, Ci nr. 39/2015

III. Pentru a asigura spatiul necesar montarii instalatiilor pe holuri, inaltimea libera a acestora este de 2.40 m, conform NP 015 / 1997 - V.2.(A).3.2.4.

EXPERT	NUME	SEMNATURA	CERINTA	REFERAT / EXPERTIZA NR./ DATA	
VERIFICATOR/ EXPERT					
PROIECTANT GENERAL:  SC "TDD CONCEPT STUDIO" SRL CIF 23108690, J22/ 223/2008			Beneficiar: JUDETUL VASLUI		Proiect nr. 19/2010 Contract nr. 2025/2010
SPECIFICATIE	NUME	SEMNATURA	SCARA 1/100	REABILITARE, MODERNIZARE SI ECHIPARE SPITALUL JUDETEAN DE URGENTE VASLUI str. Stefan cel Mare, nr.233, Vaslui	Faza. P.Th.+D.E.
SEF PROIECT	arh. Gabriela Tanjala				
PROIECTAT	arh. Gabriela Tanjala		2016	SECTIUNE C-C, SECTIUNE D-D CORP A si B	Plansa nr. A11-AB
DESENAT	arh. Ana-Maria Plesco				