


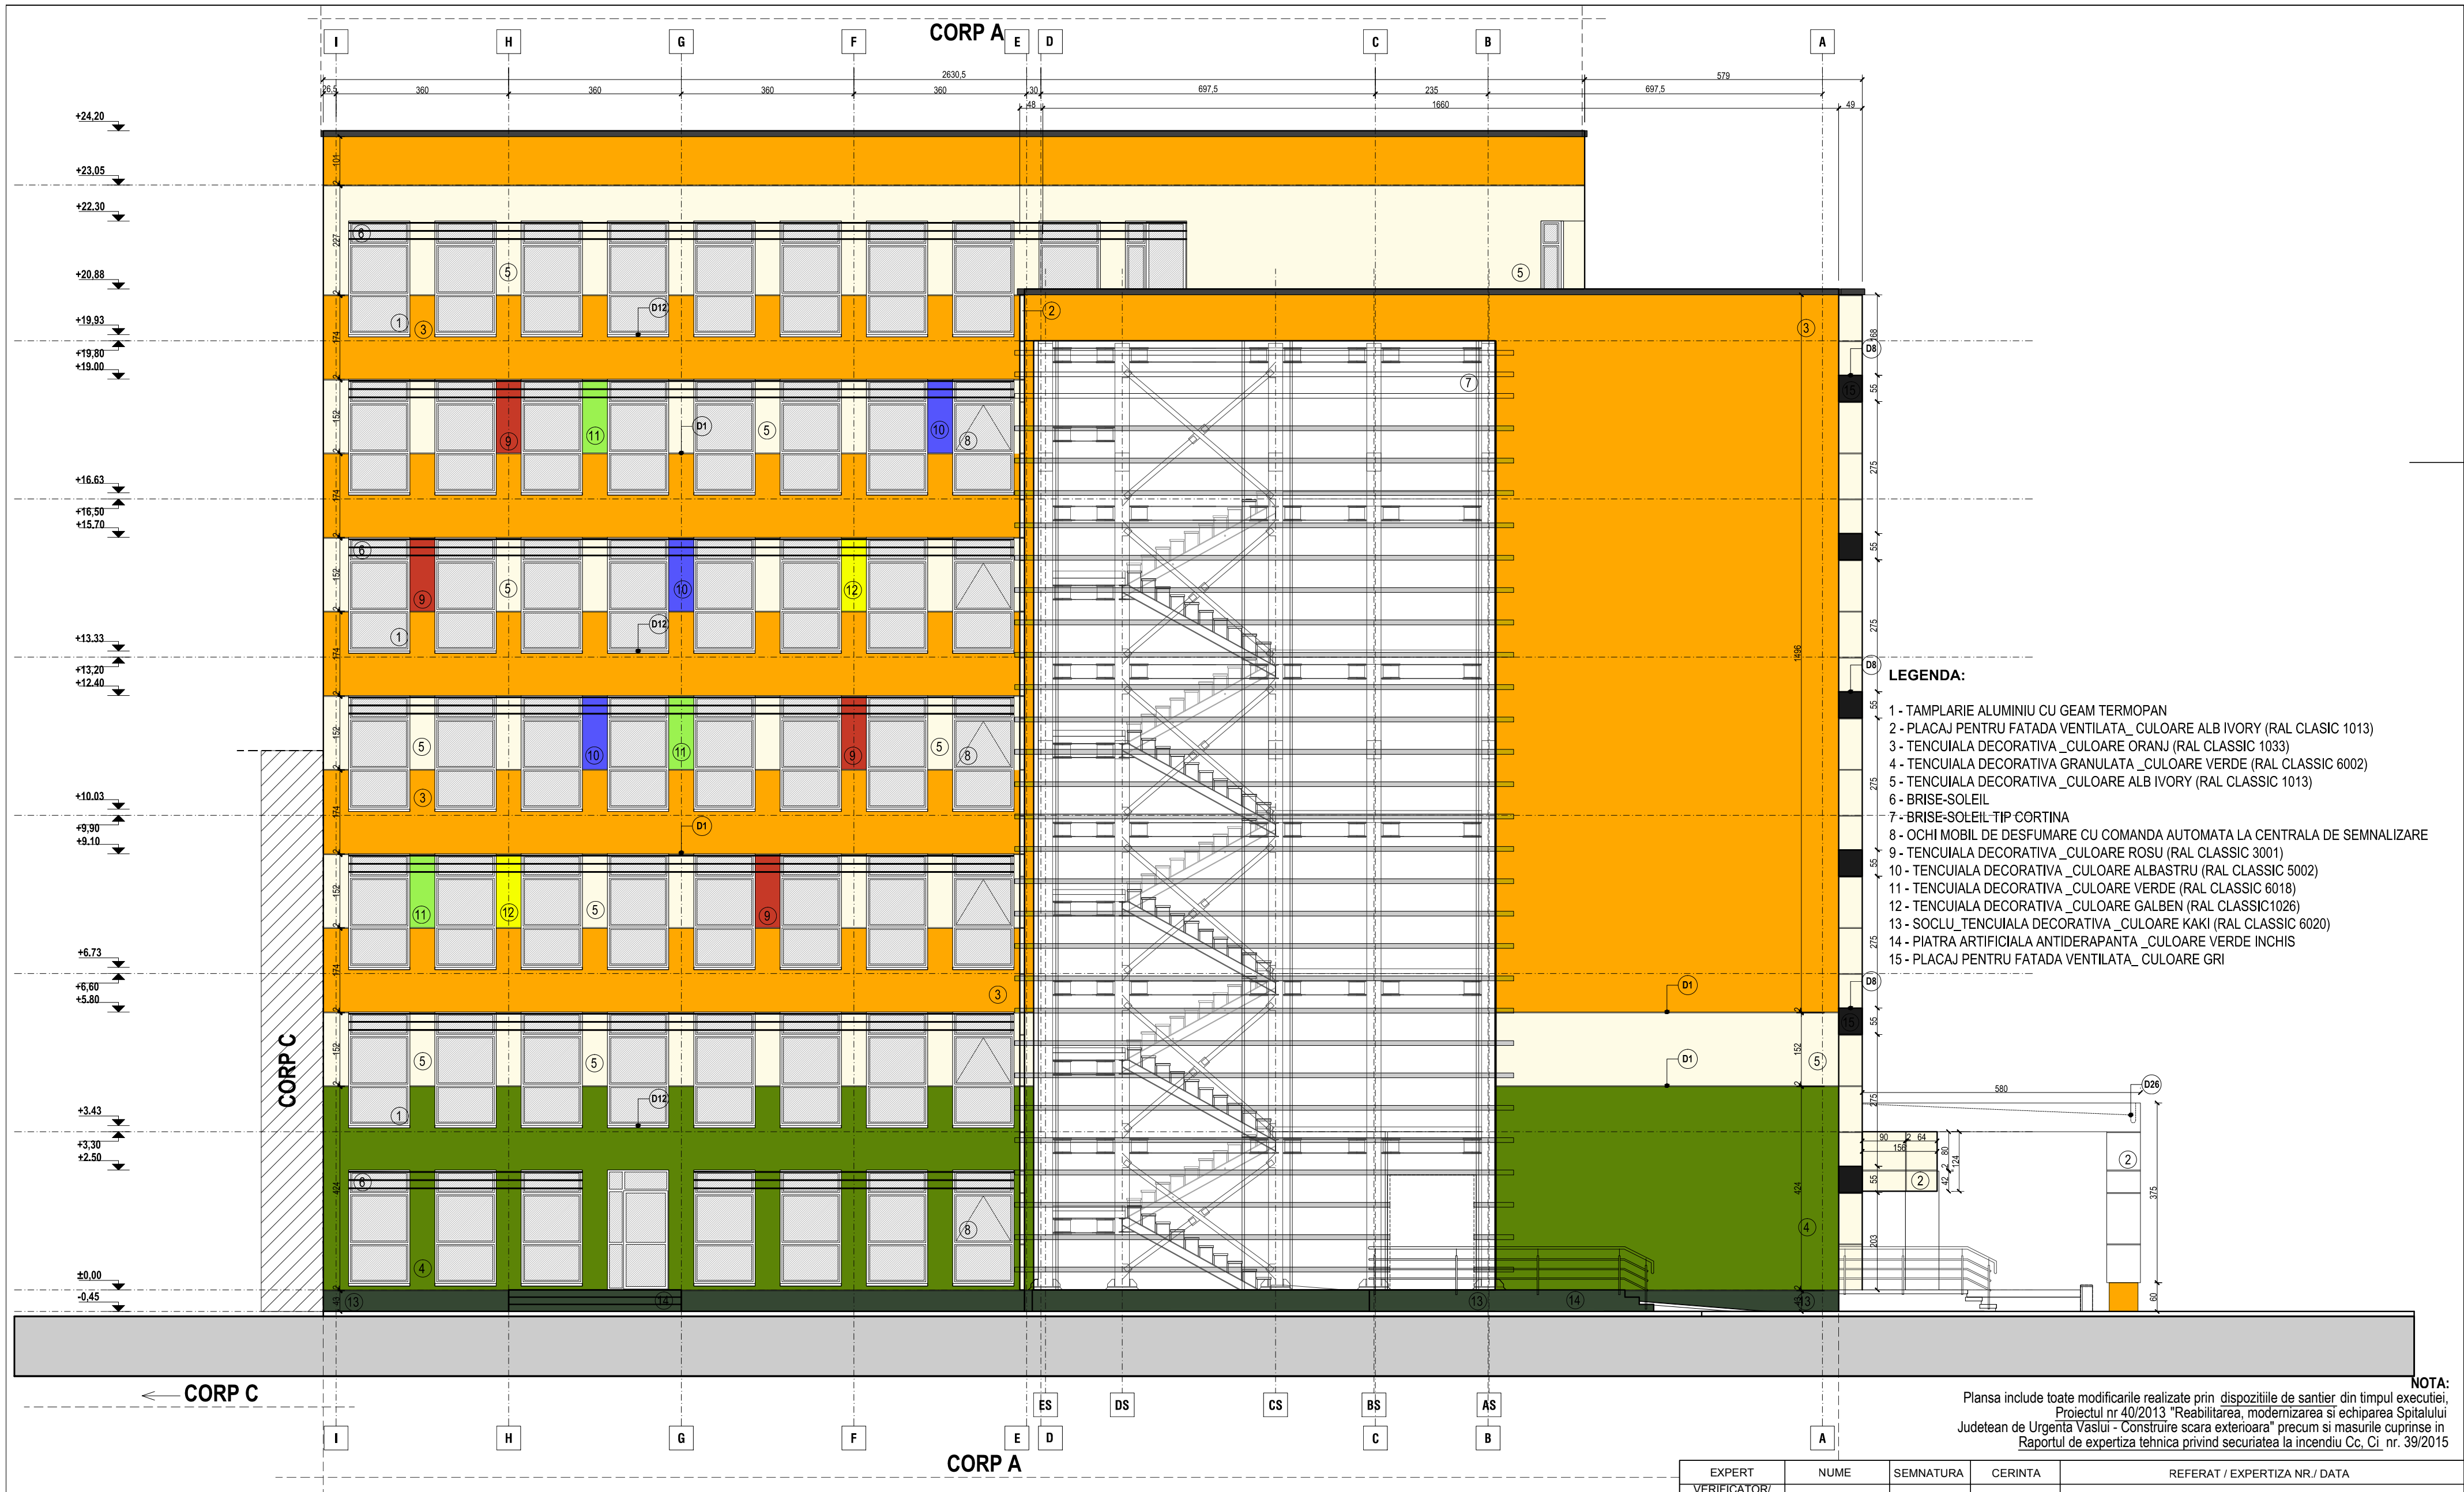

- LEGENDA:**
- 1 - TAMPLARIE ALUMINIU CU GEAM TERMOPAN
 - 2 - PLACAJ PENTRU FATADA VENTILATA_ CULOARE ALB IVORY (RAL CLASIC 1013)
 - 3 - TENCUIALA DECORATIVA _CULOARE ORANJ (RAL CLASSIC 1033)
 - 4 - TENCUIALA DECORATIVA GRANULATA _CULOARE VERDE (RAL CLASSIC 6002)
 - 5 - TENCUIALA DECORATIVA _CULOARE ALB IVORY (RAL CLASSIC 1013)
 - 6 - BRISE-SOLEIL
 - 7 - BRISE-SOLEIL TIP CORTINA
 - 8 - OCHI MOBIL DE DESFUMARE CU COMANDA AUTOMATA LA CENTRALA DE SEMNALIZARE
 - 9 - TENCUIALA DECORATIVA _CULOARE ROSU (RAL CLASSIC 3001)
 - 10 - TENCUIALA DECORATIVA _CULOARE ALBASTRU (RAL CLASSIC 5002)
 - 11 - TENCUIALA DECORATIVA _CULOARE VERDE (RAL CLASSIC 6018)
 - 12 - TENCUIALA DECORATIVA _CULOARE GALBEN (RAL CLASSIC1026)
 - 13 - SOCLU _TENCUIALA DECORATIVA _CULOARE KAKI (RAL CLASSIC 6020)
 - 14 - PIATRA ARTIFICIALA ANTIDERAPANTA _CULOARE VERDE INCHIS
 - 15 - PLACAJ PENTRU FATADA VENTILATA_ CULOARE GRI

NOTA:
Planşa include toate modificările realizate prin dispozițiile de șantier din timpul execuției,
Proiectul nr 40/2013 "Reabilitarea, modernizarea și echiparea Spitalului
Județean de Urgență Vaslui - Construire scara exterioară" precum și măsurile cuprinse în
Raportul de expertiză tehnică privind securitatea la incendiu Cc, Ci. nr. 39/2015

- NOTA:**
- I. Dimensiunile cotate în desen ale ușilor se referă la golurile din zidărie. Pentru a se determina lățimea liberă a acestora, se va scădea grosimea tamplăriei.
 - II. În saloane și cabinete, pereții și tavanele s-au placat cu gips-carton conform DS nr. 2A.
 - III. Pentru a asigura spațiul necesar montării instalațiilor pe holuri, înălțimea liberă a acestora este de 2.40 m, conform NP 015 / 1997 - V.2.(A).3.2.4.

EXPERT	NUME	SEMNATURA	CERINTA	REFERAT / EXPERTIZA NR./ DATA	
VERIFICATOR/ EXPERT					
PROIECTANT GENERAL:		SC "TDD CONCEPT STUDIO" SRL CIF 23108690, J22/ 223/2008		Beneficiar:	Proiect nr. 19/2010 Contract nr. 2025/2010
				JUDEȚUL VASLUI	
SPECIFICATIE	NUME	SEMNATURA	SCARA 1/100	REABILITARE, MODERNIZARE SI ECHIPARE SPITALUL JUDEȚEAN DE URGENTE VASLUI str. Ștefan cel Mare, nr.233, Vaslui	Faza. P.Th.+D.E.
SEF PROIECT	arh. Gabriela Tanjala				
PROIECTAT	arh. Gabriela Tanjala				
DESENAT	arh. Ana-Maria Plesco		2016	FATADA SUD CORP A și B	Planşa nr. A16-AB