


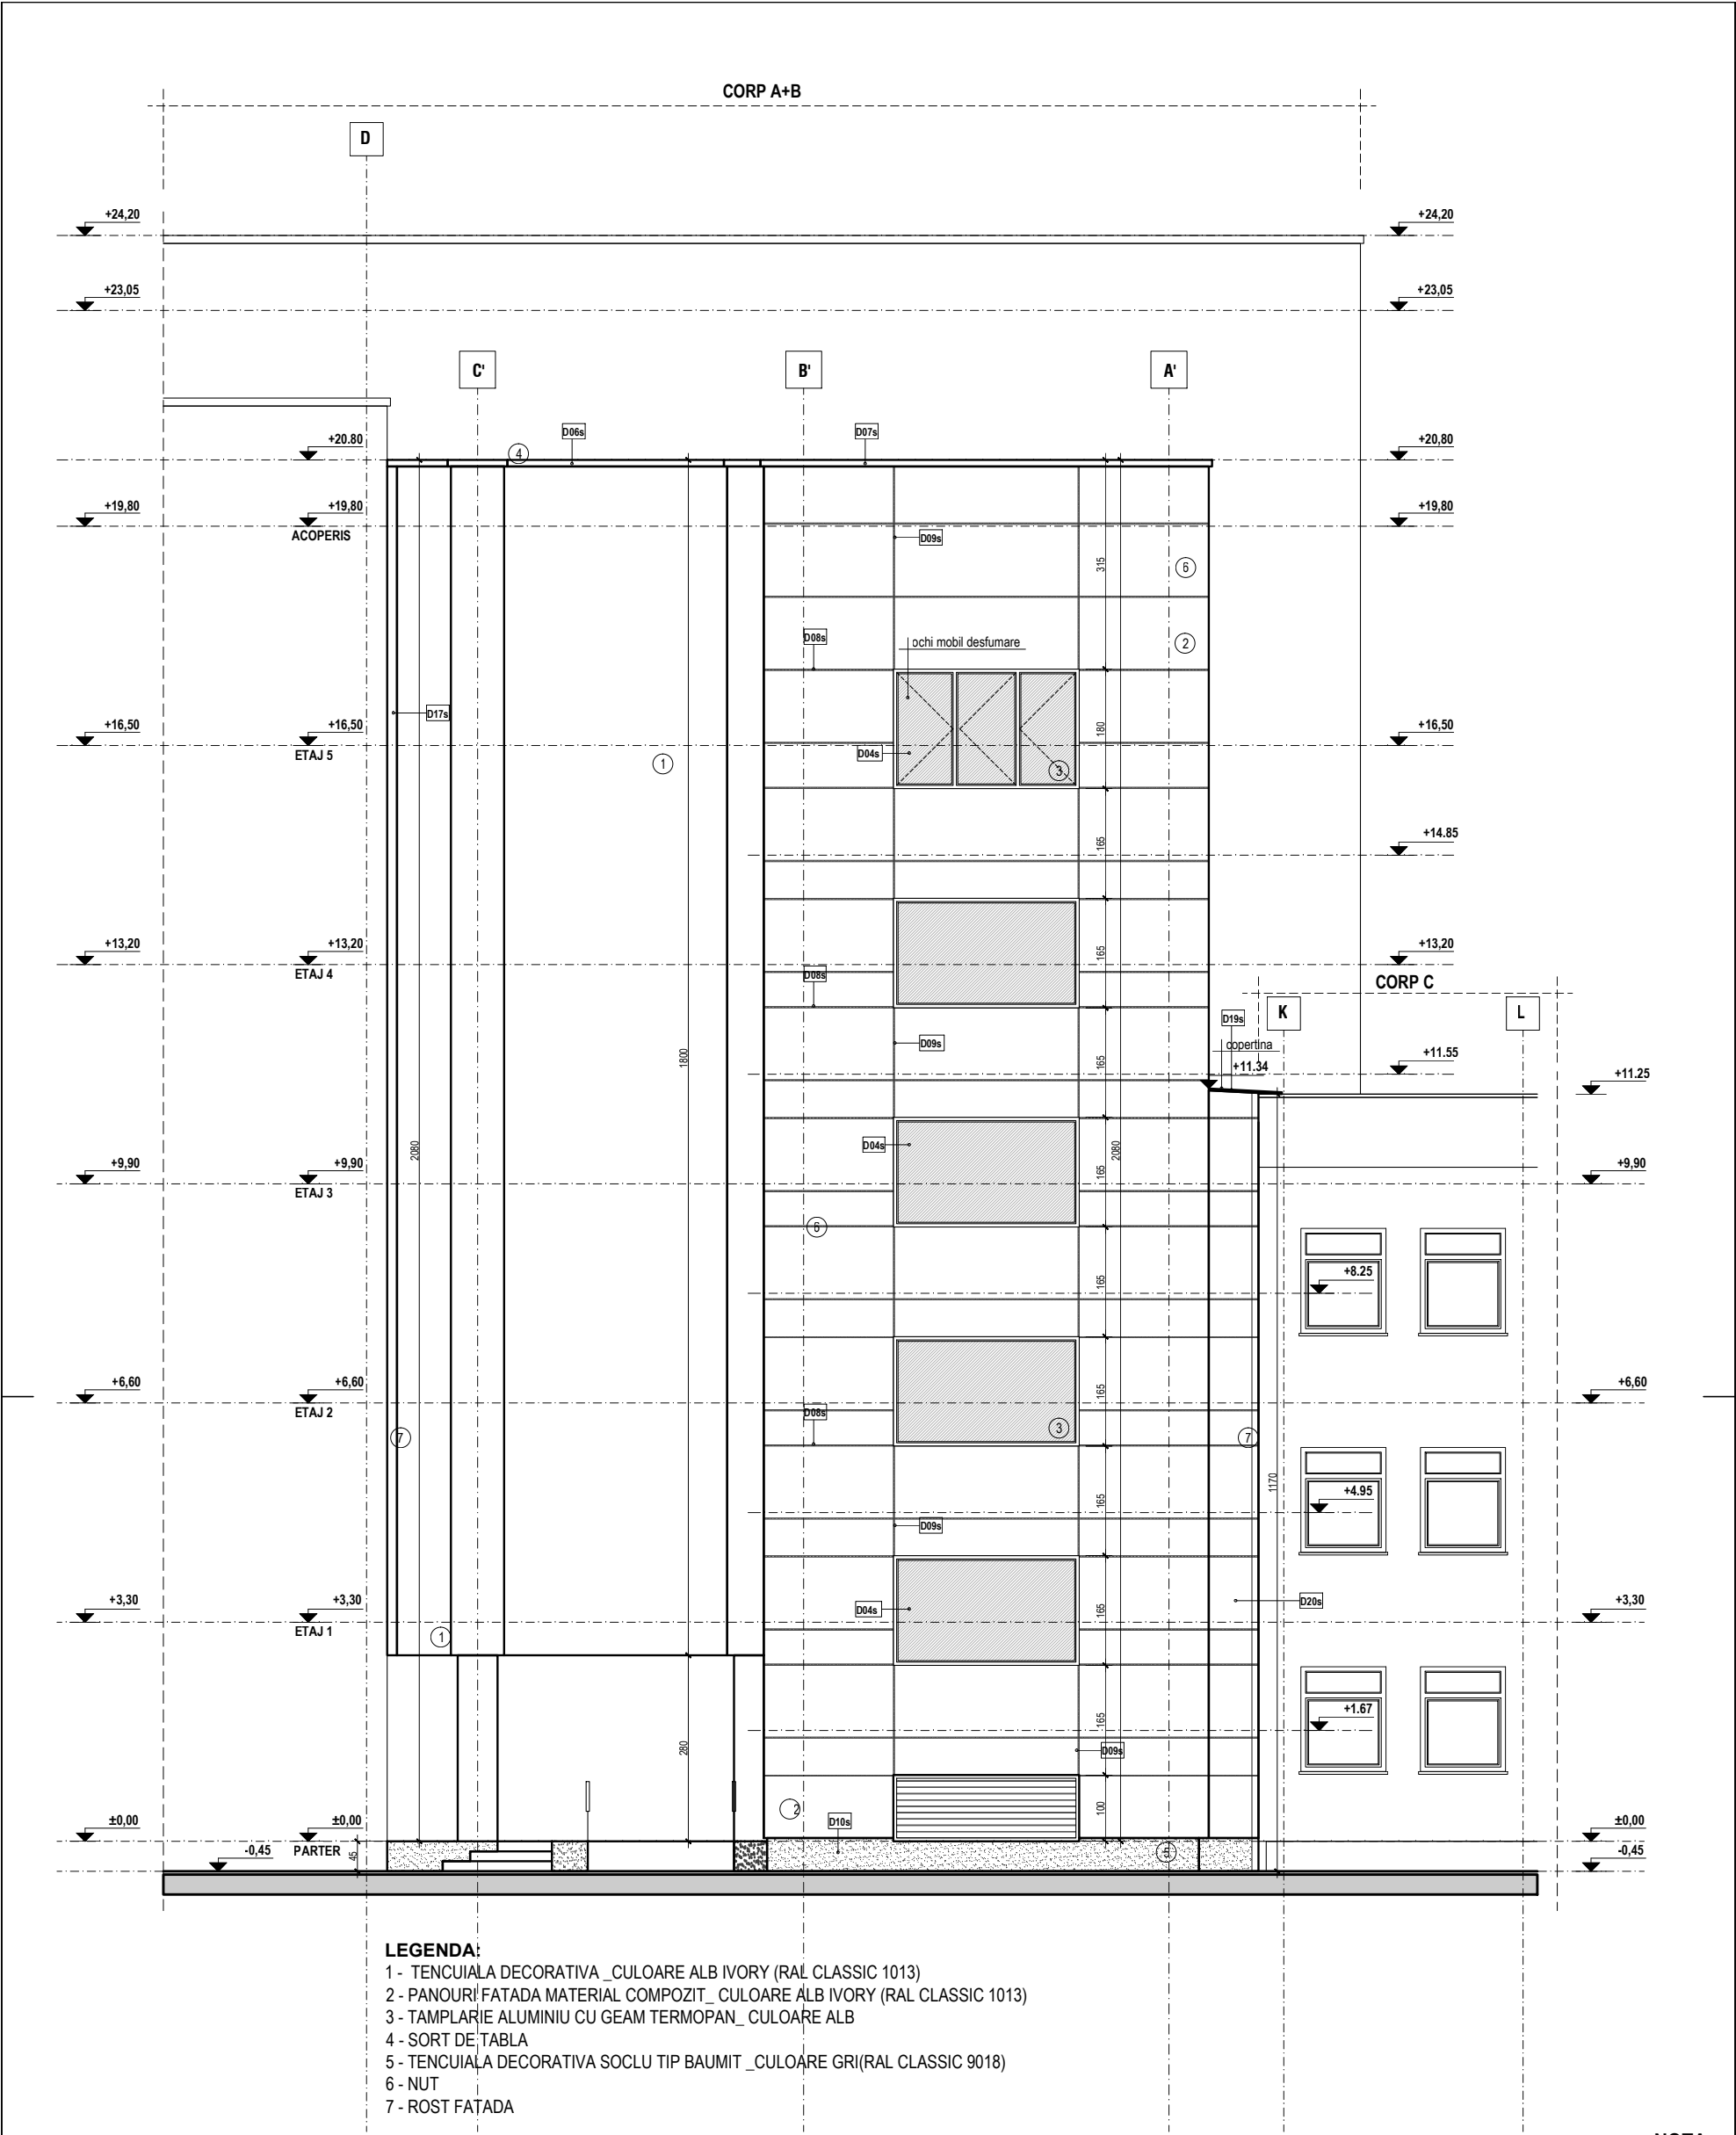

- LEGENDA:**
- 1 - TENCUIALA DECORATIVA _CULOARE ALB IVORY (RAL CLASSIC 1013)
 - 2 - PANOURI FATADA MATERIAL COMPOZIT_ CULOARE ALB IVORY (RAL CLASSIC 1013)
 - 3 - TAMPLARIE ALUMINIU CU GEAM TERMOPAN_ CULOARE ALB
 - 4 - SORT DE TABLA
 - 5 - TENCUIALA DECORATIVA SOCLU TIP BAUMIT _CULOARE GRI(RAL CLASSIC 9018)
 - 6 - NUT
 - 7 - ROST FATADA

NOTA:
Plansa include toate modificarile realizate prin dispozitiile de santier din timpul executiei,
Proiectul nr 40/2013 "Reabilitarea, modernizarea si echiparea Spitalului
Judetean de Urgenta Vaslui - Construire scara exterioara" precum si masurile cuprinse in
Raportul de expertiza tehnica privind securitatea la incendiu Cc, Ci nr. 39/2015

- NOTA:**
- I. Dimensiunile cotate in desen ale usilor se refera la golurile din zidarie. Pentru a se determina latimea libera a acestora, se va scadea grosimea tamplariei.
 - II. In saloane si cabinete, peretii si tavanele s-au placat cu gips-carton conform DS nr. 2A.
 - III. Pentru a asigura spatiul necesar montarii instalatiilor pe holuri, inaltimea libera a acestora este de 2.40 m, conform NP 015 / 1997 - V.2.(A).3.2.4.

EXPERT	NUME	SEMNATURA	CERINTA	REFERAT / EXPERTIZA NR./ DATA	
VERIFICATOR/ EXPERT					
PROIECTANT GENERAL:			Beneficiar:		Proiect nr.
 SC "TDD CONCEPT STUDIO" SRL CIF 23108690, J22/ 223/2008			JUDETUL VASLUI		19/2010
					Contract nr. 2025/2010
SPECIFICATIE	NUME	SEMNATURA	SCARA 1/100	REABILITARE, MODERNIZARE SI ECHIPARE SPITALUL JUDETEAN DE URGENTE VASLUI str. Stefan cel Mare, nr.233, Vaslui	Faza.
SEF PROIECT	arh. Gabriela Tanjala				P.Th.+D.E.
PROIECTAT	arh. Gabriela Tanjala		2016	FATADA SUD SCARA EXTERIOARA	Plansa nr. A21-AB
DESENAT	arh. Ana-Maria Plesco				