
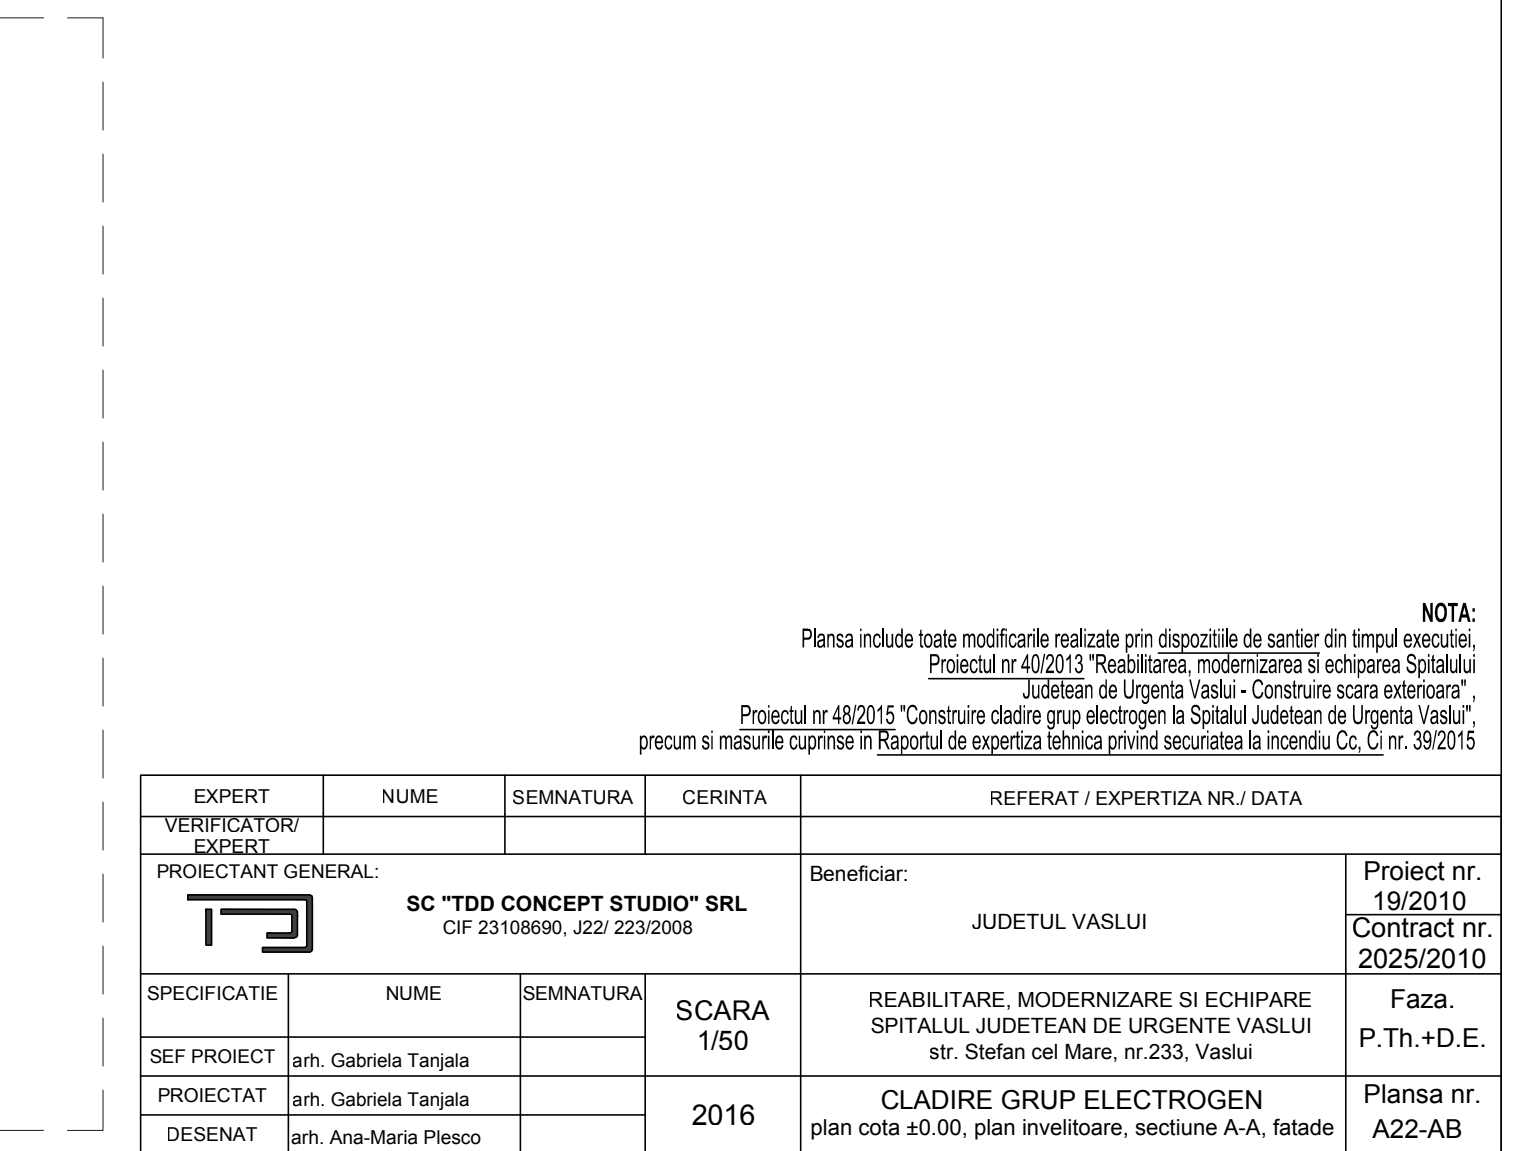
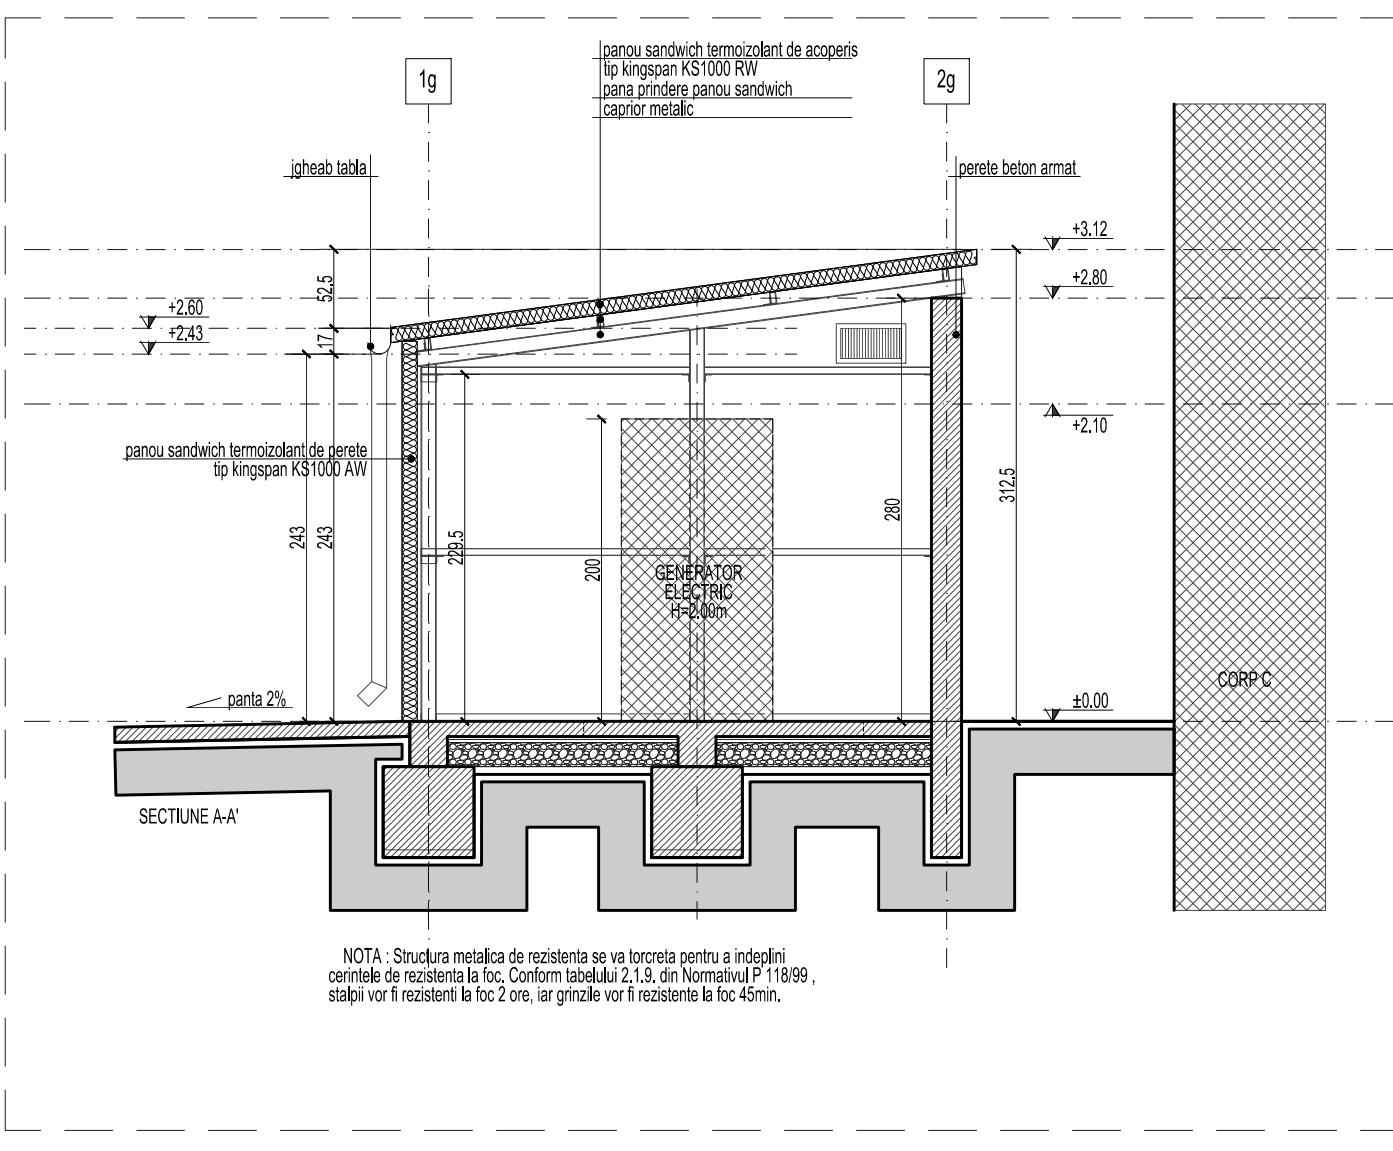
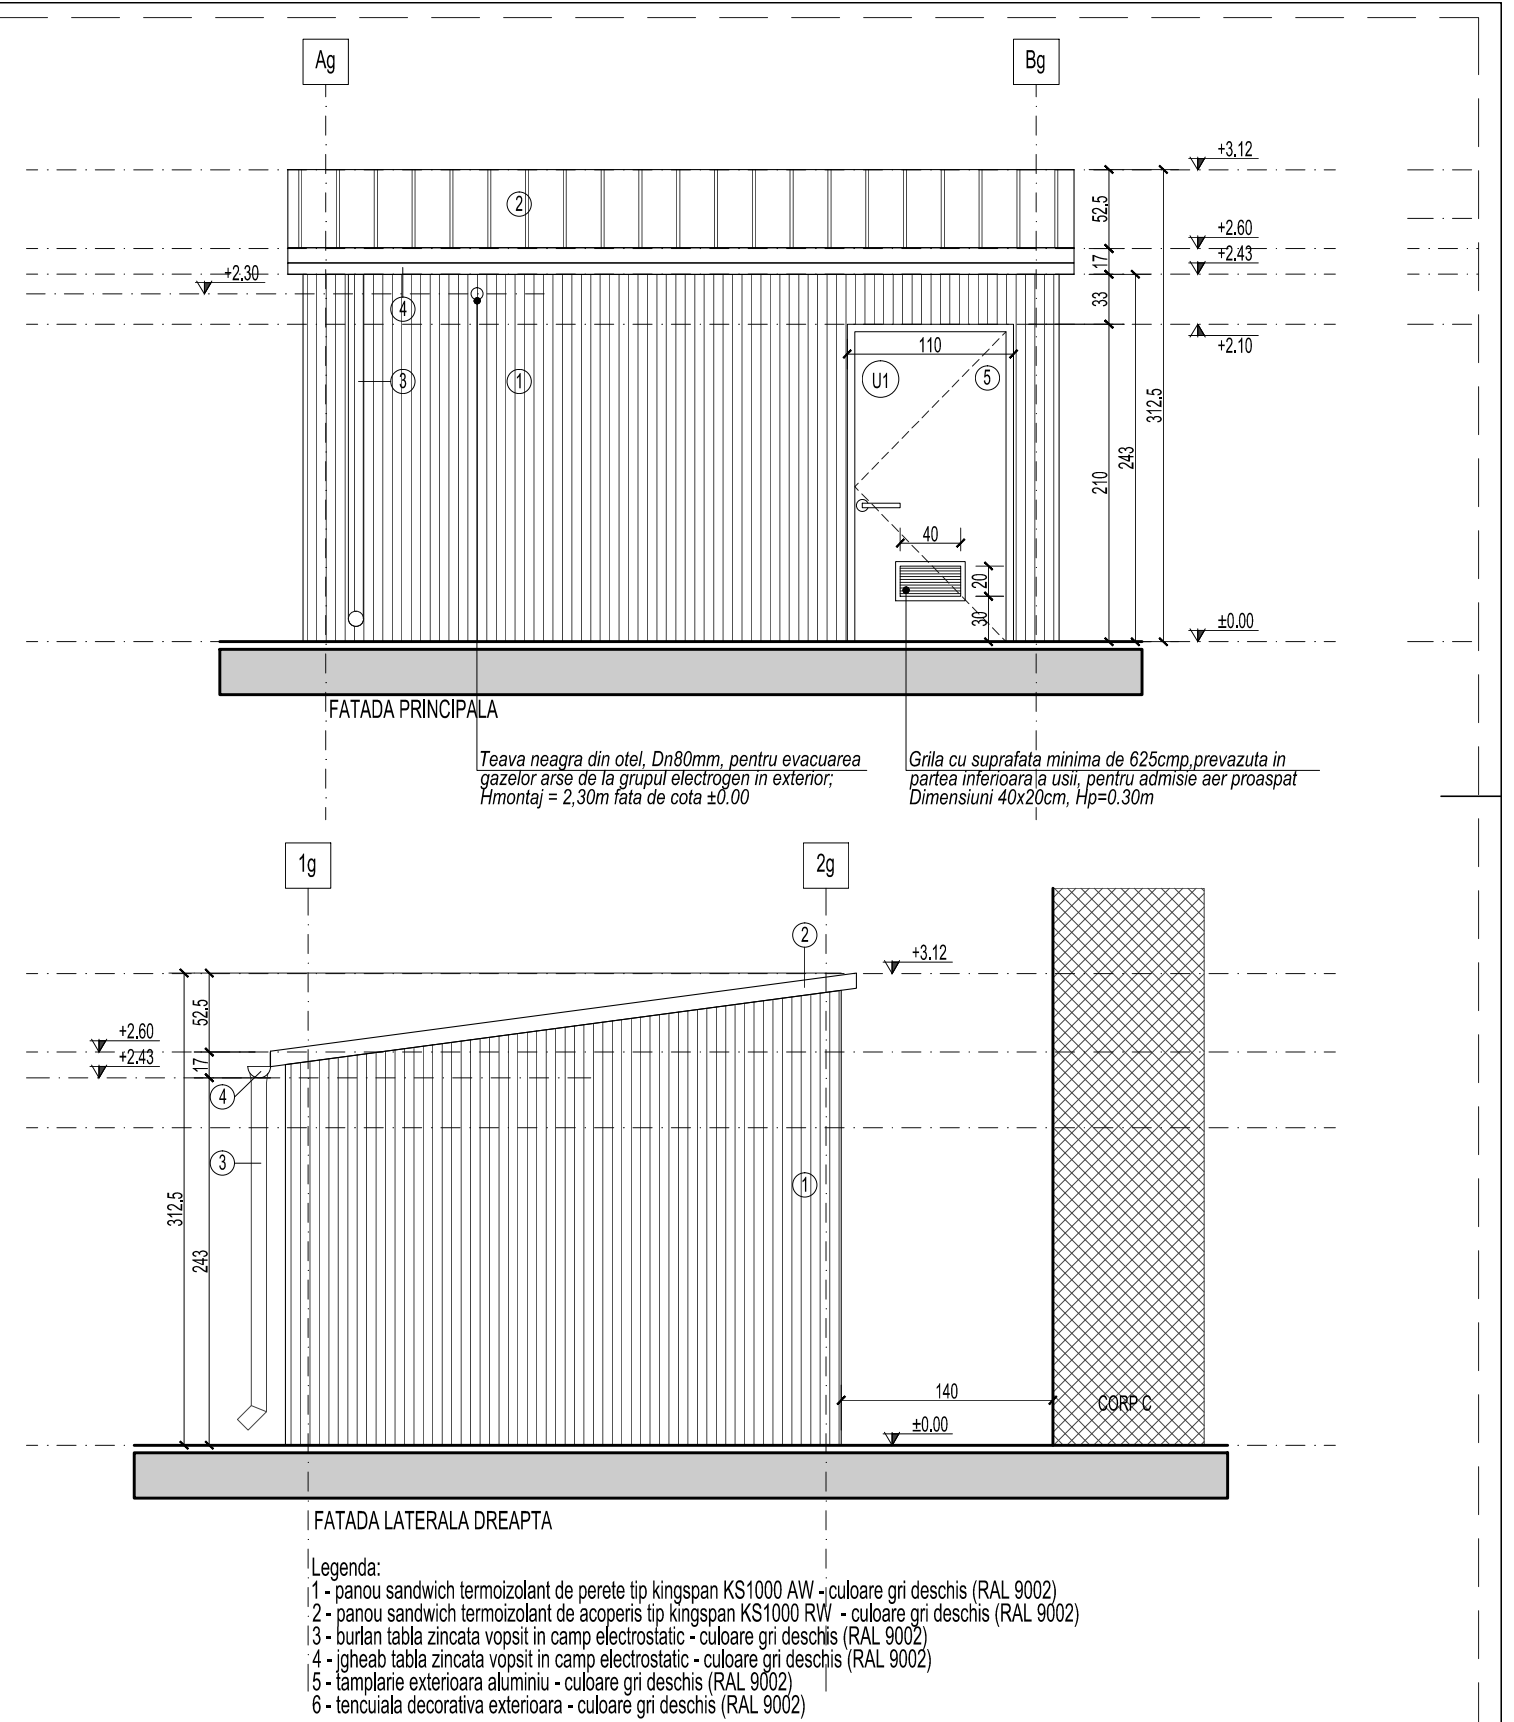
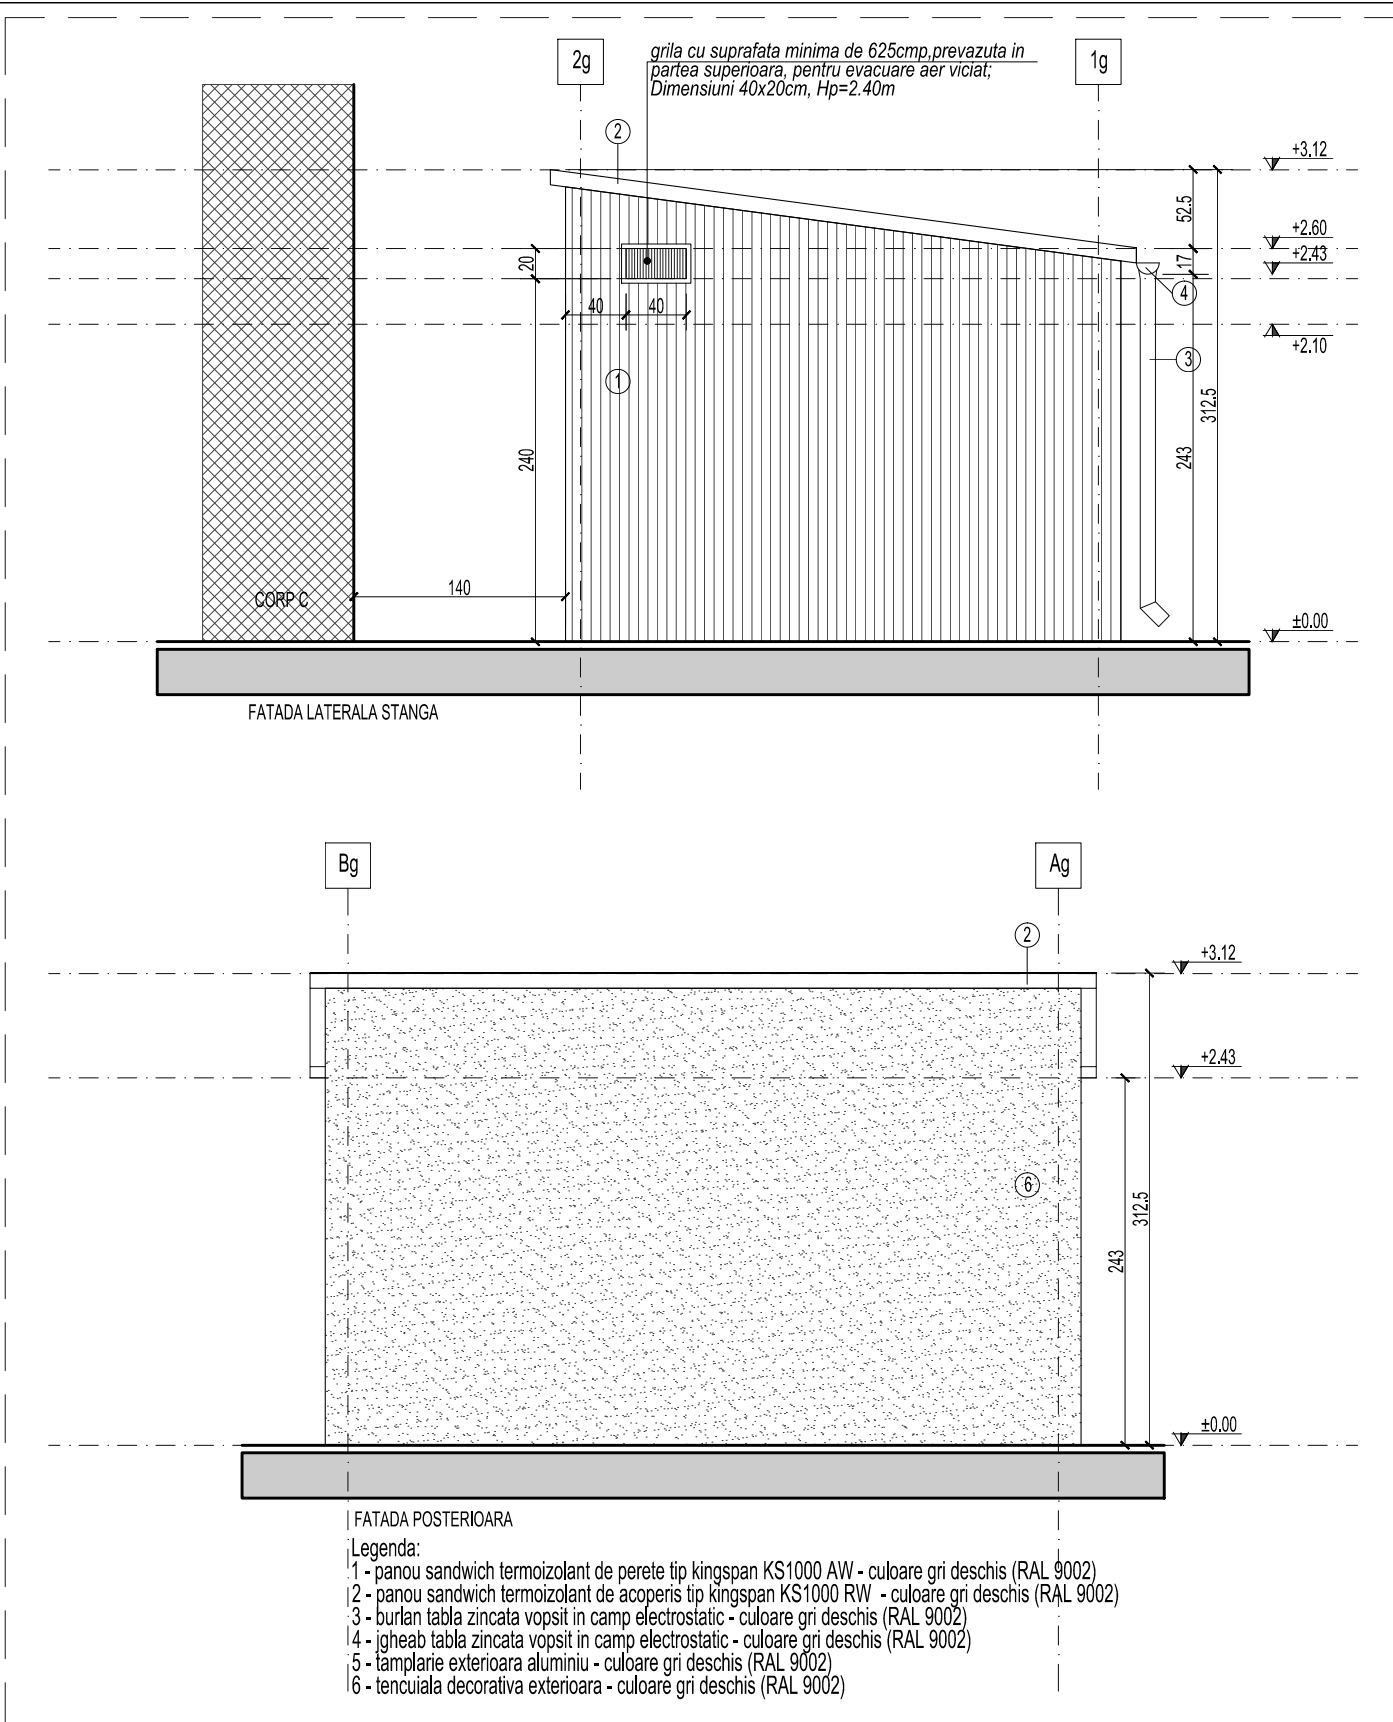


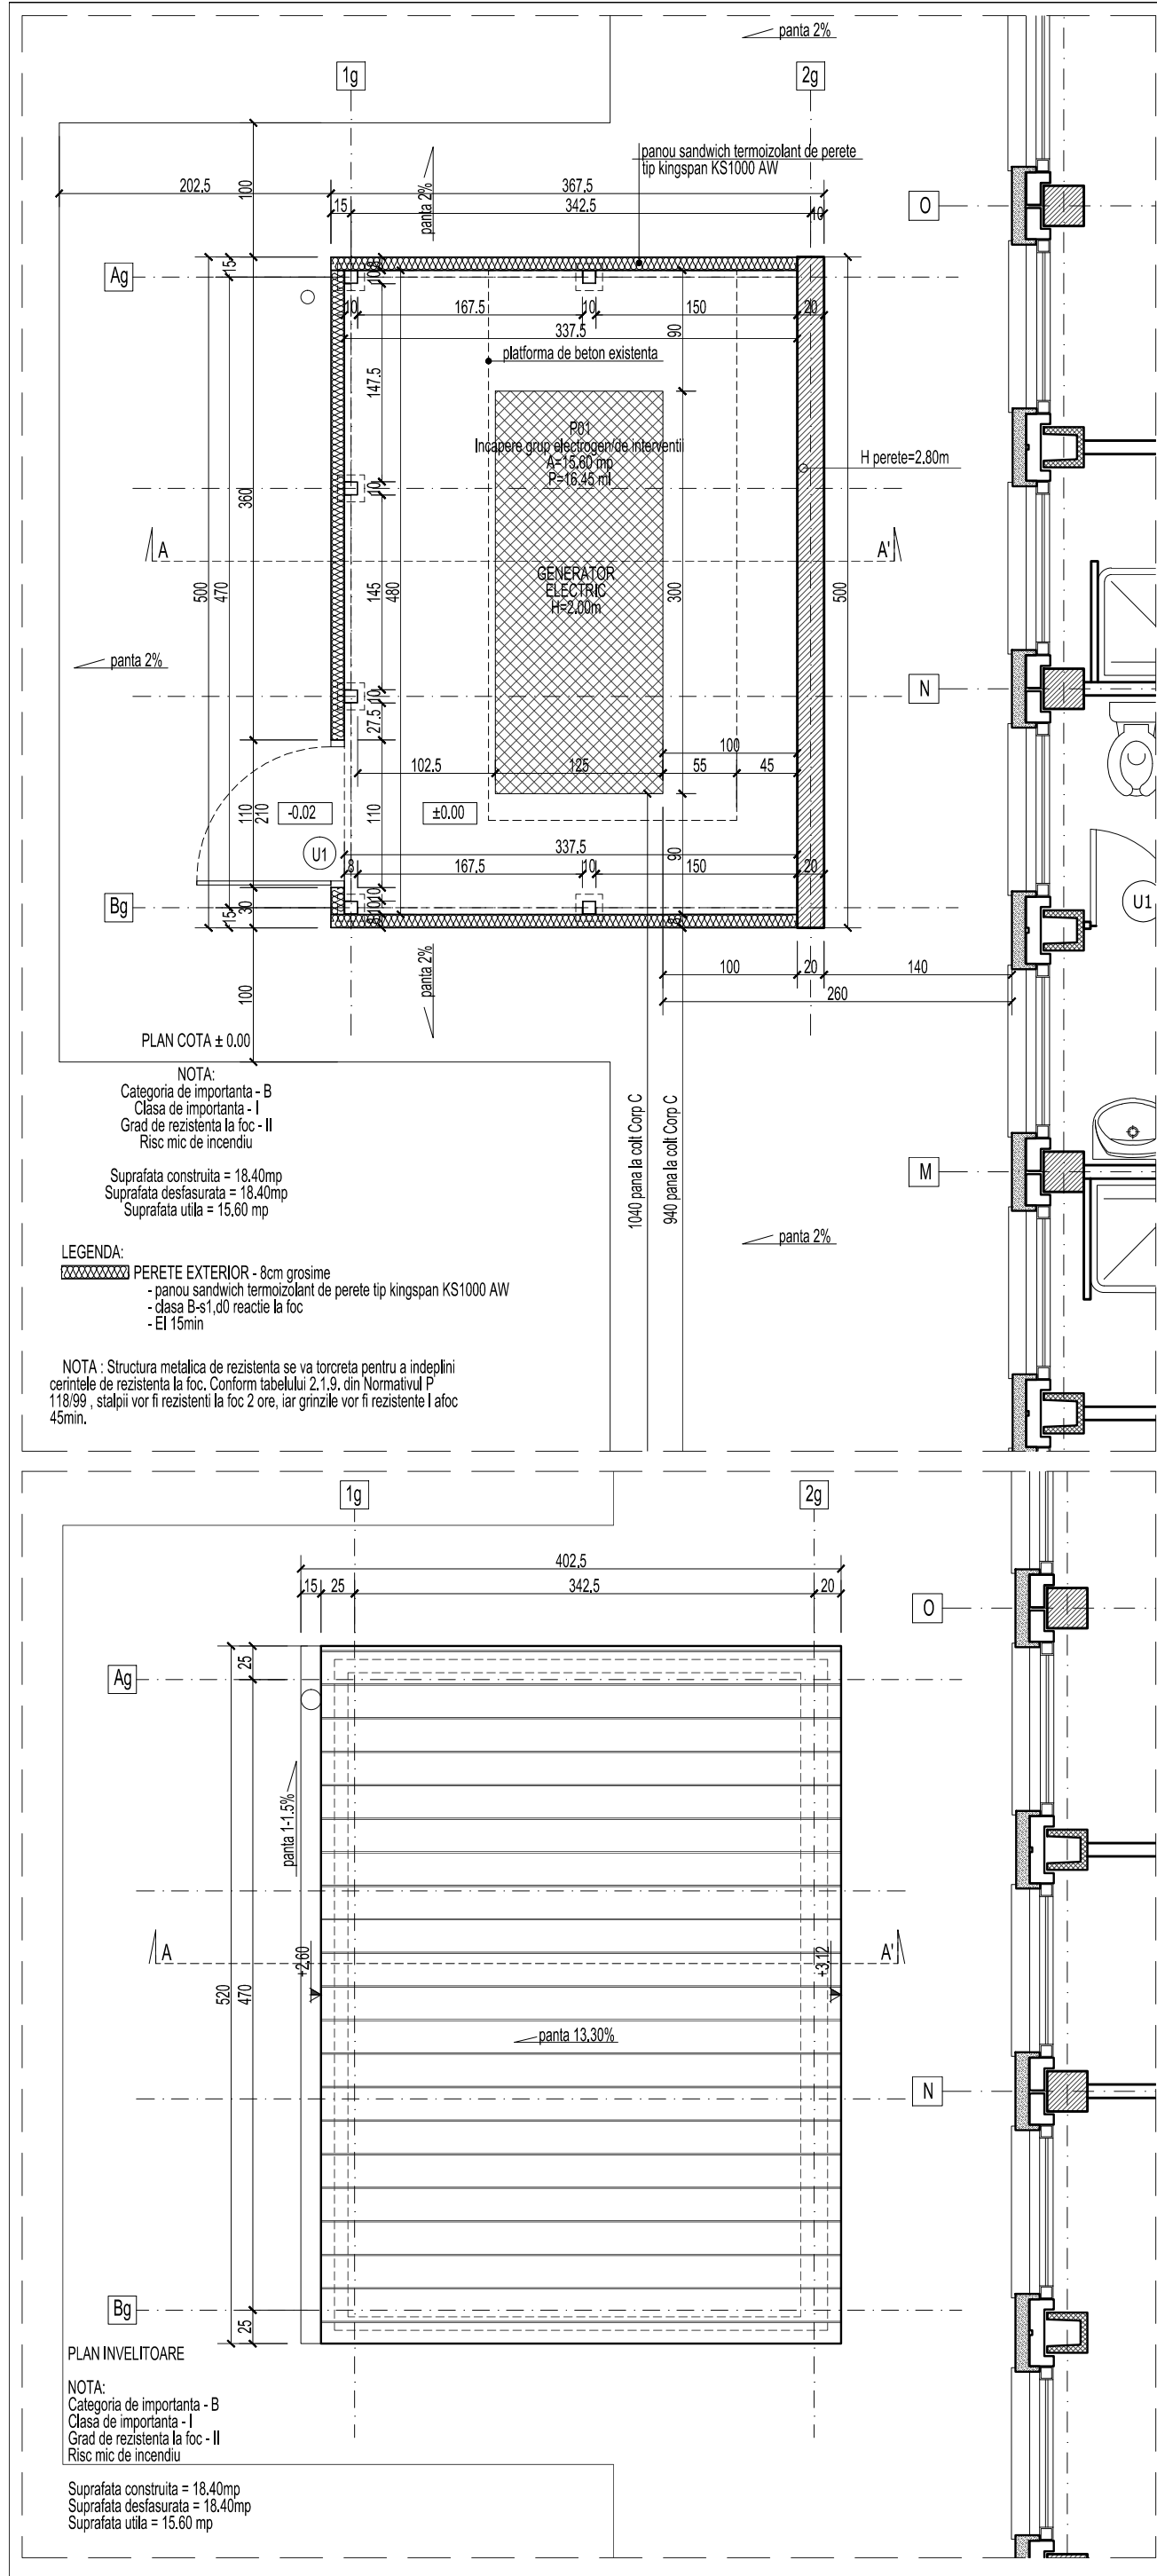

NOTA:  
Plansa include toate modificarile realizate prin dispozitiile de santier din timpul executiei.  
Proiectul nr 40/2013 "Reabilitarea, modernizarea si echiparea Spitalului Județean de Urgenta Vaslui - Construire scara exterioara",  
Proiectul nr 48/2015 "Construire cladire grup electrogen la Spitalul Județean de Urgenta Vaslui",  
precum si masurile cuprinse in Raportul de expertiza tehnica privind securitatea la incendiu Cc, Cj nr. 39/2015

| EXPERT   | NUME                  | SEMNATURA | CERINTA       | REFERAT / EXPERTIZA NR./ DATA                                                                                       |                                                     |
|---|-----------------------|-----------|---------------|---|-----------------------------------------------------|
| VERIFICATOR/EXPERT   |                       |           |               |   |                                                     |
| PROIECTANT GENERAL:<br><br>SC "TDD CONCEPT STUDIO" SRL<br>CIF 23108690, J22/ 223/2008 |                       |           |               | Beneficiar:<br>JUDETUL VASLUI                                                                                       | Proiect nr.<br>19/2010<br>Contract nr.<br>2025/2010 |
| SPECIFICATIE   | NUME                  | SEMNATURA | SCARA<br>1/50 | REABILITARE, MODERNIZARE SI ECHIPARE<br>SPITALUL JUDETEAN DE URGENTE VASLUI<br>str. Stefan cel Mare, nr.233, Vaslui | Faza.<br>P.Th.+D.E.                                 |
| SEF PROIECT   | arh. Gabriela Tanjala |           |               |   |                                                     |
| PROIECTAT   | arh. Gabriela Tanjala |           |               |   |                                                     |
| DESENAT   | arh. Ana-Maria Plesco |           | 2016          | CLADIRE GRUP ELECTROGEN<br>plan cota ±0.00, plan invelitoare, sectiune A-A, fatade                                  | Plansa nr.<br>A22-AB                                |