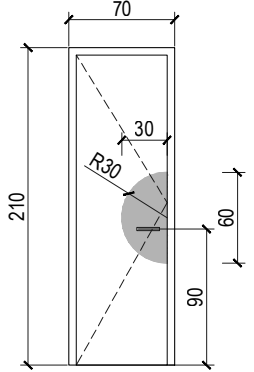
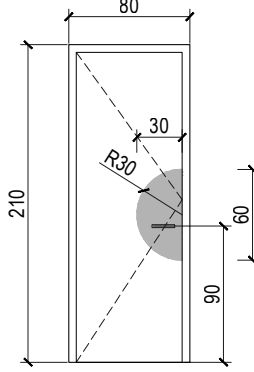
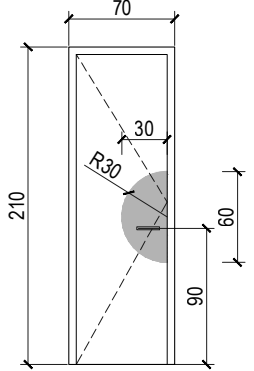
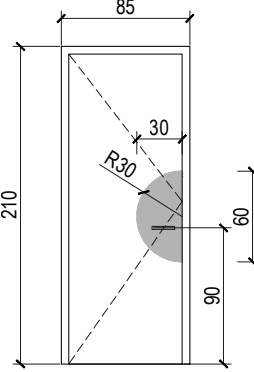
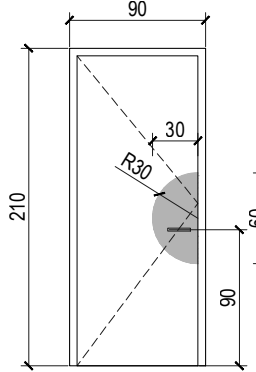
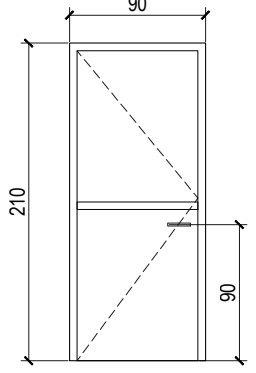
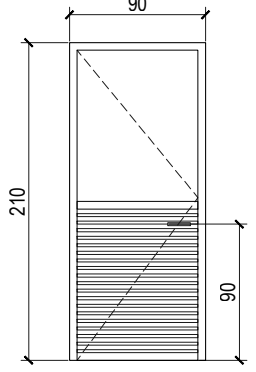
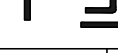


TABLOU TAMPLARIE Corp A si B _USI INTERIOARE_a										
Nr. crt.	Marca	Buc.		Dimensiune gol	Dimensiune finit	Suprafata bucata	Suprafata totala	Grosime perete	Desch.	Cam.
	U1'	1		l= 70.0 cm h= 210.0 cm	l= 70.0 cm h= 210.0 cm	1.47 mp	1.47 mp	10 cm		
				Rame: Aluminiu Blat: Panel izolan Geam: Obs.: Usa interioara culisanta						
	U2	207		l= 80.0 cm h= 210.0 cm	l= 80.0 cm h= 210.0 cm	1.68 mp	347,76 mp	10 cm		
				Rame: Aluminiu Blat: Panel izolan Geam: Obs.: Usa interioara						
	U2'	10		l= 70.0 cm h= 210.0 cm	l= 70.0 cm h= 210.0 cm	1.47 mp	14.70 mp	20 cm		
				Rame: Aluminiu Blat: Geam: Termopan Obs.: Usa spre exterior						
	U3	3		l= 85.0 cm h= 210.0 cm	l= 85.0 cm h= 210.0 cm	1.79 mp	5.37mp	20 cm		
				Rame: Aluminiu Blat: Panel izolan Geam: Obs.: Usa interioara						

Nr. crt.	Marca	Buc.		Dimensiune gol	Dimensiune finit	Suprafata bucata	Suprafata totala	Grosime perete	Desch.	Cam.
	U4	44		l= 90.0 cm h= 210.0 cm	l= 90.0 cm h= 210.0 cm	1.89 mp	83.16 mp	15 cm		
				Rame: Aluminiu Blat: Panel izolan Geam: Obs.: Usa interioara						
	U4'	22		l= 90.0 cm h= 210.0 cm	l= 90.0 cm h= 210.0 cm	1.89 mp	41.58 mp	15 cm		
				Rame: Aluminiu Blat: Geam: Simplu Obs.: Usa interioara						
	U4"	1		l= 90.0 cm h= 210.0 cm	l= 90.0 cm h= 210.0 cm	1.89 mp	1.89 mp	15 cm		
				Rame: Aluminiu Blat: Geam: Simplu Obs.: Usa interioara prevazuta cu grilaj de protectie la partea inferioara						

NOTA : Inainte de executarea tamplariei, executantul va face releveul golurilor

NOTA:
Plansa include toate modificarile realizate prin dispozitiile de santier din timpul executiei,
Proiectul nr 40/2013 "Reabilitarea, modernizarea si echiparea Spitalului
Judetean de Urgenta Vaslui - Construire scara exterioara" precum si masurile cuprinse in
Raportul de expertiza tehnica privind securitatea la incendiu Cc, Ci nr. 39/2015

EXPERT	NUME	SEMNATURA	CERINTA	REFERAT / EXPERTIZA NR./ DATA	
VERIFICATOR/ EXPERT					
PROIECTANT GENERAL:  SC "TDD CONCEPT STUDIO" SRL CIF 23108690, J22/ 223/2008				Beneficiar: JUDETUL VASLUI	Proiect nr. 19/2010 Contract nr. 2025/2010
SPECIFICATIE	NUME	SEMNATURA	SCARA -	REABILITARE, MODERNIZARE SI ECHIPARE SPITALUL JUDETEAN DE URGENTE VASLUI str. Stefan cel Mare, nr.233, Vaslui	Faza. P.Th.+D.E.
SEF PROIECT	arh. Gabriela Tanjala				
PROIECTAT	arh. Gabriela Tanjala		2016	TABLOU TAMPLARIE CORP A si B USI INTERIOARE_a	Plansa nr. A23-AB
DESENAT	arh. Ana-Maria Plesco				