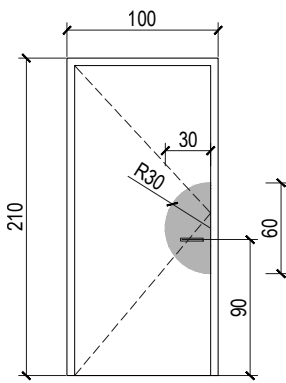
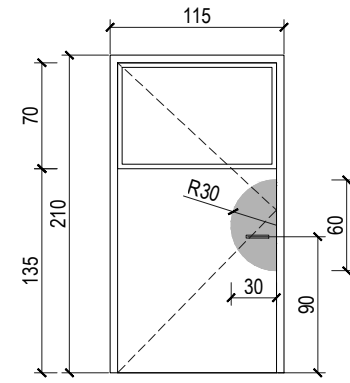
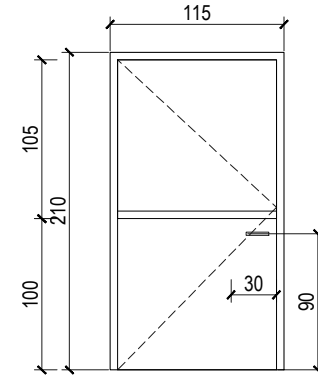
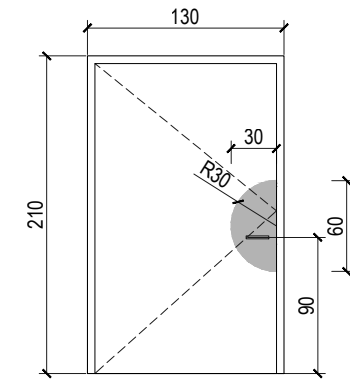
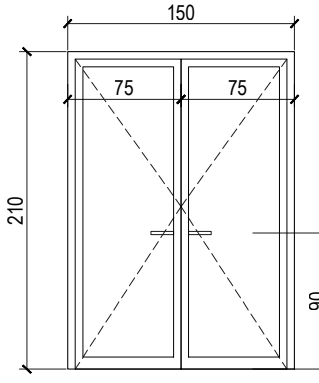
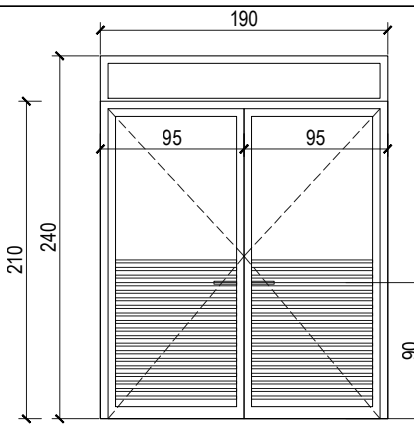
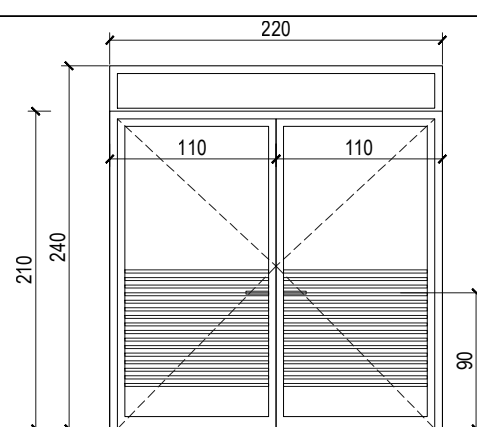


TABLOU TAMPLARIE Corp A si B _USI INTERIOARE_b										
Nr. crt.	Marca	Buc.		Dimensiune gol	Dimensiune finit	Suprafata bucata	Suprafata totala	Grosime perete	Desch.	Cam.
U5		57		l= 100.0 cm h= 210.0 cm	l= 100.0 cm h= 210.0 cm	2.10 mp	119.70 mp	10 cm		
U6		142		l= 115.0 cm h= 210.0 cm	l= 115.0 cm h= 210.0 cm	2.42 mp	343.64 mp	10 cm		
U6'		2		l= 115.0 cm h= 210.0 cm	l= 115.0 cm h= 210.0 cm	2.42 mp	4.84 mp	5 cm		
U8		14		l= 130.0 cm h= 210.0 cm	l= 130.0 cm h= 210.0 cm	2.73 mp	38.22mp	15 cm		

Nr. crt.	Marca	Buc.		Dimensiune gol	Dimensiune finit	Suprafata bucata	Suprafata totala	Grosime perete	Desch.	Cam.
U9		6		l= 150.0 cm h= 210.0 cm	l= 150.0 cm h= 210.0 cm	3.15 mp	18.90 mp	15 cm		
U11		5		l= 190.0 cm h= 240.0 cm	l= 190.0 cm h= 240.0 cm	4.56 mp	22.80 mp	15 cm		
U11'		5		l= 220.0 cm h= 240.0 cm	l= 220.0 cm h= 240.0 cm	5.28 mp	26.40 mp	15 cm		

NOTA : Inainte de executarea tamplariei, executantul va face releveul golurilor

NOTA:
Plansa include toate modificarile realizate prin dispozitiile de santier din timpul executiei,
Proiectul nr 40/2013 "Reabilitarea, modernizarea si echiparea Spitalului
Judetean de Urgenta Vaslui - Construire scara exterioara" precum si masurile cuprinse in
Raportul de expertiza tehnica privind securitatea la incendiu Cc, Ci nr. 39/2015

EXPERT	NUME	SEMNTURA	CERINTA	REFERAT / EXPERTIZA NR./ DATA	
VERIFICATOR/ EXPERT					
PROIECTANT GENERAL:  SC "TDD CONCEPT STUDIO" SRL CIF 23108690, J22/ 223/2008				Beneficiar: JUDETUL VASLUI	Proiect nr. 19/2010 Contract nr. 2025/2010
SPECIFICATIE	NUME	SEMNTURA	SCARA - 2016	REABILITARE, MODERNIZARE SI ECHIPARE SPITALUL JUDETEAN DE URGENTE VASLUI str. Stefan cel Mare, nr.233, Vaslui	Faza. P.Th.+D.E.
SEF PROIECT	arh. Gabriela Tanjala				
PROIECTAT	arh. Gabriela Tanjala				
DESENAT	arh. Ana-Maria Plesco				
				TABLOU TAMPLARIE CORP A si B USI INTERIOARE_b	Plansa nr. A24-AB