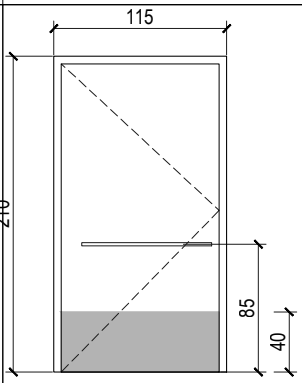
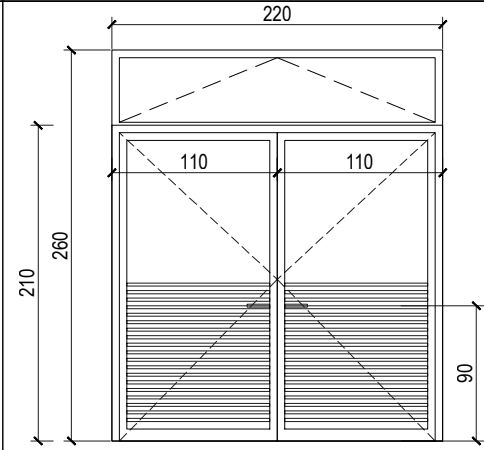
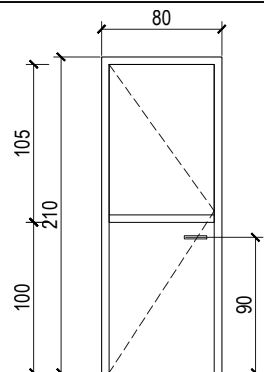


TABLOU TAMPLARIE Corp A si B _USI INTERIOARE_c

Nr. crt.	Marca	Buc.		Dimensiune gol	Dimensiune finit	Suprafata bucata	Suprafata totala	Grosime perete	Desch.	Cam.
	U7	8		l= 115.0 cm h= 210.0 cm	l= 115.0 cm h= 210.0 cm	2.42 mp	19.36 mp	12.5 cm		
				Rame: Aluminiiu Blat: Panel izolant Geam: Obs.: usa interioara; - la partea inferioara se va utiliza un material rezistent la izbituri; - usa este prevazuta cu maner tragator.						
	UI16	5		l= 220.0 cm h= 260.0 cm	l= 220.0 cm h= 260.0 cm	5.72 mp	17.16 mp	15 cm		
				Rame: Aluminiiu Blat: Geam: Termoizolant Supralumina Obs.: Usa este prevazuta cu ochi mobil pentru desfumare cuplat la centrala de alarmare						
	U18	5		l= 80.0 cm h= 210.0 cm	l= 80.0 cm h= 210.0 cm	1.68 mp	8.40 mp	15 cm		
				Rame: Aluminiiu Blat: Panel izolant Geam: Simplu Obs.: Usa interioara prevazuta cu grilaj de protectie la partea inferioara						

NOTA : Inainte de executarea tamplariei, executantul va face releveul gurilor

NOTA:
 Plansa include toate modificarile realizate prin dispozitiile de santier din timpul executiei,
 Proiectul nr 40/2013 "Reabilitarea, modernizarea si echiparea Spitalului
 Judetean de Urgenta Vaslui - Construire scara exterioara" precum si masurile cuprinse in
Raportul de expertiza tehnica privind securitatea la incendiu Cc, Ci nr. 39/2015

EXPERT	NUME	SEMNATURA	CERINTA	REFERAT / EXPERTIZA NR./ DATA	
VERIFICATOR/ EXPERT					
PROIECTANT GENERAL:  SC "TDD CONCEPT STUDIO" SRL CIF 23108690, J22/ 223/2008				Beneficiar: JUDETUL VASLUI	Proiect nr. 19/2010 Contract nr. 2025/2010
SPECIFICATIE	NUME	SEMNATURA	SCARA -	REABILITARE, MODERNIZARE SI ECHIPARE SPITALUL JUDETEAN DE URGENTE VASLUI str. Stefan cel Mare, nr.233, Vaslui	Faza. P.Th.+D.E.
SEF PROIECT	arh. Gabriela Tanjala				
PROIECTAT	arh. Gabriela Tanjala		2016	TABLOU TAMPLARIE CORP A si B USI INTERIOARE_c	Plansa nr. A25-AB
DESENAT	arh. Ana-Maria Plesco				