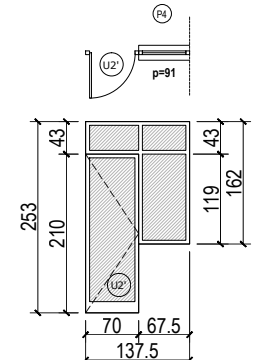
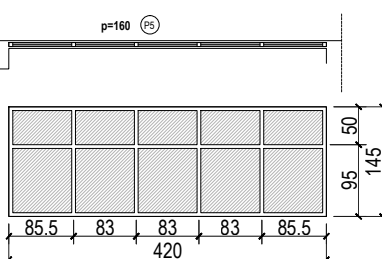
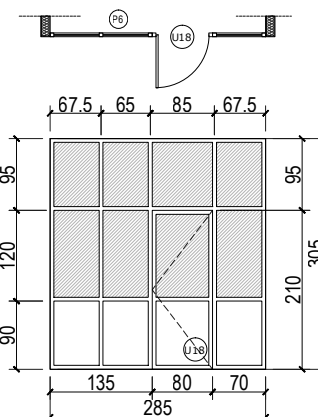
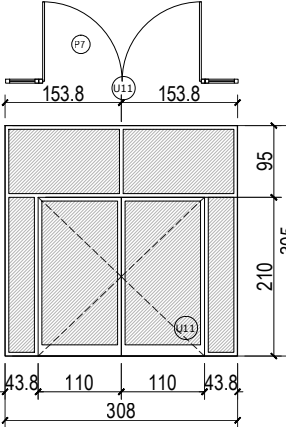
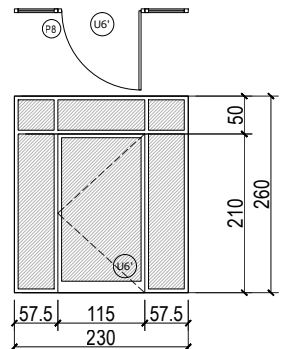
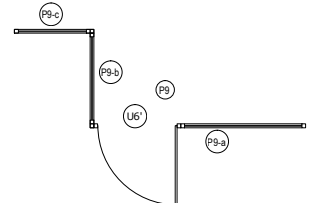
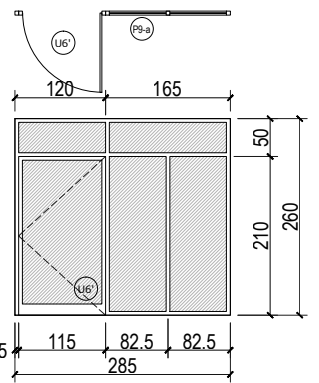
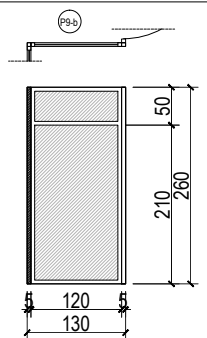


TABLOU TAMPLARIE Corp A si B _ PANOURI INTERIOARE _b										
Nr. crt.	Marca	Buc.	Desen	Dim. gol	Dim. finit	Supr. bucata	Supr. totala	Gros. perete	Desch.	Camera
	P4	12		l =137.5cm h=253.0cm	1375.0mm 2530.0mm	2.86 mp	34.32 mp			
			Rame: Aluminiu Blat: Geam: termopan Obs.:							
	P5	5		l =420.0cm h=145.0cm	4200.0mm 1450.0mm	6.09 mp	30.45 mp			
			Rame: Aluminiu Blat: Geam: termopan Obs.:							
	P6	5		l =285.0cm h=305.0cm	2850.0mm 3050.0mm	8.69 mp	43.45 mp			
			Rame:Aluminiu Blat: Geam: termopan Obs.:							
	P7	5		l =308.0cm h=305.0cm	3080.0mm 3050.0mm	9.39 mp	46.95 mp			
			Rame: Aluminiu Blat: Geam: termopan Obs.:							

NOTA : Inainte de executarea tamplariei, executantul va face relevul golurilor

Nr. crt.	Marca	Buc.	Desen	Dim. gol	Dim. finit	Supr. bucata	Supr. totala	Gros. perete	Desch.	Camera
	P8	1		l =230.0cm h=260.0cm	2300.0mm 2600.0mm	5.98 mp	5.98 mp			
			Rame: Aluminiu Blat: Geam: termopan Obs.:							
	P9	1								
	P9-a	1		l =285.0cm h=260.0cm	2850.0mm 2600.0mm	7.41 mp	7.41 mp			
			Rame: Aluminiu Blat: Geam: termopan Obs.:							
	P9-b	1		l =130.0cm h=260.0cm	1300.0mm 2600.0mm	3.38 mp	3.38 mp			
			Rame:Aluminiu Blat: Geam: termopan Obs.:							

NOTA:
Plansa include toate modificarile realizate prin dispozitiile de santier din timpul executiei,
Proiectul nr 40/2013 "Reabilitarea, modernizarea si echiparea Spitalului
Judetean de Urgenta Vaslui - Construire scara exterioara" precum si masurile cuprinse in
Raportul de expertiza tehnica privind securitatea la incendiu Cc, Ci nr. 39/2015

EXPERT	NUME	SEMNATURA	CERINTA	REFERAT / EXPERTIZA NR./ DATA	
VERIFICATOR/ EXPERT					
PROIECTANT GENERAL:  SC "TDD CONCEPT STUDIO" SRL CIF 23108690, J22/ 223/2008				Beneficiar: JUDETUL VASLUI	Proiect nr. 19/2010 Contract nr. 2025/2010
SPECIFICATIE	NUME	SEMNATURA	SCARA -	REABILITARE, MODERNIZARE SI ECHIPARE SPITALUL JUDETEAN DE URGENTE VASLUI str. Stefan cel Mare, nr.233, Vaslui	Faza. P.Th.+D.E.
SEF PROIECT	arh. Gabriela Tanjala				
PROIECTAT	arh. Gabriela Tanjala				
DESENAT	arh. Ana-Maria Plesco		2016	TABLOU TAMPLARIE CORP A si B PANOURI INTERIOARE_b	Plansa nr. A27-AB