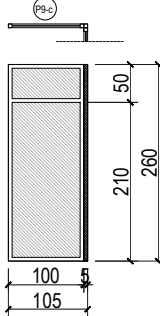
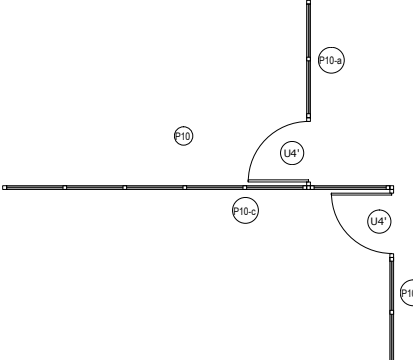
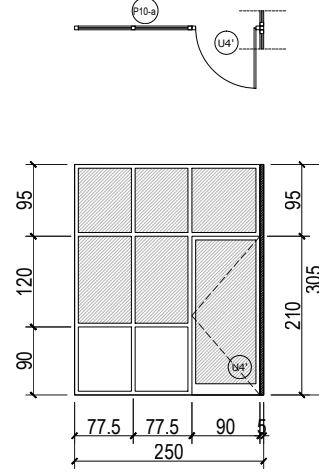
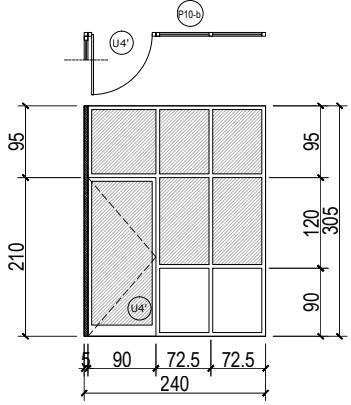
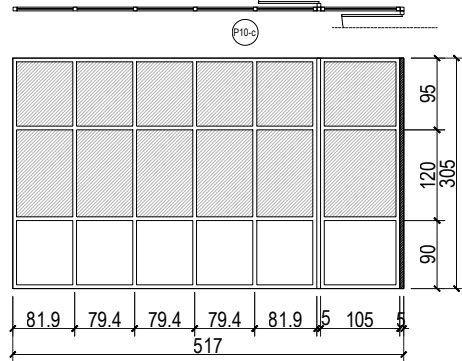
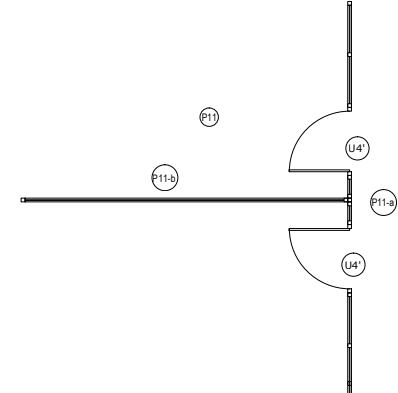
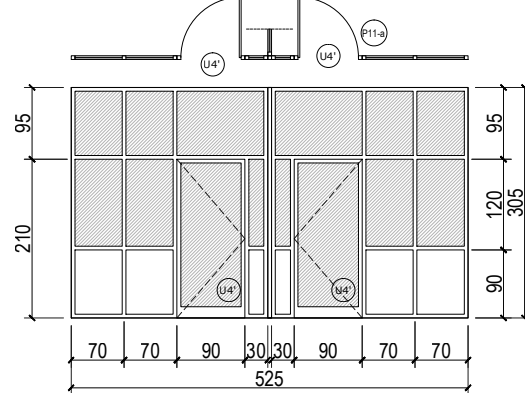


| TABLOU TAMPLARIE Corp A si B _ PANOURI INTERIOARE _c |       |      |                                                                                     |                        |                      |              |              |              |               |
|------------------------------------------------------|-------|------|-------------------------------------------------------------------------------------|------------------------|----------------------|--------------|--------------|--------------|---------------|
| Nr. crt.                                             | Marca | Buc. | Desen                                                                               | Dim. gol               | Dim. finit           | Supr. bucata | Supr. totala | Gros. perete | Desch. Camera |
|                                                      | P9-c  | 1    |    | l=105.0cm<br>h=260.0cm | 1050.0mm<br>2600.0mm | 2.73 mp      | 2.73 mp      |              |               |
|                                                      | P10   | 1    |    |                        |                      |              |              |              |               |
|                                                      | P10-a | 1    |   | l=250.0cm<br>h=305.0cm | 2500.0mm<br>3050.0mm | 7.63 mp      | 7.63 mp      |              |               |
|                                                      | P10-b | 1    |  | l=240.0cm<br>h=305.0cm | 2400.0mm<br>3050.0mm | 7.32 mp      | 7.32 mp      |              |               |

NOTA : Inainte de executarea tamplariei, executantul va face relevul golurilor

| Nr. crt. | Marca | Buc. | Desen                                                                                 | Dim. gol               | Dim. finit           | Supr. bucata | Supr. totala | Gros. perete | Desch. Camera |
|----------|-------|------|---------------------------------------------------------------------------------------|------------------------|----------------------|--------------|--------------|--------------|---------------|
|          | P10-c | 1    |    | l=517.0cm<br>h=305.0cm | 5170.0mm<br>3050.0mm | 15.77 mp     | 15.77 mp     |              |               |
|          | P11   | 1    |   |                        |                      |              |              |              |               |
|          | P11-a | 1    |  | l=525.0cm<br>h=305.0cm | 5250.0mm<br>3050.0mm | 16.01 mp     | 16.01 mp     |              |               |

**NOTA:**  
Plansa include toate modificarile realizate prin dispozitiile de santier din timpul executiei,  
Proiectul nr 40/2013 "Reabilitarea, modernizarea si echiparea Spitalului  
Judetean de Urgenta Vaslui - Construire scara exteriora" precum si masurile cuprinse in  
Raportul de expertiza tehnica privind securitatea la incendiu Cc, Ci nr. 39/2015

|   |                       |           |                                   |   |                                                     |
|---|-----------------------|-----------|-----------------------------------|---|-----------------------------------------------------|
| EXPERT   | NUME                  | SEMNATURA | CERINTA                           | REFERAT / EXPERTIZA NR./ DATA                                                                                       |                                                     |
| VERIFICATOR/<br>EXPERT   |                       |           |                                   |   |                                                     |
| PROIECTANT GENERAL:<br><div></div> <div><b>SC "TDD CONCEPT STUDIO" SRL</b><br/>CIF 23108690, J22/ 223/2008</div> |                       |           | Beneficiar:<br><br>JUDETUL VASLUI |   | Proiect nr.<br>19/2010<br>Contract nr.<br>2025/2010 |
| SPECIFICATIE   | NUME                  | SEMNATURA | SCARA<br>-                        | REABILITARE, MODERNIZARE SI ECHIPARE<br>SPITALUL JUDETEAN DE URGENTE VASLUI<br>str. Stefan cel Mare, nr.233, Vaslui | Faza.<br>P.Th.+D.E.                                 |
| SEF PROIECT   | arh. Gabriela Tanjala |           |                                   |   |                                                     |
| PROIECTAT   | arh. Gabriela Tanjala |           | 2016                              | TABLOU TAMPLARIE CORP A si B<br>PANOURI INTERIOARE_c                                                                | Plansa nr.<br>A28-AB                                |
| DESENAT   | arh. Ana-Maria Plesco |           |                                   |   |                                                     |