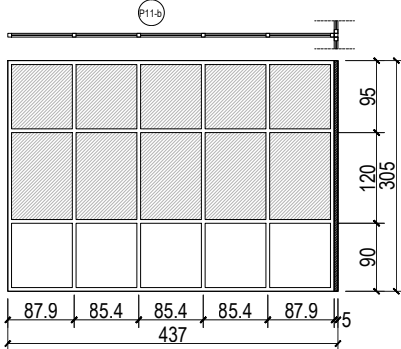
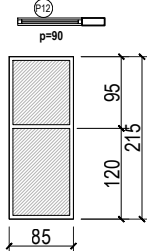
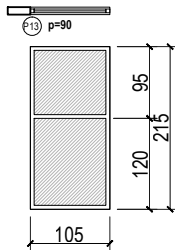
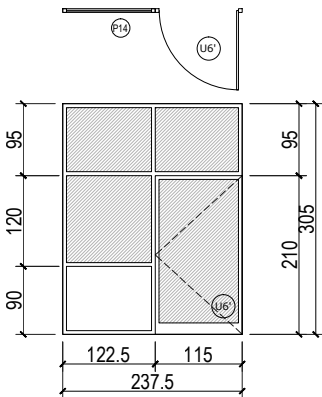
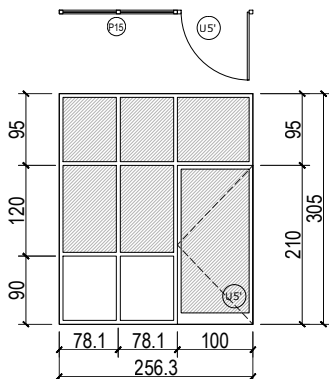


TABLOU TAMPLARIE Corp A si B _ PANOURI INTERIOARE _d										
Nr. crt.	Marca	Buc.	Desen	Dim. gol	Dim. finit	Supr. bucata	Supr. totala	Gros. perete	Desch.	Camera
	P11-b	1		l =437.0cm h=305.0cm	4370.0mm 3050.0mm	13.33 mp	13.33 mp			
				Rame:Aluminiu Blat: Geam: termopan Obs.:						
	P12	1		l = 85.0cm h=215.0cm	850.0mm 2150.0mm	1.83 mp	1.83 mp			
				Rame:Aluminiu Blat: Geam: termopan Obs.:						
	P13	1		l =105.0cm h=215.0cm	1050.0mm 2150.0mm	2.26 mp	2.26 mp			
				Rame:Aluminiu Blat: Geam: termopan Obs.:						
	P14	1		l =237.5cm h=305.0cm	2375.0mm 3050.0mm	7.24 mp	7.24 mp			
				Rame:Aluminiu Blat: Geam: termopan Obs.:						
	P15	1		l =256.0cm h=305.0cm	2560.0mm 3050.0mm	7.81 mp	7.81 mp			
				Rame:Aluminiu Blat: Geam: termopan Obs.:						

NOTA : Inainte de executarea tamplariei, executantul va face relevul golurilor

Nr. crt.	Marca	Buc.	Desen	Dim. gol	Dim. finit	Supr. bucata	Supr. totala	Gros. perete	Desch.	Camera
	P16	1		l =236.0cm h=305.0cm	2360.0mm 3050.0mm	7.20 mp	7.20 mp			
				Rame:Aluminiu Blat: Geam: termopan Obs.:						
	P17	1		l =505.0cm h=305.0cm	5050.0mm 3050.0mm	15.40 mp	15.40 mp			
				Rame:Aluminiu Blat: Geam: termopan Obs.:						
	P18	1		l =245.0cm h=305.0cm	2450.0mm 3050.0mm	7.47 mp	7.47 mp			
				Rame:Aluminiu Blat: Geam: termopan Obs.:						
	P18-a	1		l =245.0cm h=305.0cm	2450.0mm 3050.0mm	7.47 mp	7.47 mp			
				Rame:Aluminiu Blat: Geam: termopan Obs.:						

NOTA:
Plansa include toate modificarile realizate prin dispozitiile de santier din timpul executiei,
Proiectul nr 40/2013 "Reabilitarea, modernizarea si echiparea Spitalului
Judetean de Urgenta Vaslui - Construire scara exterioara" precum si masurile cuprinse in
Raportul de expertiza tehnica privind securitatea la incendiu Cc, Ci nr. 39/2015

EXPERT	NUME	SEMNATURA	CERINTA	REFERAT / EXPERTIZA NR./ DATA	
VERIFICATOR/ EXPERT					
PROIECTANT GENERAL:  SC "TDD CONCEPT STUDIO" SRL CIF 23108690, J22/ 223/2008			Beneficiar: JUDETUL VASLUI		Proiect nr. 19/2010
					Contract nr. 2025/2010
SPECIFICATIE	NUME	SEMNATURA	SCARA -	REABILITARE, MODERNIZARE SI ECHIPARE SPITALUL JUDETEAN DE URGENTE VASLUI str. Stefan cel Mare, nr.233, Vaslui	Faza. P.Th.+D.E.
SEF PROIECT	arh. Gabriela Tanjala				
PROIECTAT	arh. Gabriela Tanjala		2016	TABLOU TAMPLARIE CORP A si B PANOURI INTERIOARE_d	Plansa nr. A29-AB
DESENAT	arh. Ana-Maria Plesco				