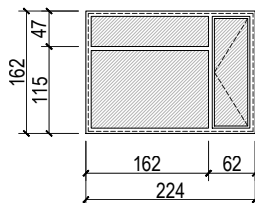
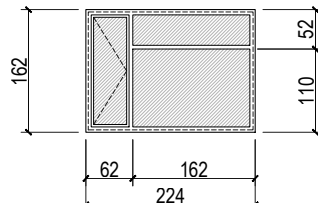
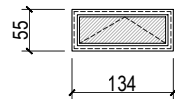
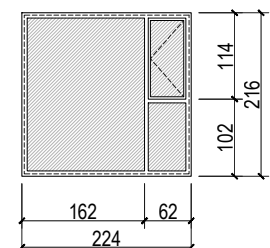
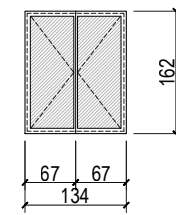
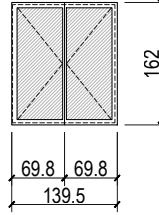
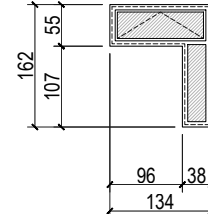
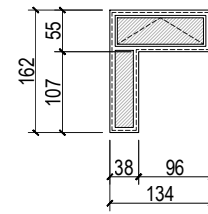
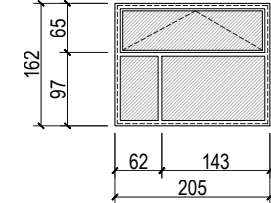


TABLOU TAMPLARIE Corp A si B _ FERESTRE _a										
Nr. crt.	Marca	Buc.	Desen	Dim. gol	Dim. finit	Supr. bucata	Supr. totala	Gros. perete	Desch.	Camera
	F1	107		l =224,0cm h=162,0cm	2240,0mm 1620,0mm	3,62 mp	387,34 mp	20 cm		
				Rame: PVC Blat: Geam: Termopan Obs.:						
	F2	107		l =224,0cm h=162,0cm	2240,0mm 1620,0mm	3,62 mp	387,34 mp	20 cm		
				Rame: PVC Blat: Geam: Termopan Obs.:						
	F3	24		l = 55,0cm h=134,0cm	550,0mm 1340,0mm	0,73 mp	17,52 mp	20 cm		
				Rame: PVC Blat: Geam: Termopan Obs.:						
	F4	3		l =224,0cm h=216,0cm	2240,0mm 2160,0mm	4,83 mp	14,49 mp	20 cm		
				Rame: PVC Blat: Geam: Termopan Obs.:						
	F5	1		l =134,0cm h=162,0cm	1340,0mm 1620,0mm	2,17 mp	2,17 mp	20 cm		
				Rame: PVC Blat: Geam: Termopan Obs.:						

NOTA : Inainte de executarea tamplariei, executantul va face relevul golurilor

Nr. crt.	Marca	Buc.	Desen	Dim. gol	Dim. finit	Supr. bucata	Supr. totala	Gros. perete	Desch.	Camera
	F6	12		l=139,0cm h=162,0cm	1390,0mm 1620,0mm	2,25 mp	27,00 mp	20 cm		
				Rame: PVC Blat: Geam: Termopan Obs.:						
	F7	2		l=134,0cm h=162,0cm	1340,0mm 1620,0mm	1,14 mp	2,28 mp	20 cm		
				Rame: PVC Blat: Geam: Termopan Obs.:						
	F7	2		l=134,0cm h=162,0cm	1340,0mm 1620,0mm	1,14 mp	2,28 mp	20 cm		
				Rame: PVC Blat: Geam: Termopan Obs.:						
	F8	5		l=205,0cm h=162,0cm	2050,0mm 1620,0mm	3,32 mp	19,92 mp	20 cm		
				Rame: PVC Blat: Geam: Termopan Obs.: ochi mobil de desfumare cu comanda automata la centrala de semnalizare						

NOTA:
Plansa include toate modificarile realizate prin dispozitiile de santier din timpul executiei,
Proiectul nr 40/2013 "Reabilitarea, modernizarea si echiparea Spitalului
Judetean de Urgenta Vaslui - Construire scara exterioara" precum si masurile cuprinse in
Raportul de expertiza tehnica privind securitatea la incendiu Cc, Ci nr. 39/2015

EXPERT	NUME	SEMNATURA	CERINTA	REFERAT / EXPERTIZA NR./ DATA	
VERIFICATOR/ EXPERT					
PROIECTANT GENERAL:  SC "TDD CONCEPT STUDIO" SRL CIF 23108690, J22/ 223/2008				Beneficiar: JUDETUL VASLUI	Proiect nr. 19/2010 Contract nr. 2025/2010
SPECIFICATIE	NUME	SEMNATURA	SCARA - 2016	REABILITARE, MODERNIZARE SI ECHIPARE SPITALUL JUDETEAN DE URGENTE VASLUI str. Stefan cel Mare, nr.233, Vaslui	Faza. P.Th.+D.E.
SEF PROIECT	arh. Gabriela Tanjala				
PROIECTAT	arh. Gabriela Tanjala				
DESENAT	arh. Ana-Maria Plesco				
				TABLOU TAMPLARIE CORP A si B FERESTRE_a	Plansa nr. A31-AB