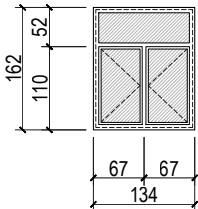
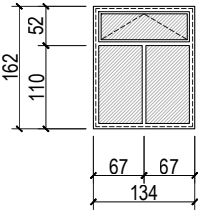
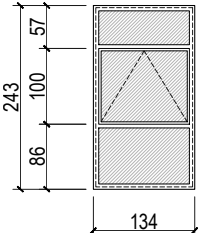
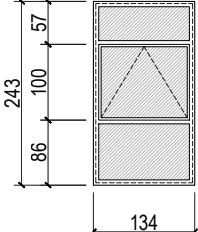
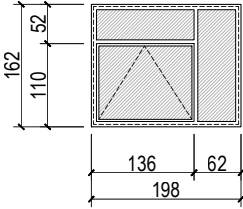
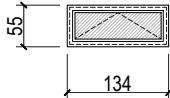
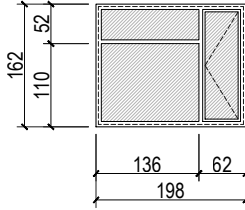
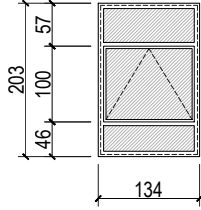
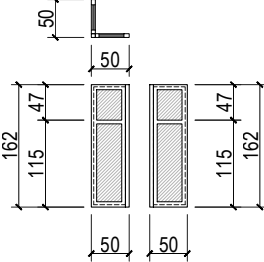


TABLOU TAMPLARIE Corp A si B _ FERESTRE _b										
Nr. crt.	Marca	Buc.	Desen	Dim. gol	Dim. finit	Supr. bucata	Supr. totala	Gros. perete	Desch.	Camera
	F9	44		l =134,0cm h=162,0cm	1340,0mm 1620,0mm	2,17 mp	95,48 mp	20 cm		
				Rame: PVC Blat: Geam: Termopan Obs.:						
	F9	13		l =134,0cm h=162,0cm	1340,0mm 1620,0mm	2,17 mp	28,21 mp	20 cm		
				Rame: PVC Blat: Geam: Termopan Obs.: sticla este sablata						
	F10	49		l =134,0cm h=243,0cm	1340,0mm 2430,0mm	3,25 mp	159,25 mp	20 cm		
				Rame: PVC Blat: Geam: Termopan Obs.:						
	F11	6		l =134,0cm h=243,0cm	1340,0mm 2430,0mm	3,25 mp	19,50 mp	20 cm		
				Rame: PVC Blat: Geam: Termopan Obs.: ochi mobil de desfumare cu comanda automata la centrala de semnalizare						
	F12	3		l =198,0cm h=162,0cm	1980,0mm 1620,0mm	3,20 mp	9,60 mp	20 cm		
				Rame: PVC Blat: Geam: Termopan Obs.: ochi mobil de desfumare cu comanda automata la centrala de semnalizare						

NOTA : Inainte de executarea tamplariei, executantul va face relevul golurilor

Nr. crt.	Marca	Buc.	Desen	Dim. gol	Dim. finit	Supr. bucata	Supr. totala	Gros. perete	Desch.	Camera
	F13	4		l = 55,0cm h=134,0cm	550,0mm 1340,0mm	0,73 mp	2,92 mp	20 cm		
	F14	1		l =198,0cm h=162,0cm	1980,0mm 1620,0mm	3,20 mp	3,20 mp	20 cm		
	F15	1		l =134,0cm h=203,0cm	1340,0mm 2030,0mm	2,72 mp	2,72 mp	20 cm		
	F16	1		l = 50,0cm h=162,0cm	500,0mm 1620,0mm	1,62 mp	1,62 mp	20 cm		

NOTA:
Plansa include toate modificarile realizate prin dispozitiile de santier din timpul executiei,
Proiectul nr 40/2013 "Reabilitarea, modernizarea si echiparea Spitalului
Judetean de Urgenta Vaslui - Construire scara exterioara" precum si masurile cuprinse in
Raportul de expertiza tehnica privind securitatea la incendiu Cc, Ci nr. 39/2015

EXPERT	NUME	SEMNATURA	CERINTA	REFERAT / EXPERTIZA NR./ DATA	
VERIFICATOR/ EXPERT					
PROIECTANT GENERAL:  SC "TDD CONCEPT STUDIO" SRL CIF 23108690, J22/ 223/2008				Beneficiar: JUDETUL VASLUI	Proiect nr. 19/2010 Contract nr. 2025/2010
SPECIFICATIE	NUME	SEMNATURA	SCARA - 2016	REABILITARE, MODERNIZARE SI ECHIPARE SPITALUL JUDETEAN DE URGENTE VASLUI str. Stefan cel Mare, nr.233, Vaslui	Faza. P.Th.+D.E.
SEF PROIECT	arh. Gabriela Tanjala				
PROIECTAT	arh. Gabriela Tanjala				
DESENAT	arh. Ana-Maria Plesco				