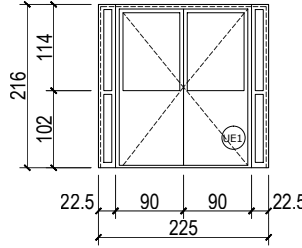
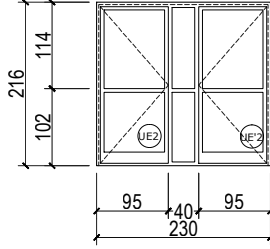
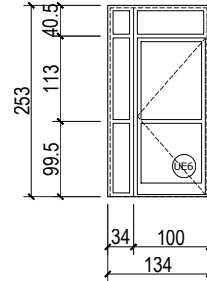
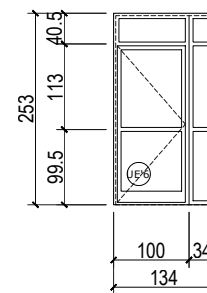
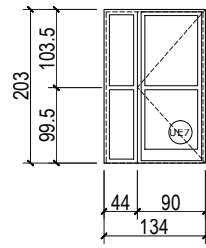
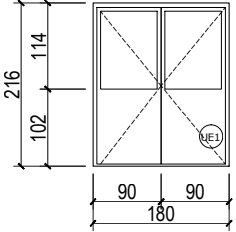
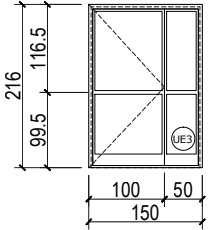
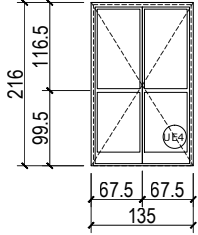
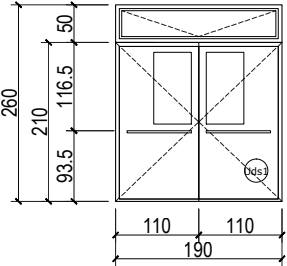
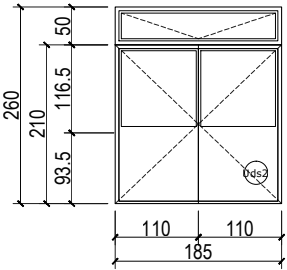


TABLOU TAMPLARIE Corp A si B _ PANOURI EXTERIOARE										
Nr. crt.	Marca	Buc.	Desen	Dim. gol	Dim. finit	Supr. bucata	Supr. totala	Gros. perete	Desch.	Camera
	UP1	1		l =225,0cm h=216,0cm	2250,0mm 2160,0mm	4,86 mp	4,86 mp			
				Rame: PVC Blat: PVC Geam: Termopan Obs.: panoul UP1 contine usa UE1 cu dimensiunile 180/216 cm						
	UP2	1		l =230,0cm h=216,0cm	2360,0mm 2160,0mm	4,96 mp	4,69 mp			
				Rame: PVC Blat: Geam: Termopan Obs.: panoul UP2 contine usa UE2 cu dimensiunile 95 / 216 cm, si usa UE'2 cu dimensiunile 95 / 216 cm						
	UP3	1		l =134,0cm h=253,0cm	1340,0mm 2530,0mm	3,39 mp	3,39 mp			
				Rame: PVC Blat: Geam: Termopan Obs.: panoul UP3contine usa UE6 cu dimensiunile 100/210 cm						
	UP'3	1		l =134,0cm h=253,0cm	1340,0mm 2530,0mm	3,39 mp	3,39 mp			
				Rame: PVC Blat: Geam: Termopan Obs.: panoul UP'3contine usa UE'6 cu dimensiunile 100/210 cm						
	UP4	1		l =134,0cm h=203,0cm	1340,0mm 2030,0mm	2,72 mp	2,72 mp			
				Rame: PVC Blat: Geam: Termopan Obs.: panoul UP4contine usa UE7 cu dimensiunile 90/200 cm						

NOTA : Inainte de executarea tamplariei, executantul va face releveul golurilor

TABLOU TAMPLARIE Corp A si B _ USI EXTERIOARE										
Nr. crt.	Marca	Buc.	Desen	Dim. gol	Dim. finit	Supr. bucata	Supr. totala	Gros. perete	Desch.	Camera
	UE1	1		l =180,0cm h=216,0cm	1800,0mm 2160,0mm	3,88 mp	3,88 mp			
				Rame: PVC Blat: PVC Geam: Termoizolant Obs.:						
	UE3	1		l =150,0cm h=216,0cm	1500,0mm 2160,0mm	3,24 mp	3,24 mp			
				Rame: PVC Blat: Geam: Termoizolant Obs.:						
	UE4	1		l =135,0cm h=216,0cm	1350,0mm 2160,0mm	2,91 mp	2,91 mp			
				Rame: PVC Blat: Geam: Termoizolant Obs.:						
	Uds1	6		l =284,0cm h=240,0cm	2840,0mm 2400,0mm	6,82 mp	6,82 mp			
				Rame: METAL Blat: din foi de tabla galvanizata cu material izolant la interior Geam: Termoizolant Obs.: *usa etansa la foc 15', prevazuta cu autoinchidere si maner antipanica *prevazuta cu prag - dim. max 2,5 cm, tacordat la pardoseala *prevazuta cu ochi mobil de desfumare cu comanda automata la centrala de semnalizare						
	Uds2	1		l =134,0cm h=203,0cm	1340,0mm 2030,0mm	2,72 mp	2,72 mp			
				Rame: PVC Blat: PVC Geam: Termoizolant Obs.: * Prevazuta cu autoinchidere *Prevazuta cu ochi mobil desfumare cu comanda automata la centrala de semnalizare						

NOTA:
Plansa include toate modificarile realizate prin dispozitiile de santier din timpul executiei,
Proiectul nr 40/2013 "Reabilitarea, modernizarea si echiparea Spitalului
Judetean de Urgenta Vaslui - Construire scara exterioara" precum si masurile cuprinse in
Raportul de expertiza tehnica privind securitatea la incendiu Cc, Ci nr. 39/2015

EXPERT	NUME	SEMNATURA	CERINTA	REFERAT / EXPERTIZA NR./ DATA	
VERIFICATOR/ EXPERT					
PROIECTANT GENERAL:  SC "TDD CONCEPT STUDIO" SRL CIF 23108690, J22/ 223/2008				Beneficiar: JUDETUL VASLUI	Proiect nr. 19/2010 Contract nr. 2025/2010
SPECIFICATIE	NUME	SEMNATURA	SCARA -	REABILITARE, MODERNIZARE SI ECHIPARE SPITALUL JUDETEAN DE URGENTE VASLUI str. Stefan cel Mare, nr.233, Vaslui	Faza. P.Th.+D.E.
SEF PROIECT	arh. Gabriela Tanjala				
PROIECTAT	arh. Gabriela Tanjala		2016	TABLOU TAMPLARIE CORP A si B PANOURI EXTERIOARE, USI EXTERIOARE	Plansa nr. A34-AB
DESENAT	arh. Ana-Maria Plesco				