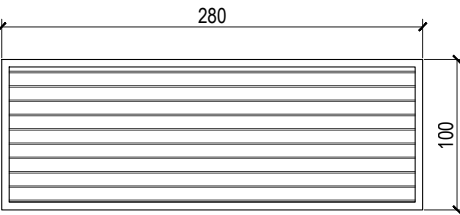
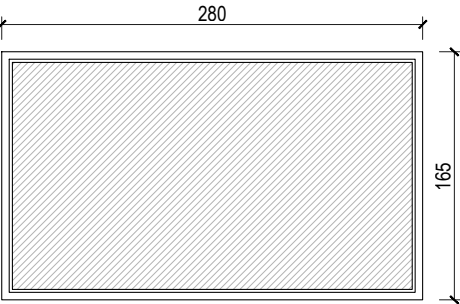
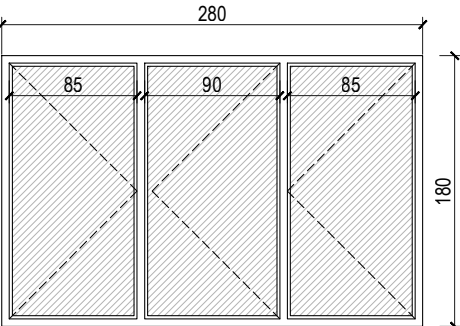


TABLOU TAMPLARIE SCARA EXTERIOARA _FERESTRE

Nr. crt.	Marca	Buc.		Dimensiune gol	Dimensiune finit	Suprafata bucata	Suprafata totala	Grosime perete	Desch.	Cam.
	Fs1	1		l= 280.0 cm h= 100.0 cm	l= 280.0 cm h= 100.0 cm	2.80 mp	2.80 mp	45 cm		
				Observatii : * grila introducere aer protejata cu voleti cu actionare automata						
	Fs2	4		l= 280.0 cm h= 165.0 cm	l= 280.0 cm h= 165.0 cm	4.62 mp	18.48 mp	45 cm		
				Observatii : * tamplarie aluminiu cu geam termopan						
	Fs5	1		l= 280.0 cm h= 180.0 cm	l= 280.0 cm h= 180.0 cm	5.04 mp	5.04 mp	45 cm		
				Observatii : * tamplarie aluminiu cu geam termopan * ochi mobil desfumare (4.42 mp) prevazut cu motor						

NOTA : Inainte de executarea tamplariei, executantul va face releveul golurilor

NOTA:
 Plansa include toate modificarile realizate prin dispozitiile de santier din timpul executiei,
 Proiectul nr 40/2013 "Reabilitarea, modernizarea si echiparea Spitalului
 Judetean de Urgenta Vaslui - Construire scara exterioara" precum si masurile cuprinse in
 Raportul de expertiza tehnica privind securitatea la incendiu Cc, Ci nr. 39/2015

EXPERT	NUME	SEMNATURA	CERINTA	REFERAT / EXPERTIZA NR./ DATA	
VERIFICATOR/ EXPERT					
PROIECTANT GENERAL:				Beneficiar:	Proiect nr. 19/2010
 SC "TDD CONCEPT STUDIO" SRL CIF 23108690, J22/ 223/2008				JUDETUL VASLUI	Contract nr. 2025/2010
SPECIFICATIE	NUME	SEMNATURA	SCARA -	REABILITARE, MODERNIZARE SI ECHIPARE SPITALUL JUDETEAN DE URGENTE VASLUI str. Stefan cel Mare, nr.233, Vaslui	Faza. P.Th.+D.E.
SEF PROIECT	arh. Gabriela Tanjala				
PROIECTAT	arh. Gabriela Tanjala		2016	TABLOU TAMPLARIE SCARA EXTERIOARA FERESTRE	Plansa nr. A35-AB
DESENAT	arh. Ana-Maria Plesco				