

PERETE DE COMPARTIMENTARE NEPORTANT PE STRUCTURA METALICA SIMPLA

Rezistenta la foc EI 180


Inaltime perete 3050mm

Grosime perete 190mm

Peretele se va realiza continuu din placa in placa.

Etansarea se realizeaza cu materiale de etansare clasa de reactie la foc A1

Placile de gips carton vor fi rezistente la foc, cu grosime de 15mm

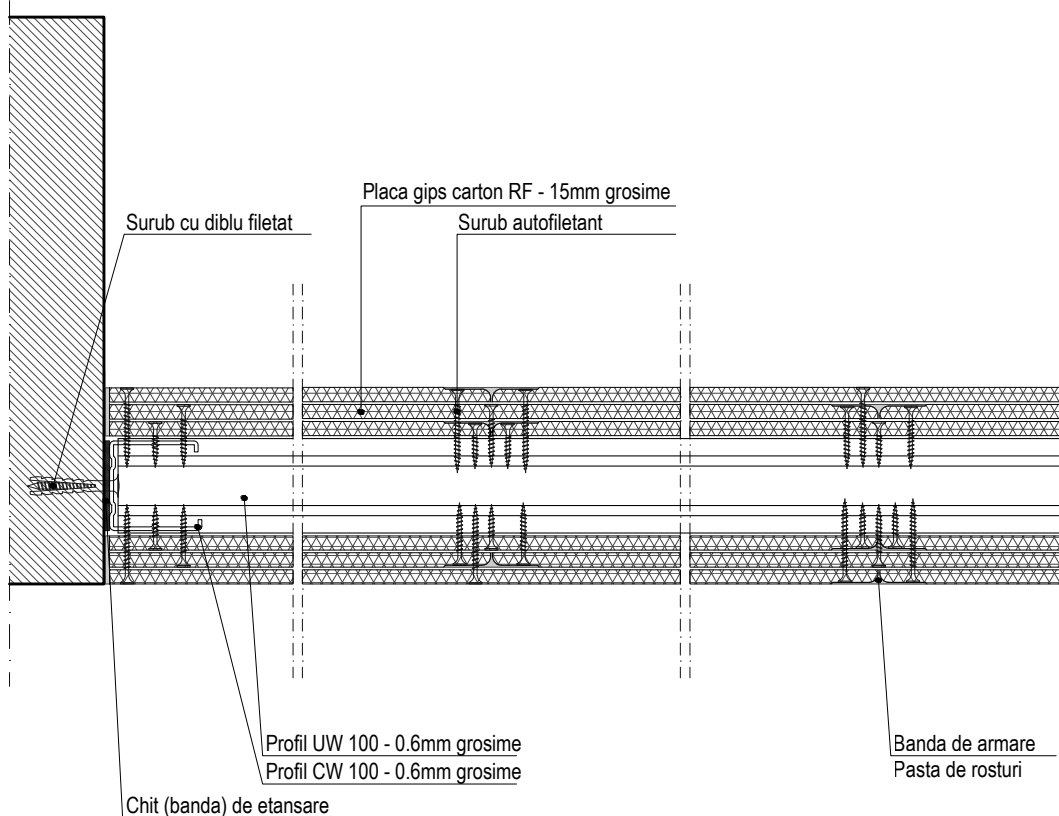

NOTA:

Plansa include toate modificarile realizate prin dispozitiile de santier din timpul executiei, Proiectul nr 40/2013 "Reabilitarea, modernizarea si echiparea Spitalului Judetean de Urgenta Vaslui - Construire scara exterioara" precum si masurile cuprinse in Raportul de expertiza tehnica privind securitatea la incendiu Cc, Ci nr. 39/2015

EXPERT	NUME	SEMNATURA	CERINTA	REFERAT / EXPERTIZA NR./ DATA	
VERIFICATOR/ EXPERT					
PROIECTANT GENERAL:			Beneficiar:		Proiect nr. 19/2010
 SC "TDD CONCEPT STUDIO" SRL CIF 23108690, J22/ 223/2008			JUDETUL VASLUI		Contract nr. 2025/2010
SPECIFICATIE	NUME	SEMNATURA	SCARA 1/10	REABILITARE, MODERNIZARE SI ECHIPARE SPITALUL JUDETEAN DE URGENTE VASLUI str. Stefan cel Mare, nr.233, Vaslui	Faza. P.Th.+D.E.
SEF PROIECT	arh. Gabriela Tanjala				
PROIECTAT	arh. Gabriela Tanjala		2016	DETALIU PERETE GIPS CARTON EI 180 min	Plansa nr. D01s-AB
DESENAT	arh. Ana-Maria Plesco				