


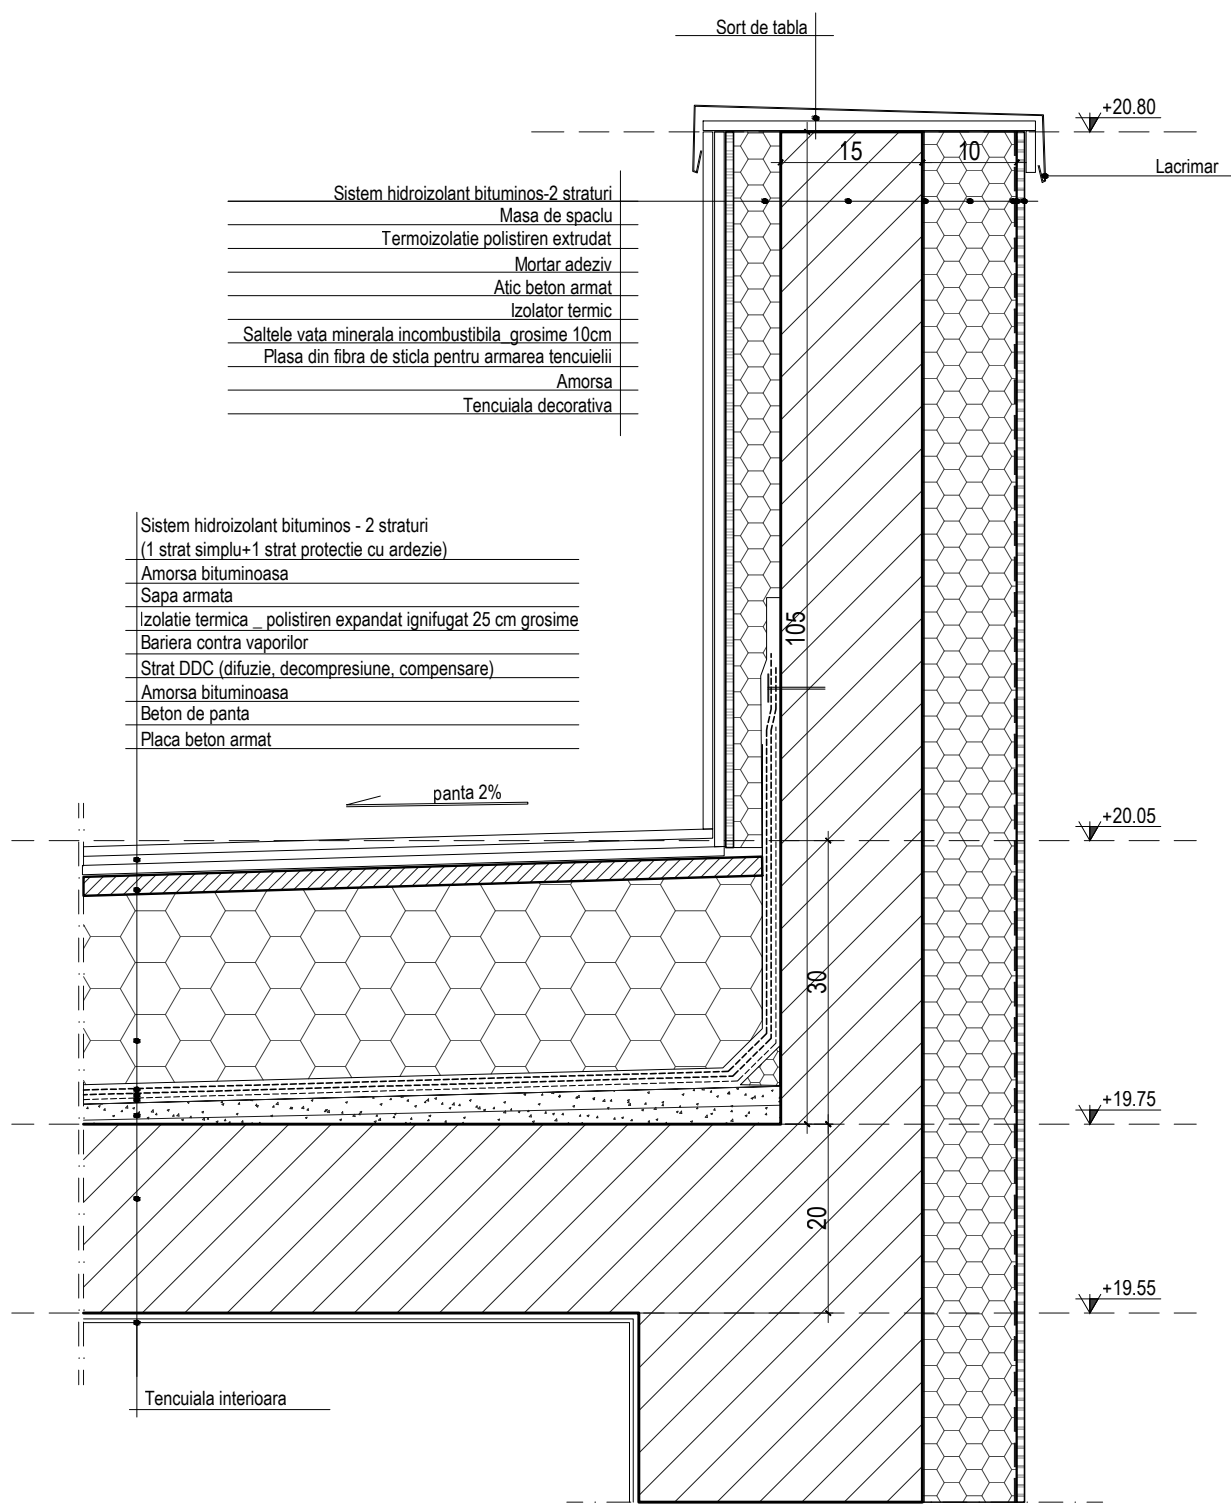

**NOTA:**  
 Plansa include toate modificarile realizate prin dispozitiile de santier din timpul executiei,  
 Proiectul nr 40/2013 "Reabilitarea, modernizarea si echiparea Spitalului  
 Judetean de Urgenta Vaslui - Construire scara exterioara" precum si masurile cuprinse in  
 Raportul de expertiza tehnica privind securitatea la incendiu Cc, Ci nr. 39/2015

|   |                       |           |               |   |                           |
|---|-----------------------|-----------|---------------|---|---------------------------|
| EXPERT   | NUME                  | SEMNATURA | CERINTA       | REFERAT / EXPERTIZA NR./ DATA                                                                                       |                           |
| VERIFICATOR/<br>EXPERT   |                       |           |               |   |                           |
| PROIECTANT GENERAL:   |                       |           |               | Beneficiar:   | Proiect nr.<br>19/2010    |
|  <b>SC "TDD CONCEPT STUDIO" SRL</b><br>CIF 23108690, J22/ 223/2008 |                       |           |               | JUDETUL VASLUI   | Contract nr.<br>2025/2010 |
| SPECIFICATIE   | NUME                  | SEMNATURA | SCARA<br>1/10 | REABILITARE, MODERNIZARE SI ECHIPARE<br>SPITALUL JUDETEAN DE URGENTE VASLUI<br>str. Stefan cel Mare, nr.233, Vaslui | Faza.<br>P.Th.+D.E.       |
| SEF PROIECT   | arh. Gabriela Tanjala |           |               |   |                           |
| PROIECTAT   | arh. Gabriela Tanjala |           | 2016          | DETALIU ATIC   | Plansa nr.<br>D06s-AB     |
| DESENAT   | arh. Ana-Maria Plesco |           |               |   |                           |