


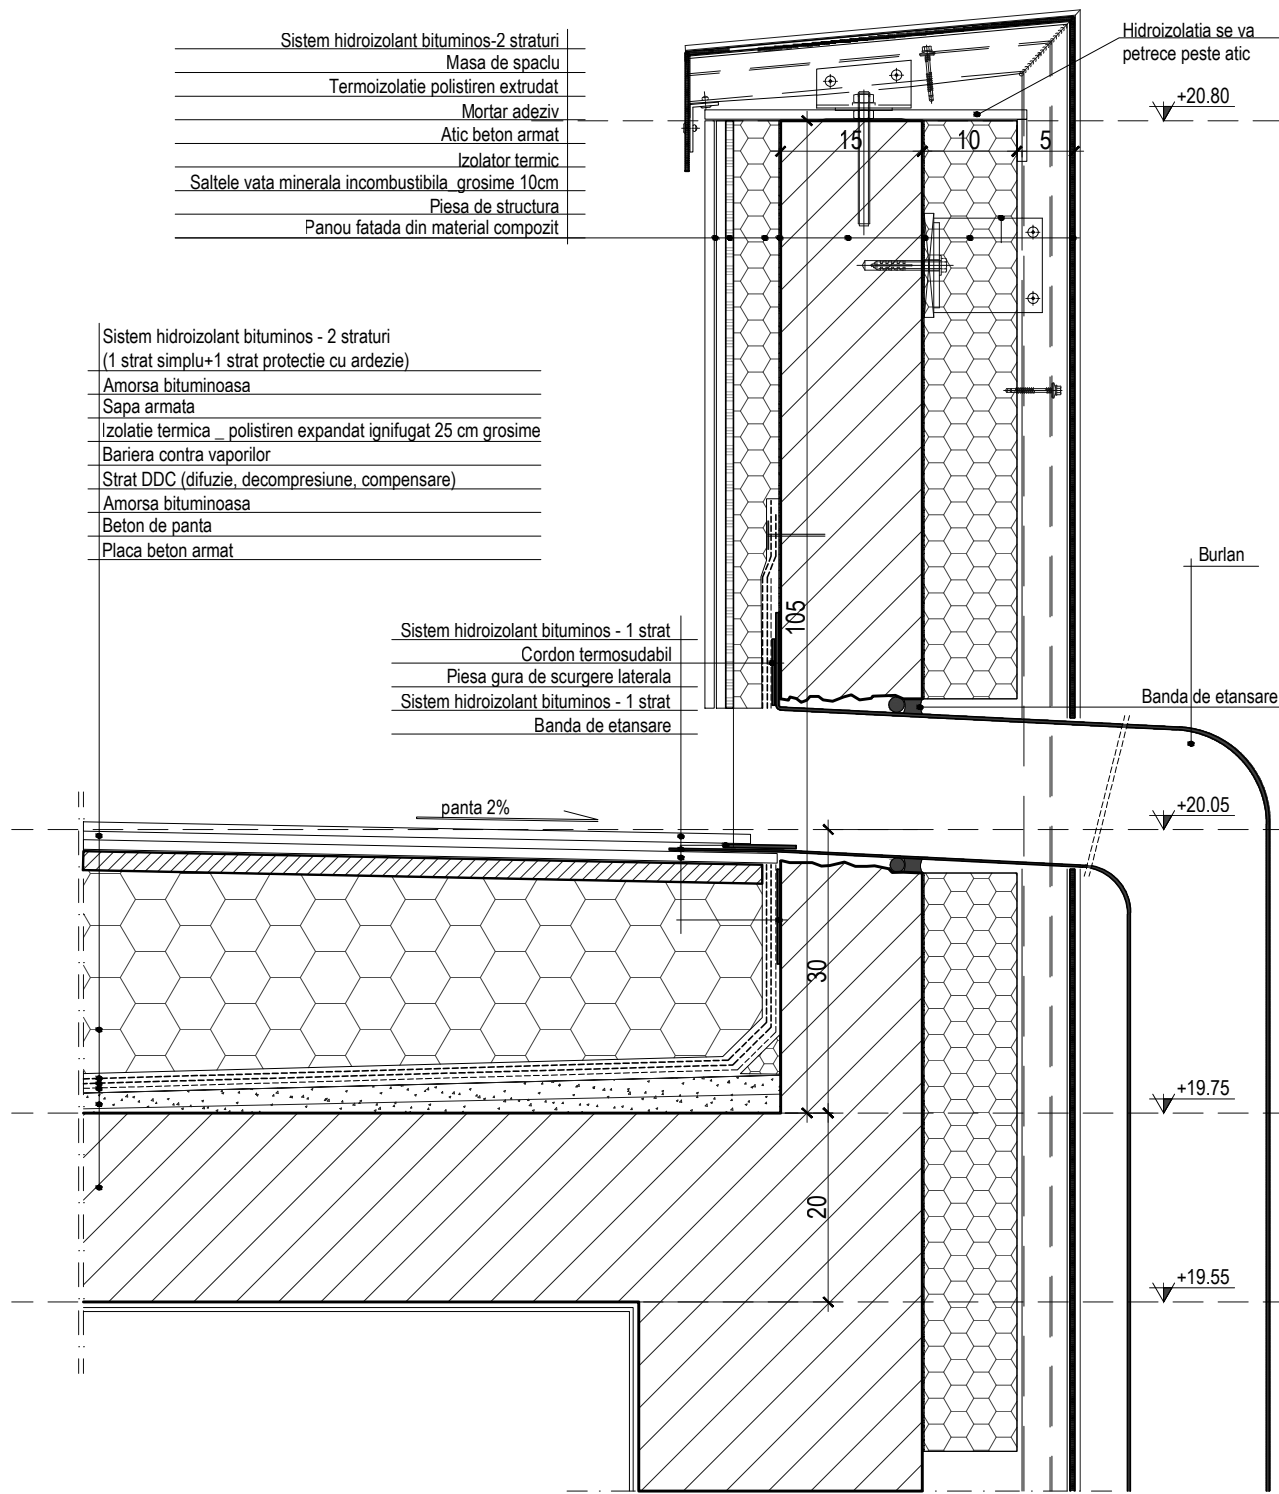

NOTA:
 Plansa include toate modificarile realizate prin dispozitiile de santier din timpul executiei,
 Proiectul nr 40/2013 "Reabilitarea, modernizarea si echiparea Spitalului
 Judetean de Urgenta Vaslui - Construire scara exterioara" precum si masurile cuprinse in
 Raportul de expertiza tehnica privind securitatea la incendiu Cc, Ci nr. 39/2015

EXPERT	NUME	SEMNATURA	CERINTA	REFERAT / EXPERTIZA NR./ DATA	
VERIFICATOR/ EXPERT					
PROIECTANT GENERAL:				Beneficiar:	Proiect nr. 19/2010
 SC "TDD CONCEPT STUDIO" SRL CIF 23108690, J22/ 223/2008				JUDETUL VASLUI	Contract nr. 2025/2010
SPECIFICATIE	NUME	SEMNATURA	SCARA 1/10	REABILITARE, MODERNIZARE SI ECHIPARE SPITALUL JUDETEAN DE URGENTE VASLUI str. Stefan cel Mare, nr.233, Vaslui	Faza. P.Th.+D.E.
SEF PROIECT	arh. Gabriela Tanjala				
PROIECTAT	arh. Gabriela Tanjala		2016	DETALIU PRELUARE APE PLUVIALE PRIN GURA SCURGERE LATERALA	Plansa nr. D13s-AB
DESENAT	arh. Ana-Maria Plesco				