
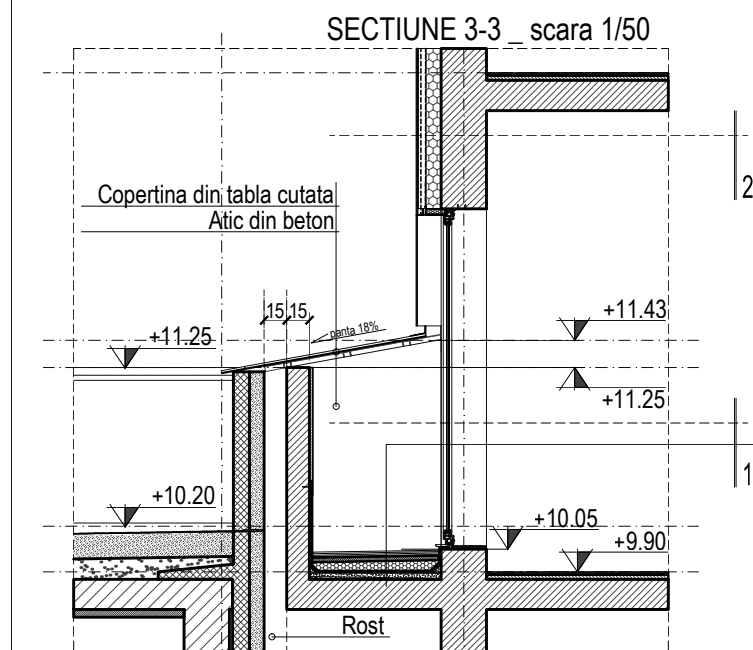
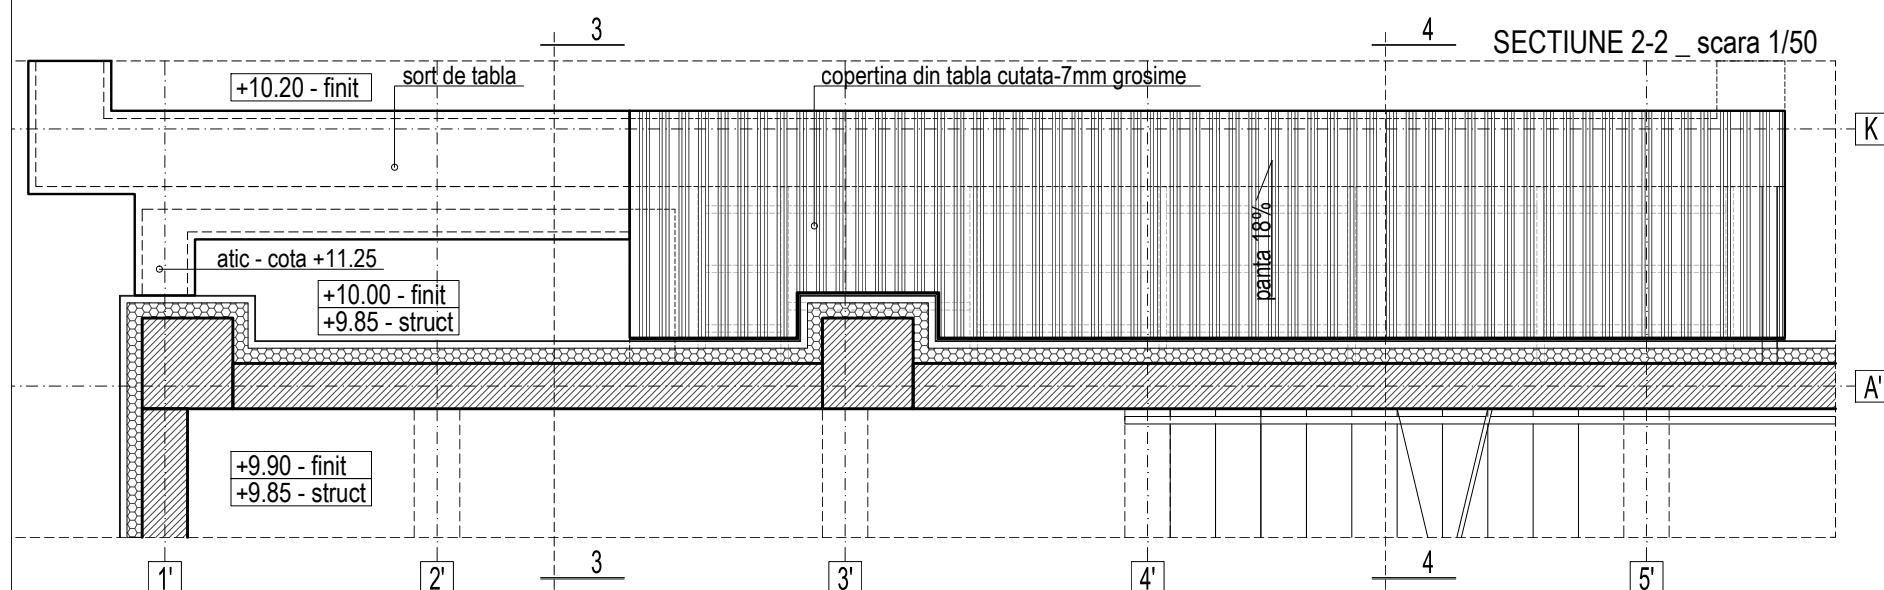


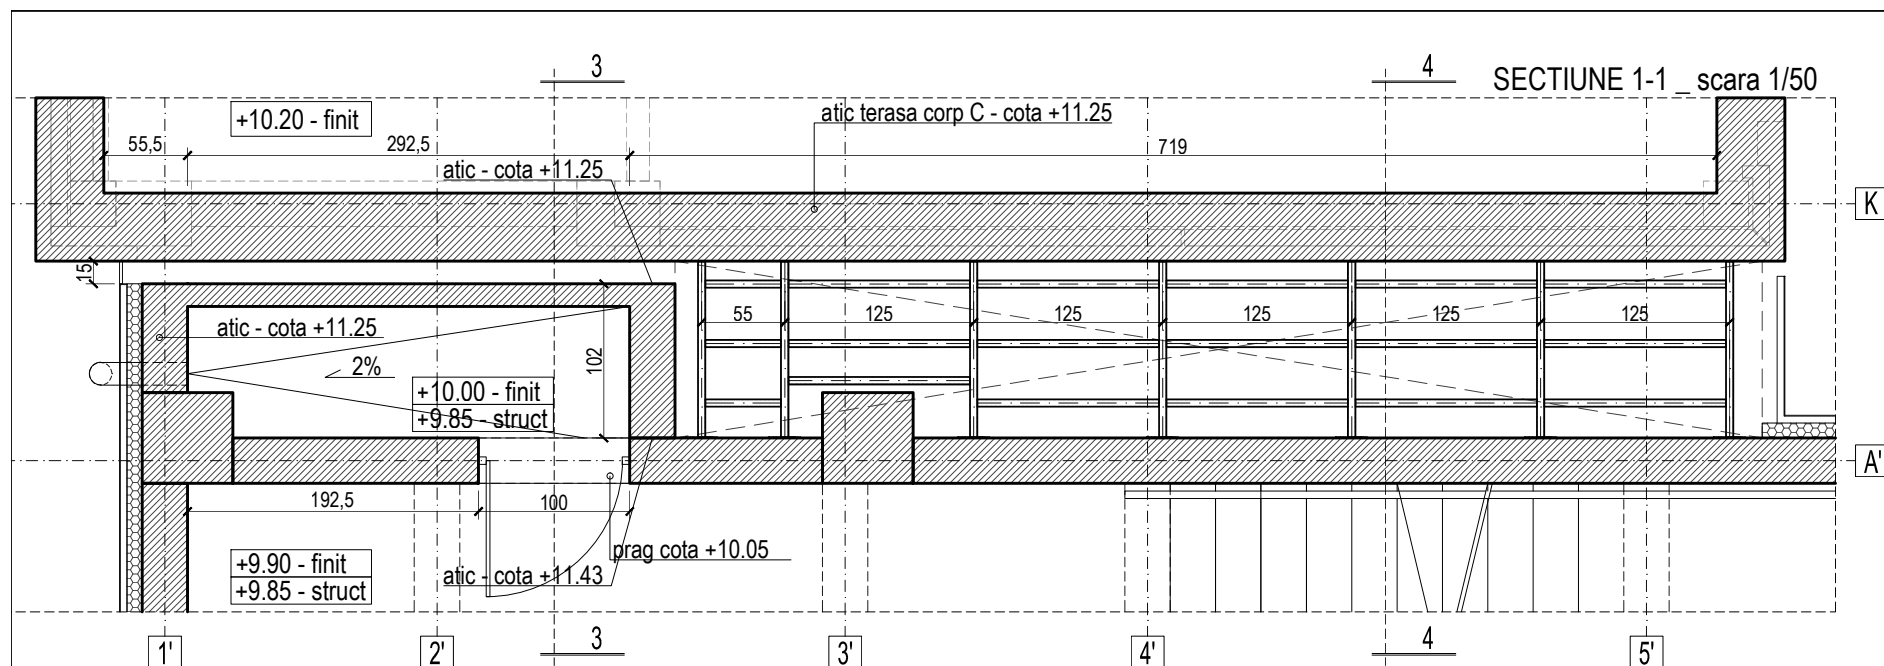

Sistem hidroizolant bituminos - 2 straturi
(1 strat simplu+1 strat protectie cu ardezie)

Amorsa bituminoasa

Sapa armata

Izolatie termica _ polistiren expandat ignifugat 5 cm grosime

Bariera contra vaporilor

Strat DDC (difuzie, decompresiune, compensare)


Amorsa bituminoasa

Beton de panta

Placa beton armat

Copertina din tabla cutata

0.7

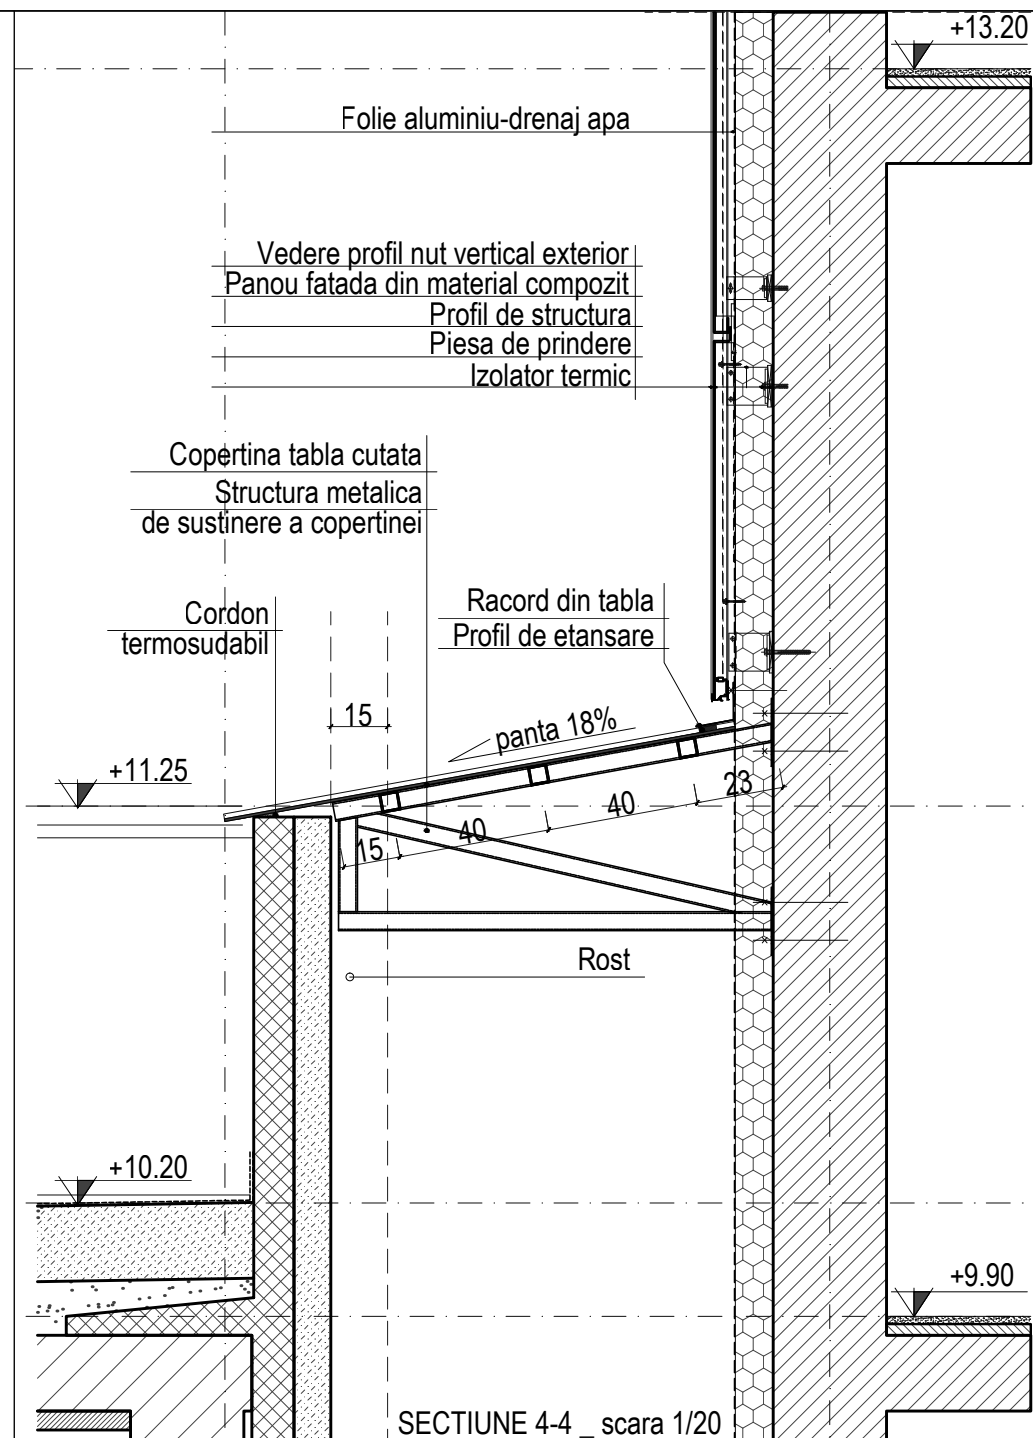

NOTA:

Planşa include toate modificările realizate prin dispozițiile de santier, din timpul execuției, Proiectul nr 40/2013 "Reabilitarea, modernizarea și echiparea Spitalului Județean de Urgență Vaslui - Construire scara exterioară" precum și măsurile cuprinse în Raportul de expertiza tehnică privind securitatea la incendiu Cc, Ci nr. 39/2015

EXPERT	NUME	SEMNATURA	CERINTA	REFERAT / EXPERTIZA NR./ DATA	
VERIFICATOR/ EXPERT					
PROIECTANT GENERAL:				Beneficiar:	Proiect nr. 19/2010 Contract nr. 2025/2010
SC "TDD CONCEPT STUDIO" SRL CIF 23108690, J22/ 223/2008				JUDETUL VASLUI	
SPECIFICATIE	NUME	SEMNATURA	SCARA 1/50	REABILITARE, MODERNIZARE SI ECHIPARE SPITALUL JUDETEAN DE URGENTE VASLUI str. Stefan cel Mare, nr.233, Vaslui	Faza. P.Th.+D.E.
SEF PROIECT	arh. Gabriela Tanjala				
PROIECTAT	arh. Gabriela Tanjala				
DESENAT	arh. Ana-Maria Plesco		2016	DETALIU PRINDERE COPERTINA	Plansa nr. D19s-AB