




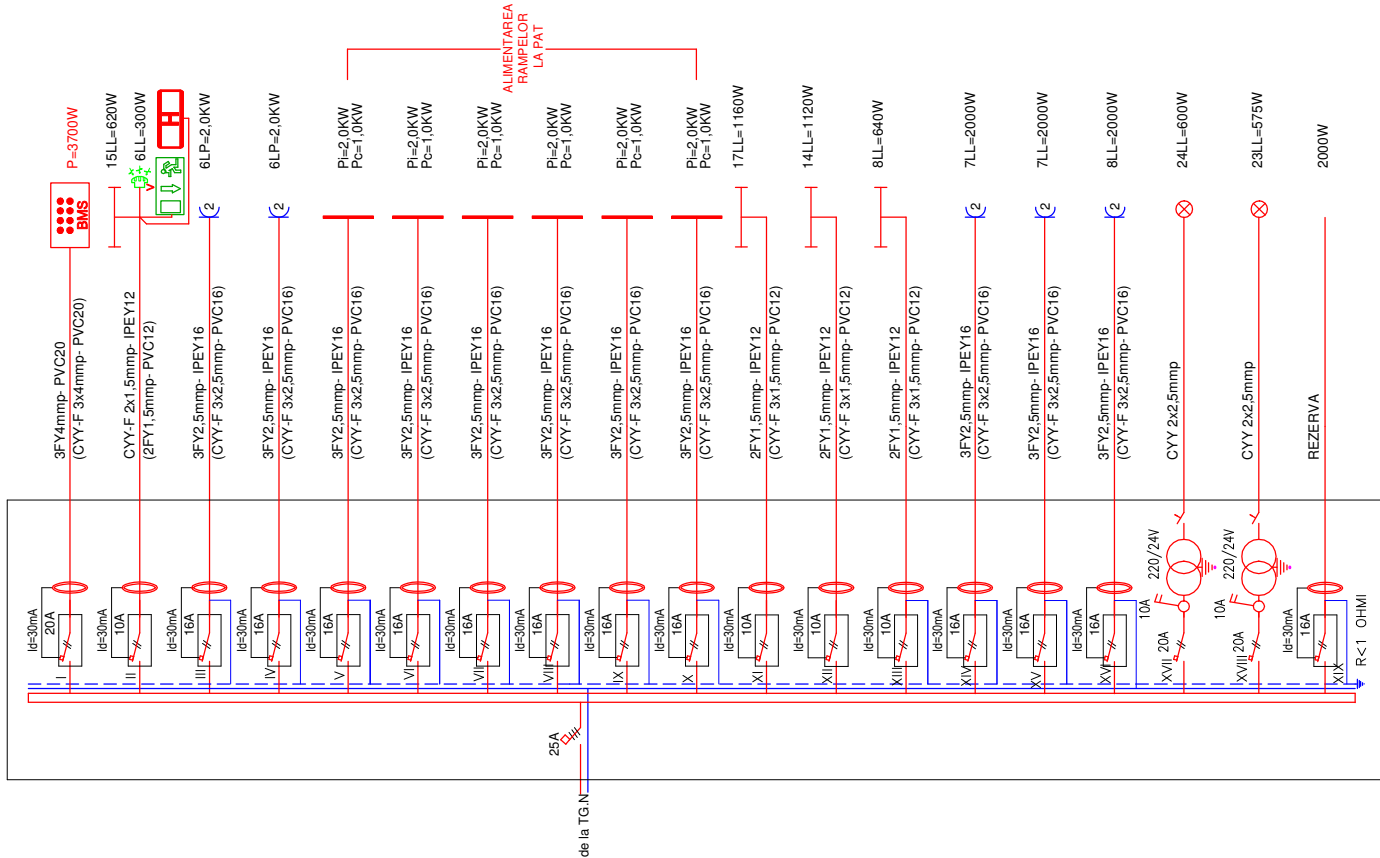

C	Receptor	Pi [W]	Faza	Destinația
C1	42 LL	3700	L1	alimentare prin BMS1 iluminati din saloane holuri si vev.
C2	21 LL	920	L1	iluminat intrare in saloane.
C3	6LP	2000	L2	baie si ventilatoare, sas, magaze si g.c.
C4	6LP	2000	L2	prize saloane ortopedie 1,2 si 3
C5	1CR	2000	L1	prize saloane ortopedie 4,5 si 6
C6	1CR	2000	L1	alimentare rampe ortopedie 1
C7	1CR	2000	L2	alimentare rampe ortopedie 2
C8	1CR	2000	L2	alimentare rampe ortopedie 3
C9	1CR	2000	L2	alimentare rampe ortopedie 4
C10	1CR	2000	L3	alimentare rampe ortopedie 5
C11	17 LL	1160	L1	alimentare rampe ortopedie 6
C12	14 LL	1120	L3	iluminat camera gips, sas,camera medici, caniere asistente,informatii
C13	8 LL	640	L2	iluminat birou admin, sas, hol, birou aprovizionare birou achizitii
C14	7LP	2000	L2	iluminat casa scarii cu automat de scari
C15	7LP	2000	L3	prize sas, camera asistenta si camera gips
C16	8LP	2000	L3	prize camera medici, informatii spatiu tehnic
C17	24LL	600	L1	prize birou admin, sas, hol, birou aprovizionare birou achizitii
C18	23LL	575	L2	iluminat subzol
C19	rezerva	2000	L3	iluminat subzol rezerva

$$\overline{|\mathbf{c}|} = 21.7 \text{ [Å]}$$

T1PV

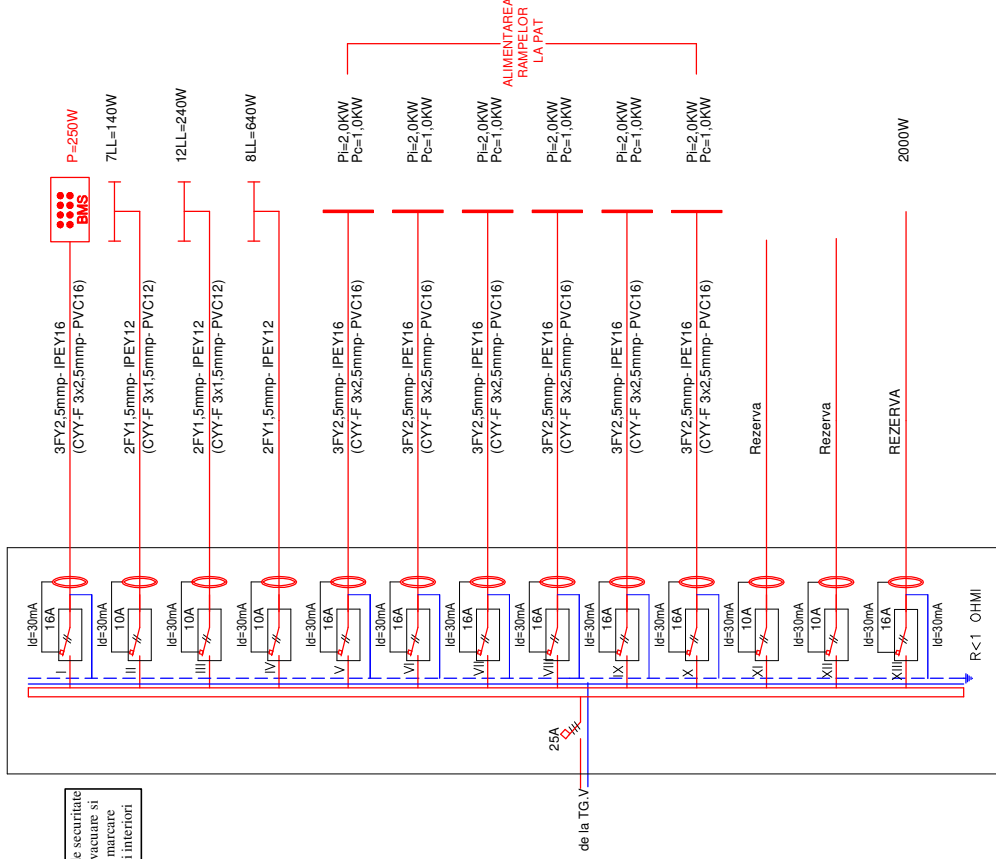

C	Receptor	Pi [W]	Faza	Destinația		
C1	12 LL	250	L1	alimentare prin BMS1 iluminatului de veghe		
C2	7 LL	140	L2	iluminat de supraveghere din saloane		
C3	12LL	240	L2	iluminat exterior si camera O ₂		
C4	8 LL	640	L1	iluminat hol principal		
C5	1CR	2000	L1	alimentare rampe orotopedie 1		
C6	1CR	2000	L1	alimentare rampe orotopedie 2		
C7	1CR	2000	L2	alimentare rampe orotopedie 3		
C8	1CR	2000	L2	alimentare rampe orotopedie 4		
C9	1CR	2000	L3	alimentare rampe orotopedie 5		
C10	1CR	2000	L3	alimentare rampe orotopedie 6		
C11	rezerva	540	L2	rezerva		
C12	rezerva	40	L2	rezerva		
C13	rezerva	2000	L3	rezerva		
		P _{L1} [W]	P _i [W]	Cs	Pa [W]	
		4890	4960		0,35	5550

 $|c|=10.5 \text{ [A]}$

NOTA:
Prezentă planşa conţinând modificările realizate pe parcursul executiei, prin dispoziții de șantier, inclusiv măsurile stabilite prin expertiza tehnică la foc, elaborată de ing. Ionuț Vasile (după caz).
Planşa are notația din proiectul tehnic, la care s-a adăugat abrevierea "AsB"

VERIFICATOR					REFERAT NR.	din
VERIFICATOR/ EXPERT		NUME	SEMNATURA	CERINTA	REFERAT / EXPERTIZA NR./ DATA	
PROIECTANT GENERAL:		Beneficiar				
SC "TDD CONCEPT STUDIO" SRL CIF 23108690, 122/ 223/2008		PROIECTANT SPECIALITATE: SC "ROLPROJECT" SRL CIF 18050370, 122/ 2578/2005				
SPECIFICATIE		NUME	SEMNATURA		CONSILIUL JUDETEAN VASLUI	
SEF PROIECT	ing. G.Tanjala Ostapovici				Contract nr. 2025/2010	
PROIECTAT	ing. Florin BARAN				Faza. PTh	
DESENAT	ing. Andreea BARAN				REABILITARE, MODERNIZARE SI ECHIPARE SPITALUL JUDETEAN DE URGENTE VASLUI str. Stefan Cel Mare, nr. 233,Vaslui	
VERIFICAT					Plansa nr. ET-13/AsB	
			2016		Scheme de distributie tablouri electrice T1P si T1PV - instalatii electrice curenti tari -	