


T2P

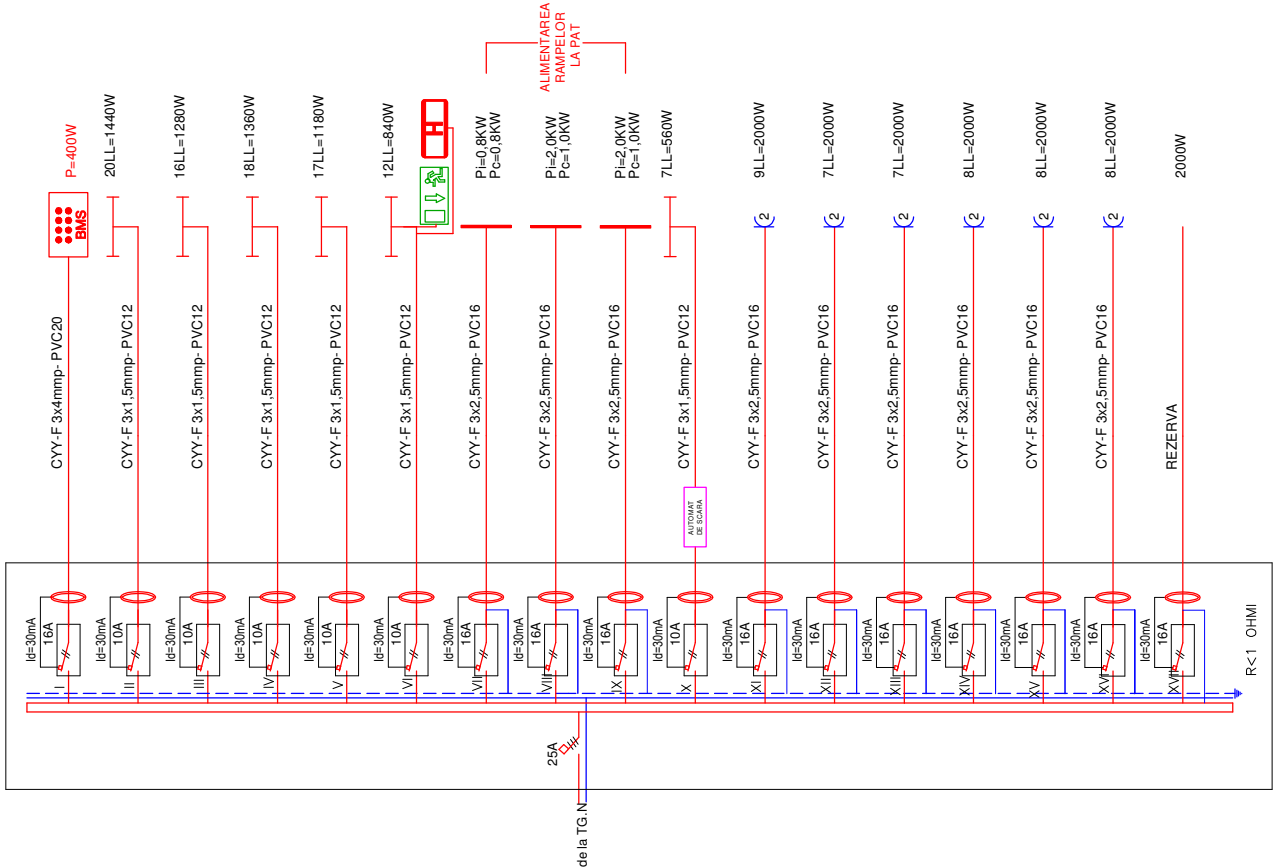


C	Receptor	Pi [W]	Faza	Destinația
C1	5 LL	400	L1	alimentare prin BMS2 iluminatului din holul principal
C2	20 LL	1440	L1	iluminat radiografie cab. consultare grupuri sanitare
C3	16 LL	1280	L2	iluminat sala preluari, salon internat, cabinet consultatii, sala interventii cabinet izolare
C4	18 LL	1360	L2	iluminat sala asteptare sala evaluare, sala resuscitare
C5	17 LL	1180	L3	iluminat camera asistenti, camera de garda, ecograf, hol acces, cabinet ginecologie
C6	12 LL	840	L3	iluminat hol asteptare camera garda, pedunite grup sanitar
C7	1CR	800	L1	alimentare rampe salon internat scurta durata
C8	1CR	2000	L2	alimentare rampe sala evaluare tratament
C9	1CR	2000	L3	alimentare rampe sala resuscitare
C10	7 LL	560	L3	iluminat casa scurii cu automat de scara
C11	9LP	2000	L1	prize radiografie, cabinet consultatii, camera tablourilor
C12	7LP	2000	L1	prize cabinet consultatie sala preluari, sala internat
C13	8LP	2000	L1	prize sala mici interventii, camera izolare UPU
C14	8LP	2000	L2	prize spatiu triaj, sala resuscitare, camera asistenti
C15	8LP	2000	L2	prize consultatii ginecologie si cabinet consultatii ginecologie
C16	8LP	2000	L3	prize consultatii ginecologie si camera de garda
C17	rezerva	2000	L3	rezerva

P _{L1} [W]	P _{L2} [W]	P _{L3} [W]	P _i [W]	C _s	P _a [W]
8640	8640	8580	25860	0,35	9100

IC=17.3 [A]

T2PV

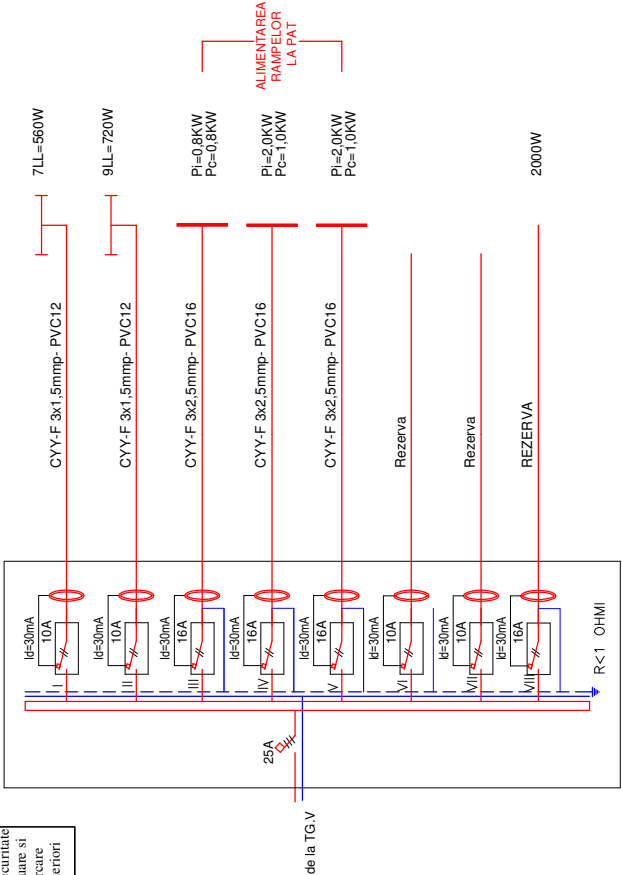

C	Receptor	Pi [W]	Faza	Destinația
C1	7 LL	560	L1	iluminatul din holul principal
C2	9 LL	720	L3	iluminat sala mici interventii, sala evaluare triaj, sala resuscitare si evaluare a camera asistenti
C3	1CR	800	L2	alimentare rampe salon internat scurta durata
C4	1CR	2000	L2	alimentare rampe sala evaluare tratament
C5	1CR	2000	L3	alimentare rampe sala resuscitare
C6	rezerva	260	L1	rezerva
C7	rezerva	40	L2	rezerva
C8	rezerva	2000	L1	rezerva

P _{L1} [W]	P _{L2} [W]	P _{L3} [W]	P _i [W]	C _s	P _a [W]
2820	2840	2720	8380	0,35	3000

IC=5.7 [A]

NOTA:
Prezenta plansa contine modificarile realizate pe parcursul executiei, prin dispozitii de santier, inclusiv masurile stabilite prin expertiza tehnica la foc, elaborata de mg. Simon Vasile (dupa caz).
Plansa are notatia din proiectul tehnic, la care s-a adaugat abrevierea "AsB"

VERIFICATOR VERIFICATOR/ EXPERT	NUME	SEMNATURA	CERINTA	REFERAT NR.	din
PROIECTANT GENERAL: SC "TDD CONCEPT STUDIO" SRL CIF 23108690, J22/ 223/2008			PROIECTANT SPECIALITATE: SC "ROLPROIECT" SRL CIF 18050370, J22/ 2578/2005	REFERAT / EXPERTIZA NR./ DATA	
SPECIFICATIE			NUME	Beneficiar	
SEF PROIECT	ing. G.Tanjala Ostapovici	SEMNATURA	SCARA %	CONSILIUL JUDETEAN VASLUI	
PROIECTAT	ing. Florin BARAN			REABILITARE, MODERNIZARE SI ECHIPARE SPITALUL JUDETEAN DE URGENTE VASLUI	
DESENAT	ing. Andreea BARAN			Faza. PTh	
VERIFICAT			2016	Scheme de distributie tablouri electrice T2P si T2PV - instalatii electrice curenti tari -	
				Plansa nr. ET-14/AsB	