
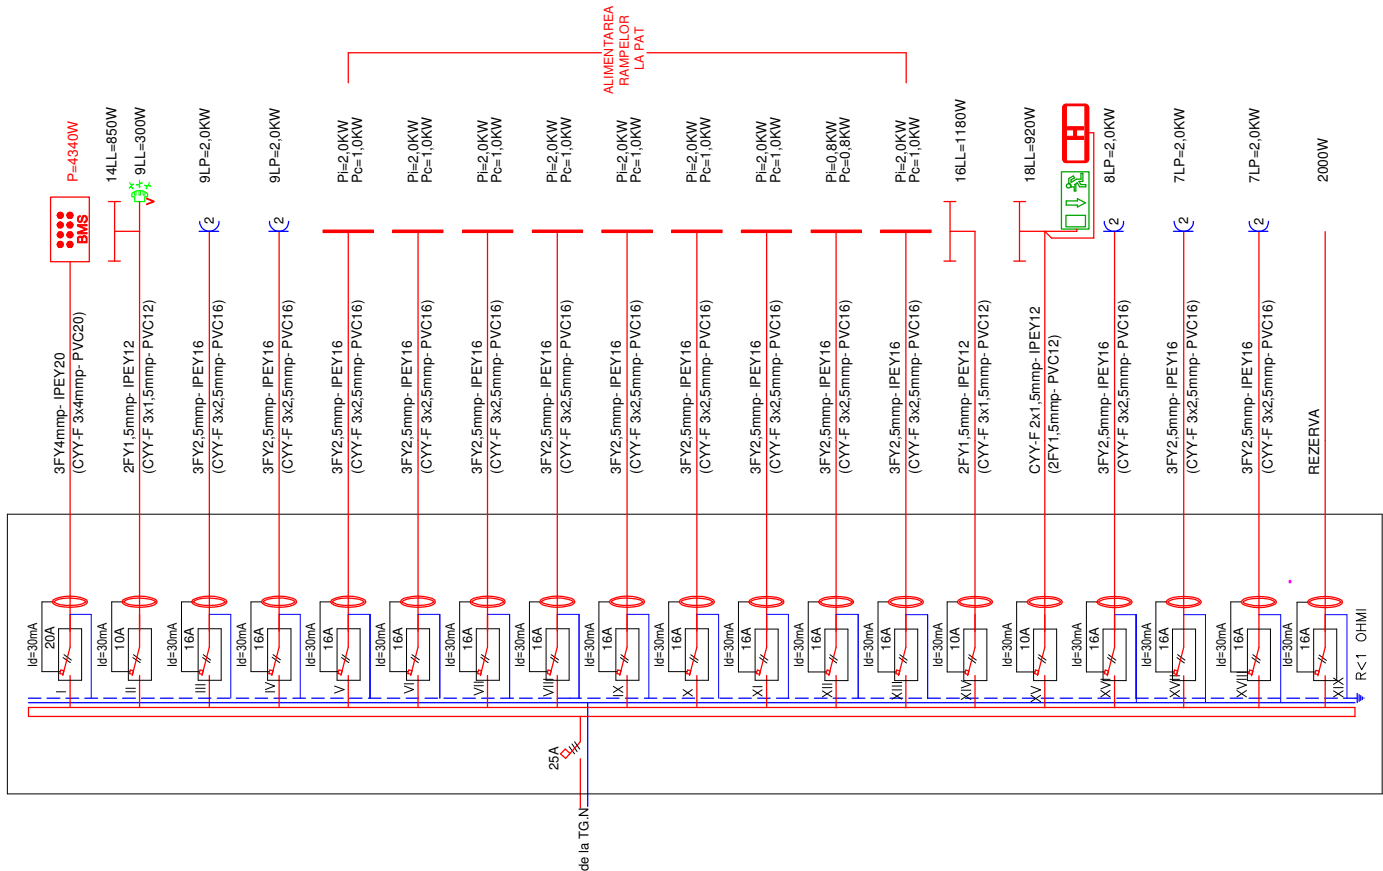


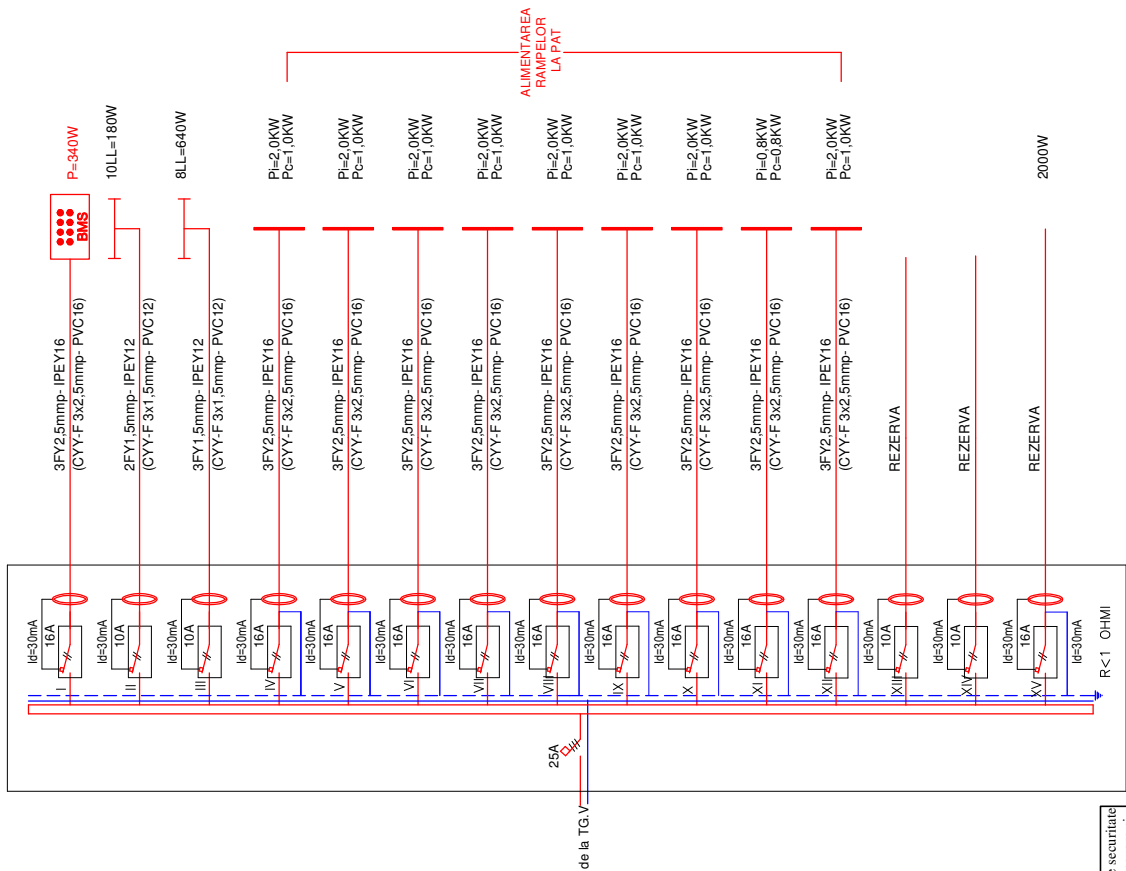

C	Receptor	Pi [W]	Faza	Destinația
C1	51 LL	4340	L1	alimentare prin BMS1 iluminatii din saloane holuri si vcv.
C2	23 LL	1150	L2	iluminat intrare in saloane baie si ventilatoarele, sas, magazine, g.s. cabinet asistenta sefa
C3	9LP	2000	L2	prize saloane chirurgie generala 1, 2, 3, 4 si infanta
C4	9LP	2000	L2	prize saloane chirurgie generala 4, 5, 6, 7 si infanta
C5	1CR	2000	L3	alimentare rampe chirurgie infanta
C6	1CR	2000	L3	alimentare rampe chirurgie generala 1
C7	1CR	2000	L1	alimentare rampe chirurgie generala 2
C8	1CR	2000	L1	alimentare rampe chirurgie generala 3
C9	1CR	2000	L2	alimentare rampe chirurgie generala 4
C10	1CR	2000	L2	alimentare rampe chirurgie generala 5
C11	1CR	2000	L3	alimentare rampe chirurgie generala 6
C12	1CR	800	L3	alimentare rampe chirurgie generala 7
C13	1CR	2000	L1	alimentare rampe chirurgie infanta
C14	16LL	1180	L2	iluminat sala pansamente, septic si asceptic si rapoarte garda
C15	18LL	920	L3	iluminat explorari functionale grupuri sanatare camere de garda spatiu tehnic
C16	8LP	2000	L2	prize cab.asistenta sefa, magazine si sala pansamente septic
C17	7LP	2000	L3	prize sala pansamente asceptic si rapoarte garda
C18	7LP	2000	L3	prize exportant functionale, camere de garda si camera hol central
C19	rezerva	2000	L1	rezerva

P_{L1} [W]	P_{L2} [W]	P_{L3} [W]	Pi [W]	Cs	Pa [W]
12340	12330	11720	36390	0,35	12800

$$\overline{|\mathbf{c}|} = 24.3 \text{ [Å]}$$


C	Receptor	Pi [W]	Faza	Destinația			
C1	17 LL	340	L1	alimentare prin BMS1 iluminatul de veghe			
C2	10 LL	180	L2	iluminat de supraveghere din saloane si cabinet asistenta sefa			
C3	8LL	640	L3	iluminat hol principal			
C4	1CR	2000	L1	alimentare rampe chirurgie infantila			
C5	1CR	2000	L1	alimentare rampe chirurgie generala 1			
C6	1CR	2000	L2	alimentare rampe chirurgie generala 2			
C7	1CR	2000	L2	alimentare rampe chirurgie generala 3			
C8	1CR	2000	L3	alimentare rampe chirurgie generala 4			
C9	1CR	2000	L3	alimentare rampe chirurgie generala 5			
C10	1CR	2000	L1	alimentare rampe chirurgie generala 6			
C11	1CR	800	L2	alimentare rampe chirurgie generala 7			
C12	1CR	2000	L3	alimentare rampe chirurgie infantila			
C13	rezerva	240	L2	rezerva			
C14	rezerva	40	L2	rezerva			
C15	rezerva	2000	L2	rezerva			
		Pi,1 [W]	Pi,2 [W]	Pi,3 [W]	Pi [W]	Cs	Pa [W]
		6340	7260	6640	20240	0,35	7100

 $|c|=13.5 \text{ [A]}$

NOTA:
Prezentă planșa conține modificările realizate pe parcursul executiei, prin dispoziții
e santier, inclusiv masurile stabilite prin expertiza tehnica la foc, elaborata de ing.
imon Vasile (dupa caz).

Plansa are notatia din proiectul tehnic, la care s-a adaugat abrevierea "AsB"

VERIFICATOR VERIFICATOR/ EXPERT					REFERAT NR.	din
PROJECTANT GENERAL: SC "TDD CONCEPT STUDIO" SRL CIF 23108690, 122/ 223/2008		NUME	SEMNATURA	GERINTA	REFERAT / EXPERTIZA NR./ DATA	
SC "ROLPROJECT" SRL CIF 18050370, 122/ 2578/2005		PROJECTANT SPECIALITATE:		Beneficiar CONSILIUL JUDETEAN VASLUI		
		SC "ROLPROJECT" SRL CIF 18050370, 122/ 2578/2005				
SPECIFICATIE	NUME	SEMNATURA		SCARA %		
SEF PROJECT	arh. G.Tanjala Ostapovici					
PROIECTAT	ing. Florin BARAN			REABILITARE, MODERNIZARE SI ECHIPARE SPITALUL JUDETEAN DE URGENTE VASLUI str. Stefan Cel Mare, nr. 233, Vaslui		
DESEANAT	ing. Andreea BARAN					
VERIFICAT				2016	Scheme de distributie tablouri electrice T1E1 si T1E1V - instalatii electrice curenti tan -	
				Faza. PTh		
				Project nr. 15/2010		
				Contract nr. 2025/2010		
				Faza. PTh		
				Plansa nr. ET-15/AsB		