


T2E1

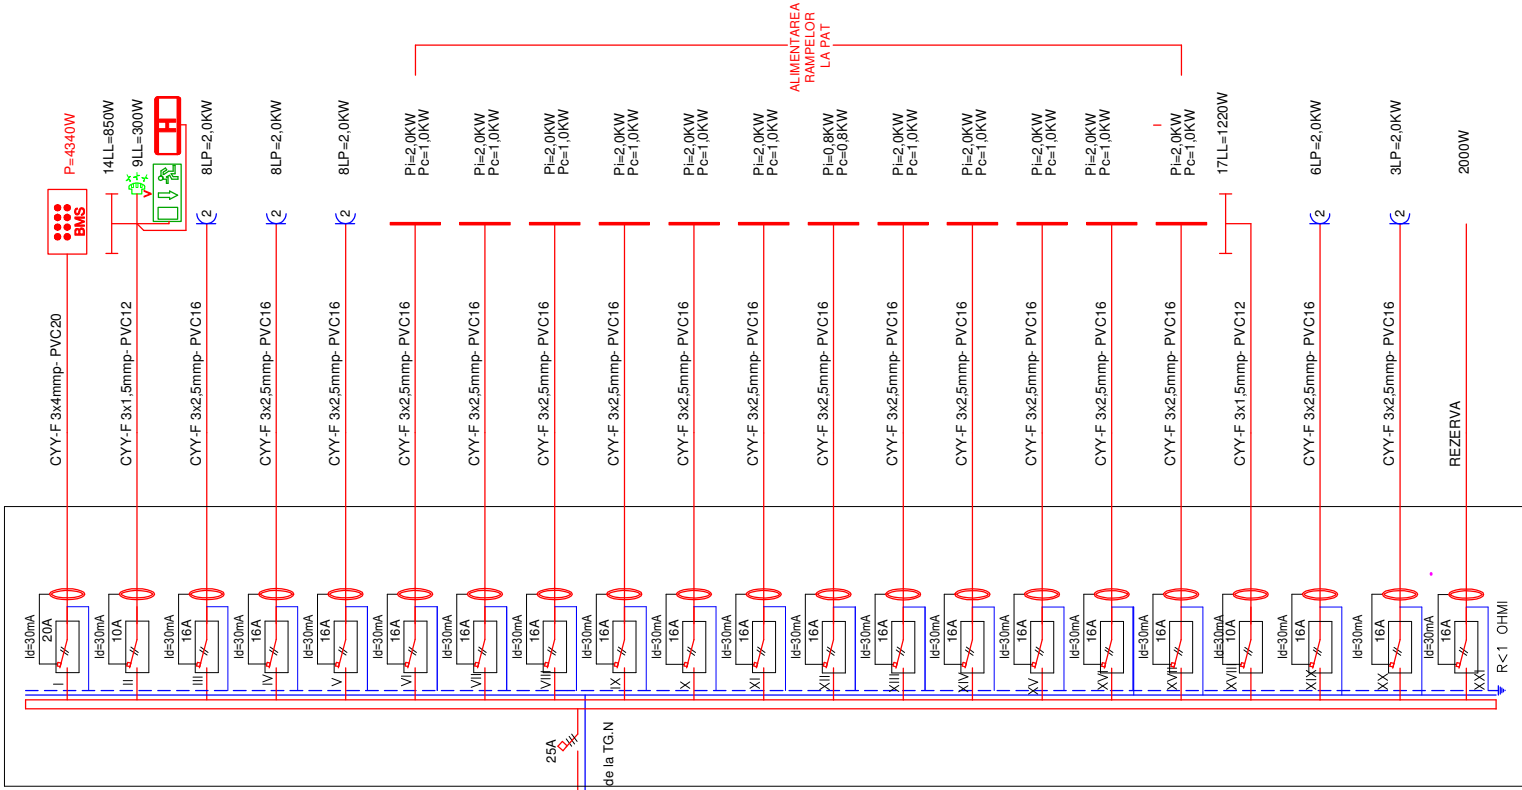


NOTA:
Prezenta plansa contine modificarile realizate pe parcursul executiei, prin dispozitii de santier, inclusiv masurile stabilite prin expertiza tehnica la foc, elaborata de ing. Simon Vasile (dupa caz).
Plansa are notatia din proiectul tehnic, la care s-a adaugat abrevierea "AsB"

C	Receptor	Pi [W]	Faza	Destinația
C1	63 LL	5440	L1	alimentare prin BMS2 iluminat din saloane holuri si vev.
C2	37 LL	1130	L2	iluminat intrare in saloane baie si ventilatoarele
C3	8LP	2000	L2	prize saloane chirurgie generala 8,9,10,11
C4	8LP	2000	L3	prize saloane chirurgie infantaia 1,2,3,4
C5	8LP	2000	L3	prize saloane chirurgie infantaia 5 si chirurgie generala 12,13,14
C6	1CR	2000	L1	alimentare rampe chirurgie generala 8
C7	1CR	2000	L1	alimentare rampe chirurgie generala 9
C8	1CR	2000	L1	alimentare rampe chirurgie generala 10
C9	1CR	2000	L2	alimentare rampe chirurgie generala 11
C10	1CR	2000	L2	alimentare rampe chirurgie infantaia 1
C11	1CR	800	L2	alimentare rampe chirurgie infantaia 2
C12	1CR	2000	L3	alimentare rampe chirurgie infantaia 3
C13	1CR	2000	L3	alimentare rampe chirurgie infantaia 4
C14	1CR	2000	L3	alimentare rampe chirurgie infantaia 5
C15	1CR	2000	L1	alimentare rampe chirurgie generala 12
C16	1CR	2000	L2	alimentare rampe chirurgie generala 13
C17	1CR	2000	L3	alimentare rampe chirurgie generala 14
C18	17LL	1220	L1	iluminat oficii, sala de mese camera medici si asistente grup similar, sus, magazie
C19	6LP	2000	L3	prize oficii si sala de mese
C20	3LP	2000	L2	prize camere medici si asistente
C21	rezerva	2000	L2	rezerva

P _{L1} [W]	P _{L2} [W]	P _{L3} [W]	P _i [W]	C _s	P _a [W]
14660	13930	14000	42590	0,35	14900

Ic=28.3 [A]

T2E1V

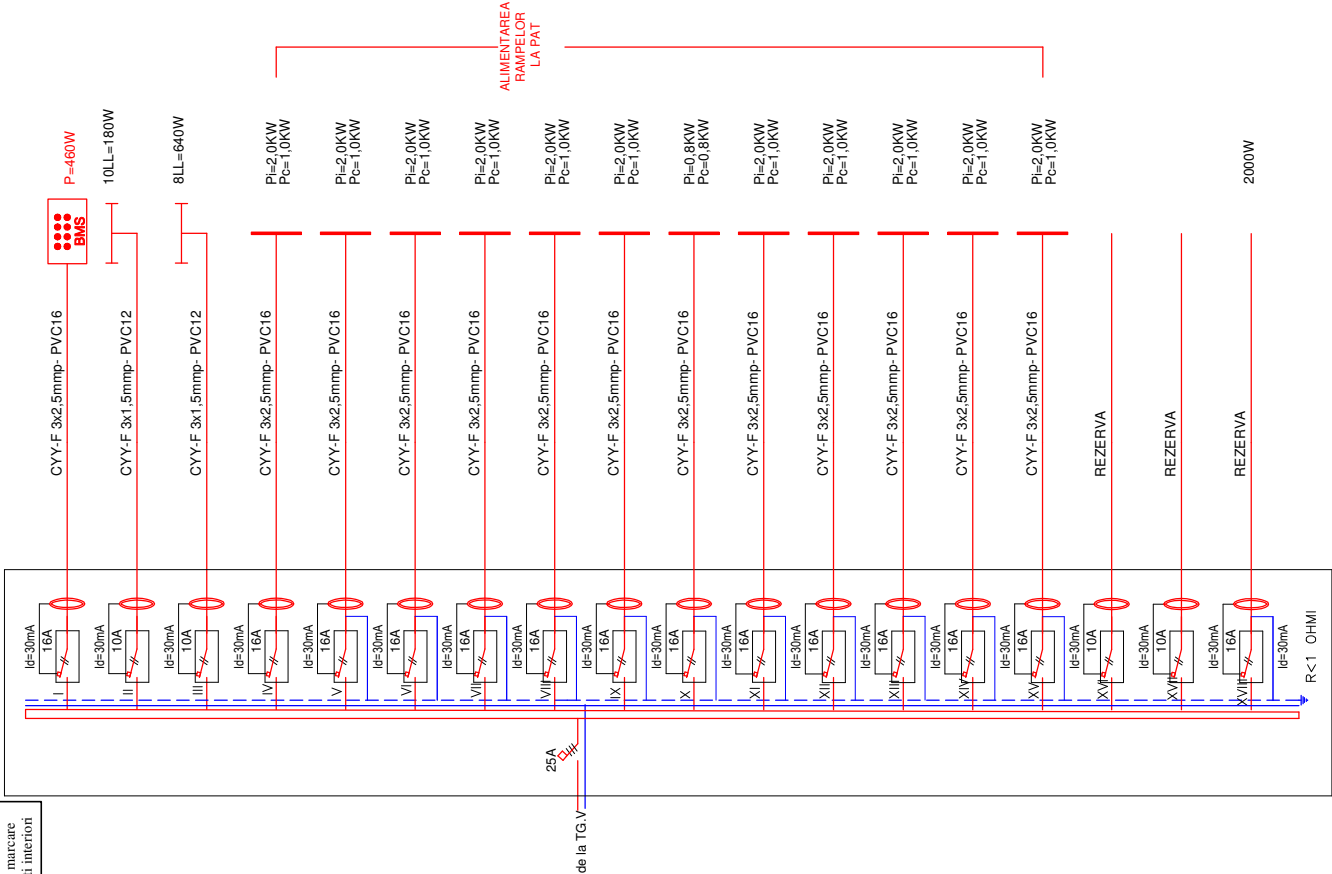

C	Receptor	Pi [W]	Faza	Destinația
C1	23 LL	460	L1	alimentare prin BMS2 iluminat de veghe
C2	12 LL	260	L1	iluminat de supraveghere din saloane si camera medici si asistente
C3	6 LL	480	L3	iluminat hol principal
C4	7LL	140	L1	iluminat de siguranta de evacuare
C5	2LL	40	L2	iluminat de siguranta pentru marcare hidranti
C6	1CR	2000	L1	alimentare rampe chirurgie generala 8
C7	1CR	2000	L1	alimentare rampe chirurgie generala 9
C8	1CR	2000	L1	alimentare rampe chirurgie generala 10
C9	1CR	2000	L2	alimentare rampe chirurgie generala 11
C10	1CR	2000	L2	alimentare rampe chirurgie infantaia 1
C11	1CR	800	L2	alimentare rampe chirurgie infantaia 2
C12	1CR	2000	L3	alimentare rampe chirurgie infantaia 3
C13	1CR	2000	L3	alimentare rampe chirurgie infantaia 4
C14	1CR	2000	L3	alimentare rampe chirurgie infantaia 5
C15	1CR	2000	L1	alimentare rampe chirurgie generala 12
C16	rezerva	260	L2	rezerva
C17	rezerva	40	L3	rezerva
C18	rezerva	2000	L2	rezerva

P _{L1} [W]	P _{L2} [W]	P _{L3} [W]	P _i [W]	C _s	P _a [W]
8860	8840	8480	26180	0,35	9200

Ic=17.5 [A]

VERIFICATOR VERIFICATOR/ EXPERT	NUME	SEMNATURA	CERINTA	REFERAT NR. din
PROIECTANT GENERAL: SC "TDD CONCEPT STUDIO" SRL CIF 23108690, J22/ 223/2008	PROIECTANT SPECIALITATE: SC "ROLPROIECT" SRL CIF 18050370, J22/ 2578/2005	Beneficiar CONSILIUL JUDETEAN VASLUI		
SPECIFICATIE	NUME	SEMNATURA	SCARA %	
SEF PROIECT	arh. G.Tanjaia Ostapovici			
PROIECTAT	ing. Florin BARAN			
DESENAT	ing. Andreea BARAN			
VERIFICAT			2016	
				Scheme de distributie tablouri electrice T2E1 si T2E1V - instalatii electrice curenti tari -
				Plansa nr. ET-16/AsB