



T2E2

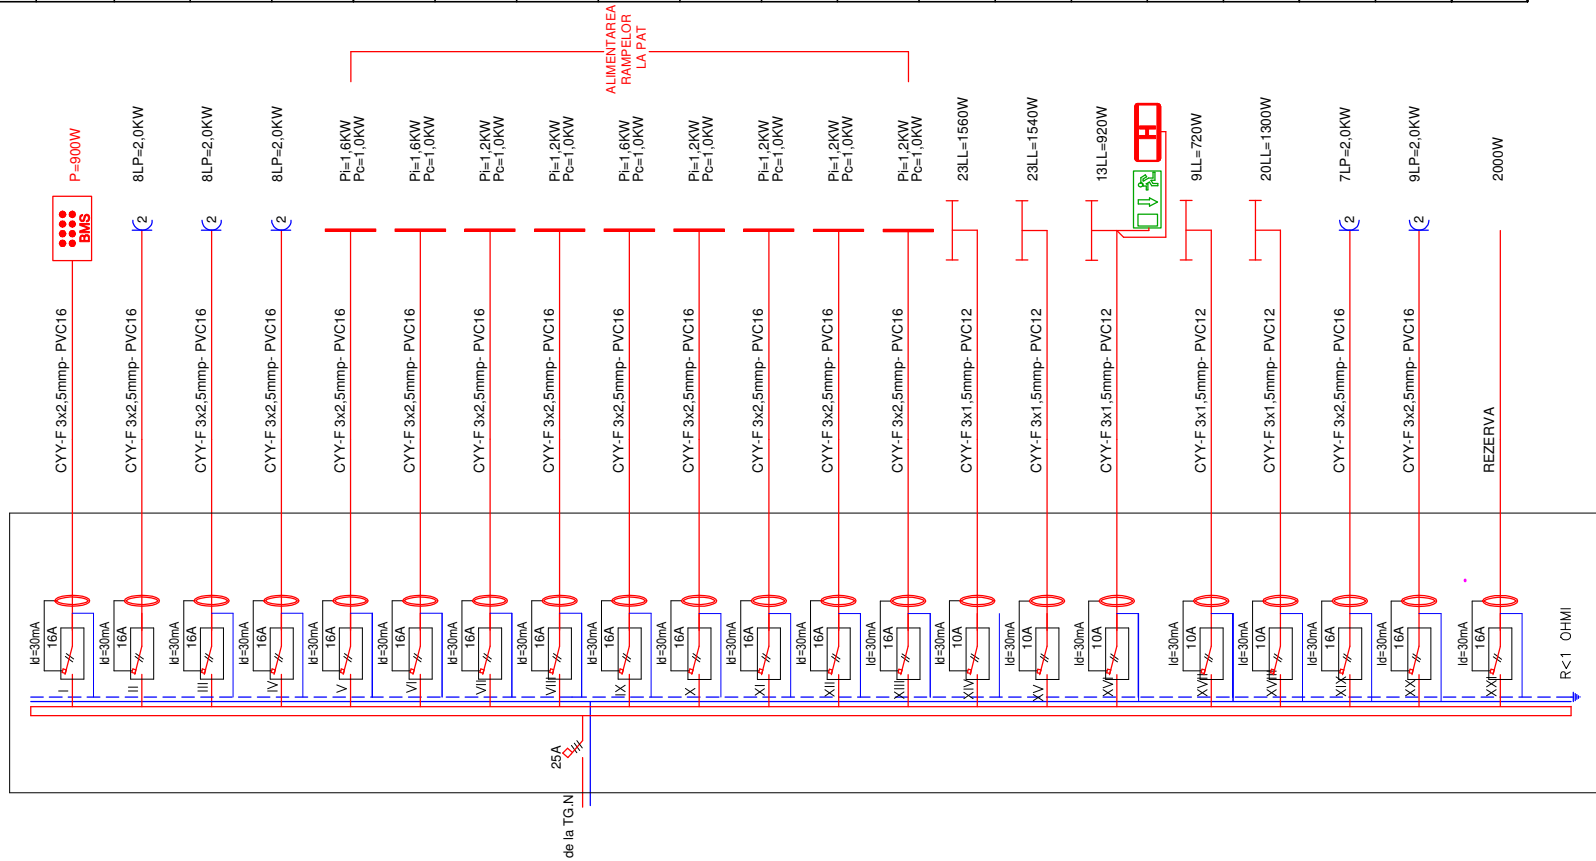

C	Receptor	Pi [W]	Faza	Destinația		
C1	10 LL	900	L1	alimentare prin BMS2 ventilatoare		
C2	8LP	2000	L1	prize oficii, sala mese, bucatarie		
C3	8LP	2000	L2	prize bucatarie, sis, cabinet asistente si medic		
C4	5LP	2000	L3	prize salon neонатologie 1,2 si reanimare neonatala 1		
C5	1CR	1600	L1	alimentare rampe salon neонатologie 1		
C6	1CR	1600	L1	alimentare rampe salon neонатologie 2		
C7	1CR	1200	L1	alimentare rampe reanimare neonatala 1		
C8	1CR	1200	L2	alimentare rampe salon primarie nou nascuti		
C9	1CR	1600	L2	alimentare rampe sector prematuri 1 si 2		
C10	1CR	1200	L2	alimentare rampe sector prematuri 3		
C11	1CR	1200	L3	alimentare rampe reanimare neonatala 2		
C12	1CR	1200	L3	alimentare rampe reanimare neonatala 3		
C13	1CR	1200	L3	alimentare rampe reanimare neonatala 4		
C14	23LL	1560	L3	iluminat prize oficii, sala mese, bucatarie		
C15	23LL	1540	L2	iluminat birou cabinet asistente si medici, bucatarie, cabinet medic, sef si asistente		
C16	13LL	920	L3	iluminat salon neонатologie 1,2 reanimare 1 si salon primarie nou nascuti		
C17	9LL	720	L2	iluminat sector nou nascuti 1 si 2 magazine sterile - sas, magazine, g.s		
C18	20LL	1300	L3	iluminat sector prematuri 1 sala de consiliere		
C19	7LP	2000	L1	iluminat salon reanimare 2, salon neонатologie 3 si 4		
C20	9LP	2000	L2	prize salon reanimare 2, salon neонатologie 3 si 4 si sala consiliere		
C21	rezerva	2000	L3	rezerva		
	Pp-1 [W]	Pp-2 [W]	Pp-3 [W]	Cs	Pi [W]	Pa [W]
	10600	10260	10080	0,35	30940	10900

$$|c|=20.7 \text{ [A]}$$

T2E2V

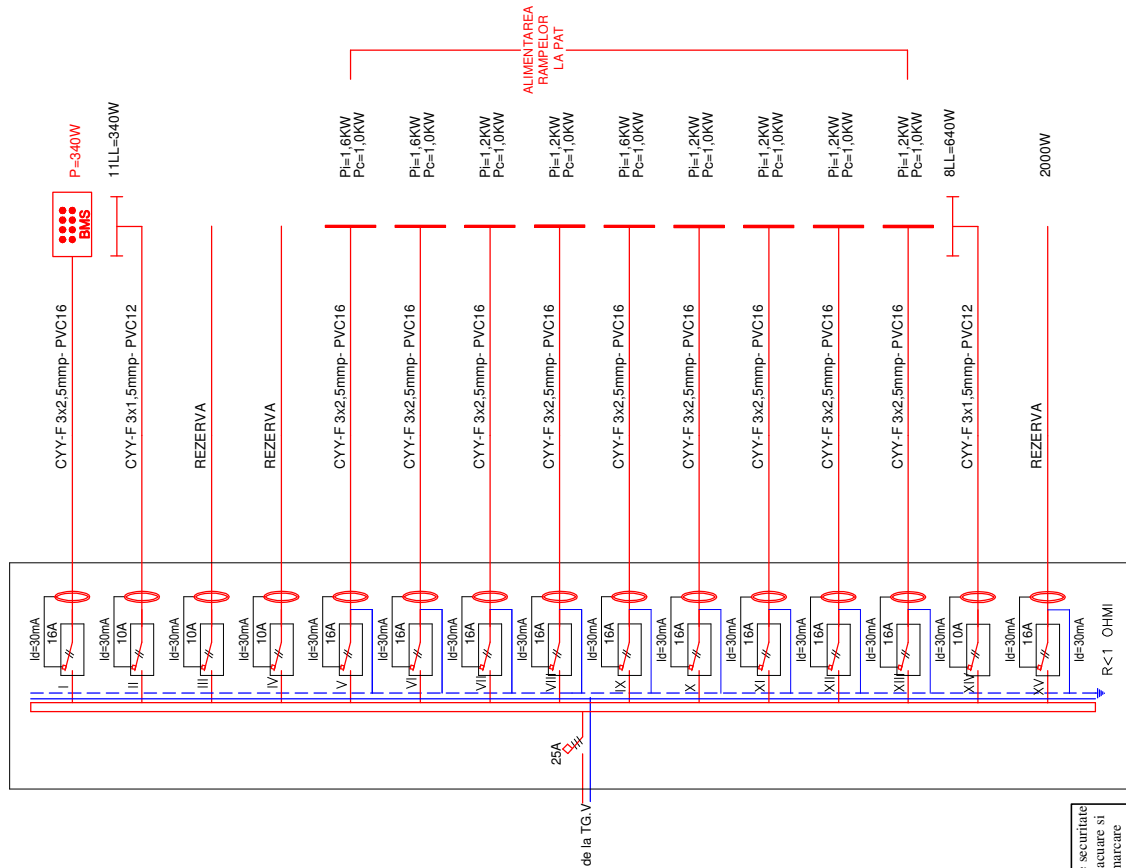

P_{L1} [W]	P_{L2} [W]	P_{L3} [W]	P_i [W]	C_s	P_a [W]
5080	5200	5140	15420	0,35	5400

$$\overline{I_c} = 10.2 \text{ [A]}$$

NOTA:
Prezenta planşa conţine modificările realizate pe parcursul execuţiei, prin dispoziţii de şantier, în scopul asigurării calitatii lucrărilor executate, în conformitate cu cerinţele de şantier, inclusiv măsurile stabilite prin expertiza tehnică la foc, elaborată de ing. Simon Vasile (după caz).
Planşa are notaţia din proiectul tehnic, la care s-a adăugat abrevierea "AsB".

VERIFICATOR					REFERAT NR.	din
VERIFICATOR/ EXPERT		NUME	SEMNTURA	CERINTA	REFERAT / EXPERTIZA NR./ DATA	
PROIECTANT GENERAL:		PROIECTANT SPECIALITATE:		Beneficiar		
SC "TDD CONCEPT STUDIO" SRL CIF 23108690, 122/ 223/2008		SC "ROLPROJECT" SRL CIF 18050370, 122/ 2578/2005		CONSILIUL JUDETEAN VASLUI		
SPECIFICATIE	NUME	SEMNTURA		REABILITARE, MODERNIZARE SI ECHIPARE SPITALUL JUDETEAN DE URGENTE VASLUI str. Stefan Cel Mare, nr. 233, Vaslui		
SEF PROIECT	arh. G.Tanjala Ostapovici			Faza. PTh		
PROIECTAT	ing. Florin BARAN					
DESENAT	ing. Andreea BARAN			Plansa nr. ET-18/AsB		
VERIFICAT				Scheme de distributie tablouri electrice T2E2 si T2E2V - instalatii electrice curenti tari -		