
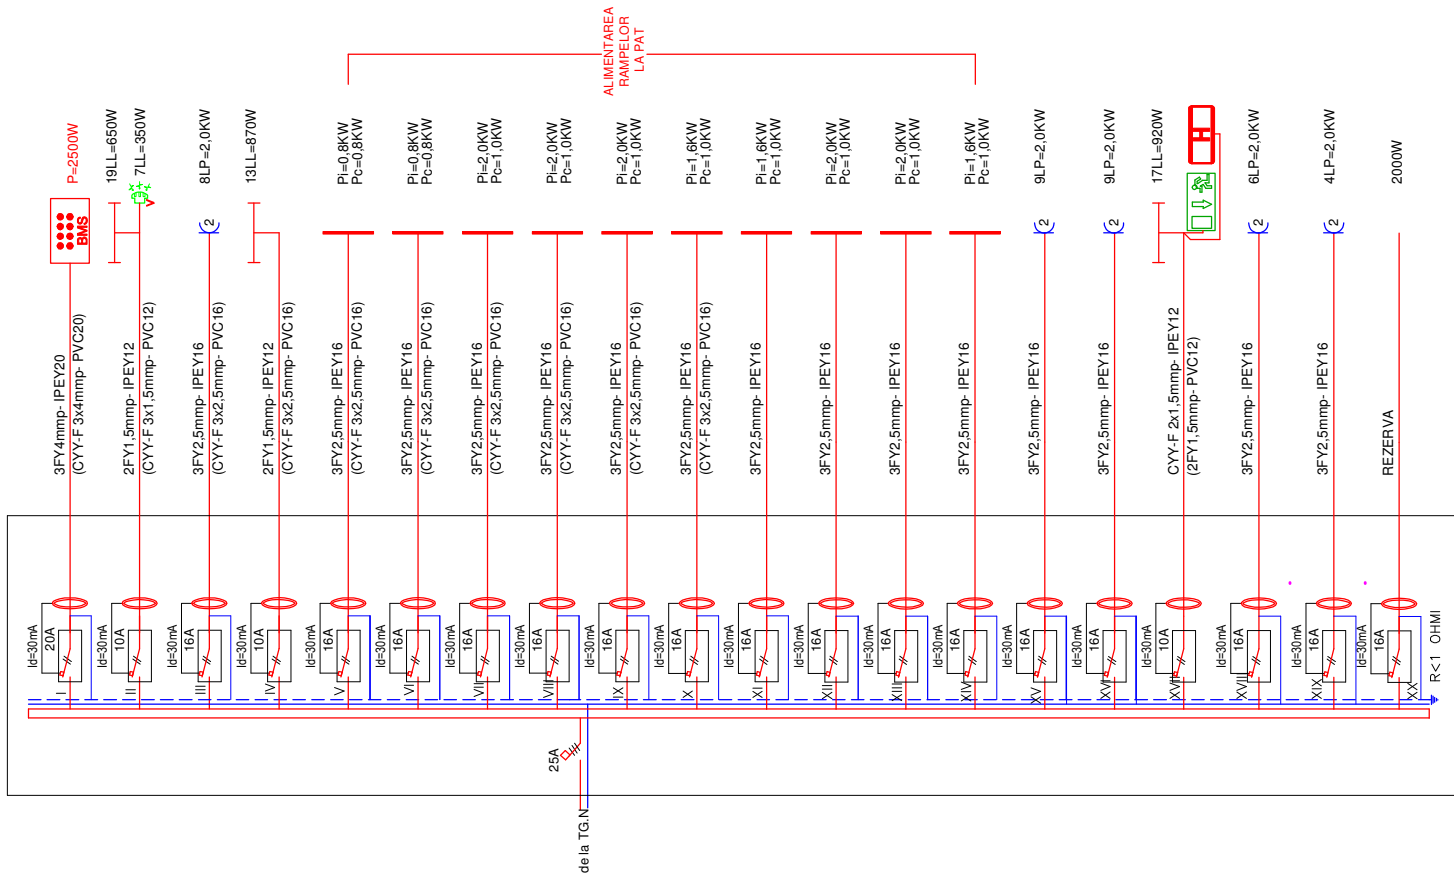


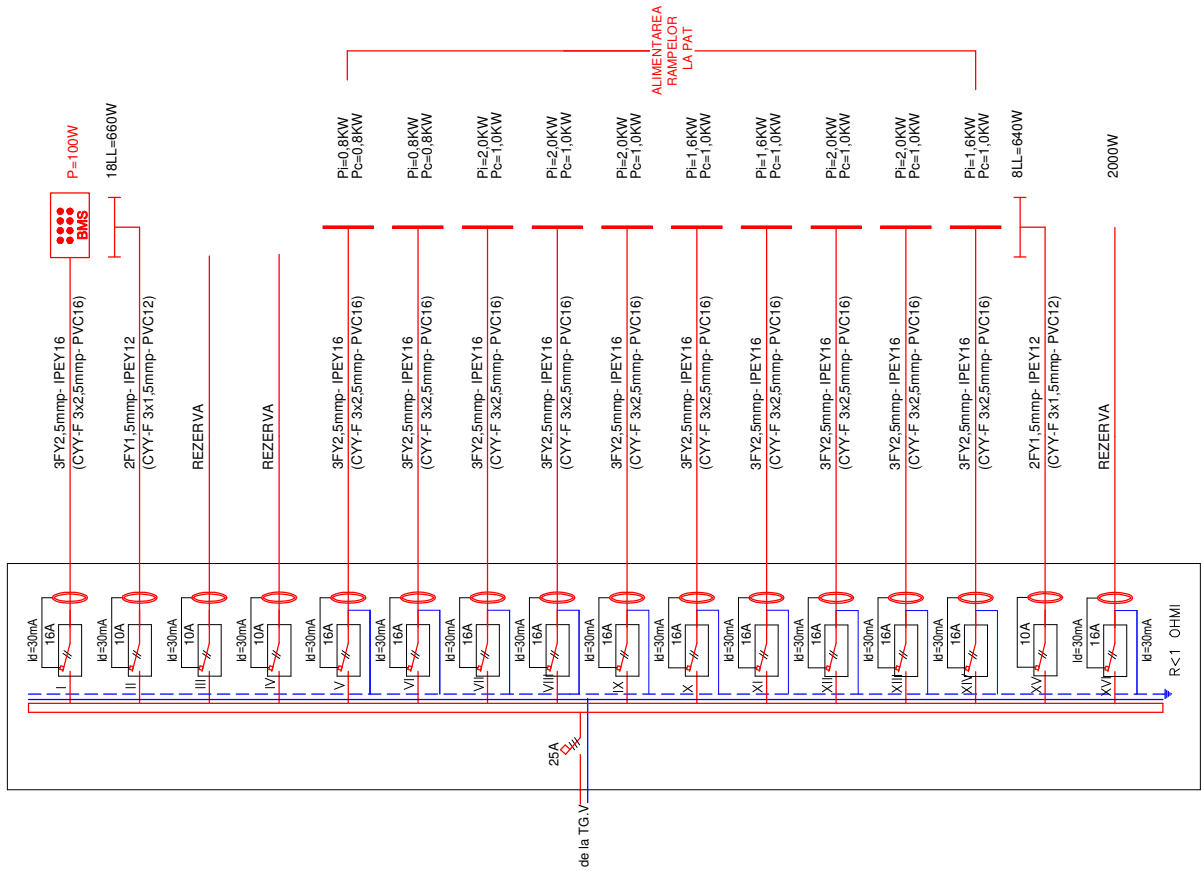

C	Receptor	Pi [W]	Faza	Destinația
C1	33 LL	2500	L1	alimentare prin BMS iluminat din saloane hotari si vev.
C2	26 LL	1000	L2	iluminat intrare in saloane baie si ventilatoare, sala de asteptare si camera asistente si tratament
C3	8LP	2000	L3	prize rezerve nou nascuti, sala de nasteri si rezerve ginecologie
C4	13LL	870	L2	iluminat rezerve nou nascuti, sala de nasteri si rezerve ginecologie
C5	1CR	800	L1	alimentare rampe nou-nascuti
C6	1CR	800	L1	alimentare rampe sala nasteri
C7	1CR	2000	L3	alimentare rampe salon ginecologie 1
C8	1CR	2000	L3	alimentare rampe salon ginecologie 2
C9	1CR	2000	L3	alimentare rampe salon ginecologie 3
C10	1CR	1600	L2	alimentare rampe salon ORL 3
C11	1CR	1600	L2	alimentare rampe salon ORL 2
C12	1CR	2000	L2	alimentare rampe salon ORL 1
C13	1CR	2000	L1	alimentare rampe salon ginecologie 4
C14	1CR	1600	L3	alimentare rampe rezerve ginecologie
C15	9LP	2000	L2	prize saloane ginecologie 1,2,3,4 si sala tratamente
C16	9LP	2000	L1	prize saloane ORL 1,2,3 si sala tratamente
C17	17LL	920	L1	iluminat camere de garda g.s. salon ORL si spatiu tehnic
C18	6LP	2000	L3	prize camere de garda salon ORL si spatiu tehnic
C19	4LP	2000	L1	prize camera asistenta si camera tratamente
C20	rezerva	2000	L2	rezerva

$P_{L,1}$ [W]	$P_{L,2}$ [W]	$P_{L,3}$ [W]	P_i [W]	C_S	P_a [W]
11020	11070	11600	33690	0,35	11800



NOT A:

Prezentă planşa conţinând modificările realizate pe parcursul execuţiei, prin dispoziţii de şantier, inclusiv măsurile stabilite prin expertiza tehnică la foc, elaborată de ing. Timon Vasile (după caz).

Planşa are notația din proiectul tehnic, la care s-a adăugat abrevierea "AsB"

VERIFICATOR					REFERAT NR.	din	
VERIFICATOR/ EXPERT		NUME	SEMNATURA	CERINTA	REFERAT / EXPERTIZA NR./ DATA		
PROJECTANT GENERAL:		PROJECTANT SPECIALITATE:			Beneficiar		
SC "TDD CONCEPT STUDIO" SRL CIF 23108690, J22/ 223/2008		SC "ROLPROJECT" SRL CIF 18050370, J22/ 2578/2005			CONSILIUL JUDETEAN VASLUI		
SPECIFICATIE		NUME	SEMNATURA	SCARA %	REABILITARE, MODERNIZARE SI IECHIPARE SPITALUL JUDETEAN DE URGENTE VASLUI str. Stefan Cel Mare, nr. 233, Vaslui		
SEF PROIECT		arh. G.Tanjala Ostapovici					
PROIECTAT		ing. Florin BARAN					
DESENAT		ing. Andreea BARAN		2016	Scheme de distributie tablouri electrice T1E3 si T1E3V - instalatii electrice curenti tari -		
VERIFICAT					Plansa nr. ET-19/AsB		