


T2E3

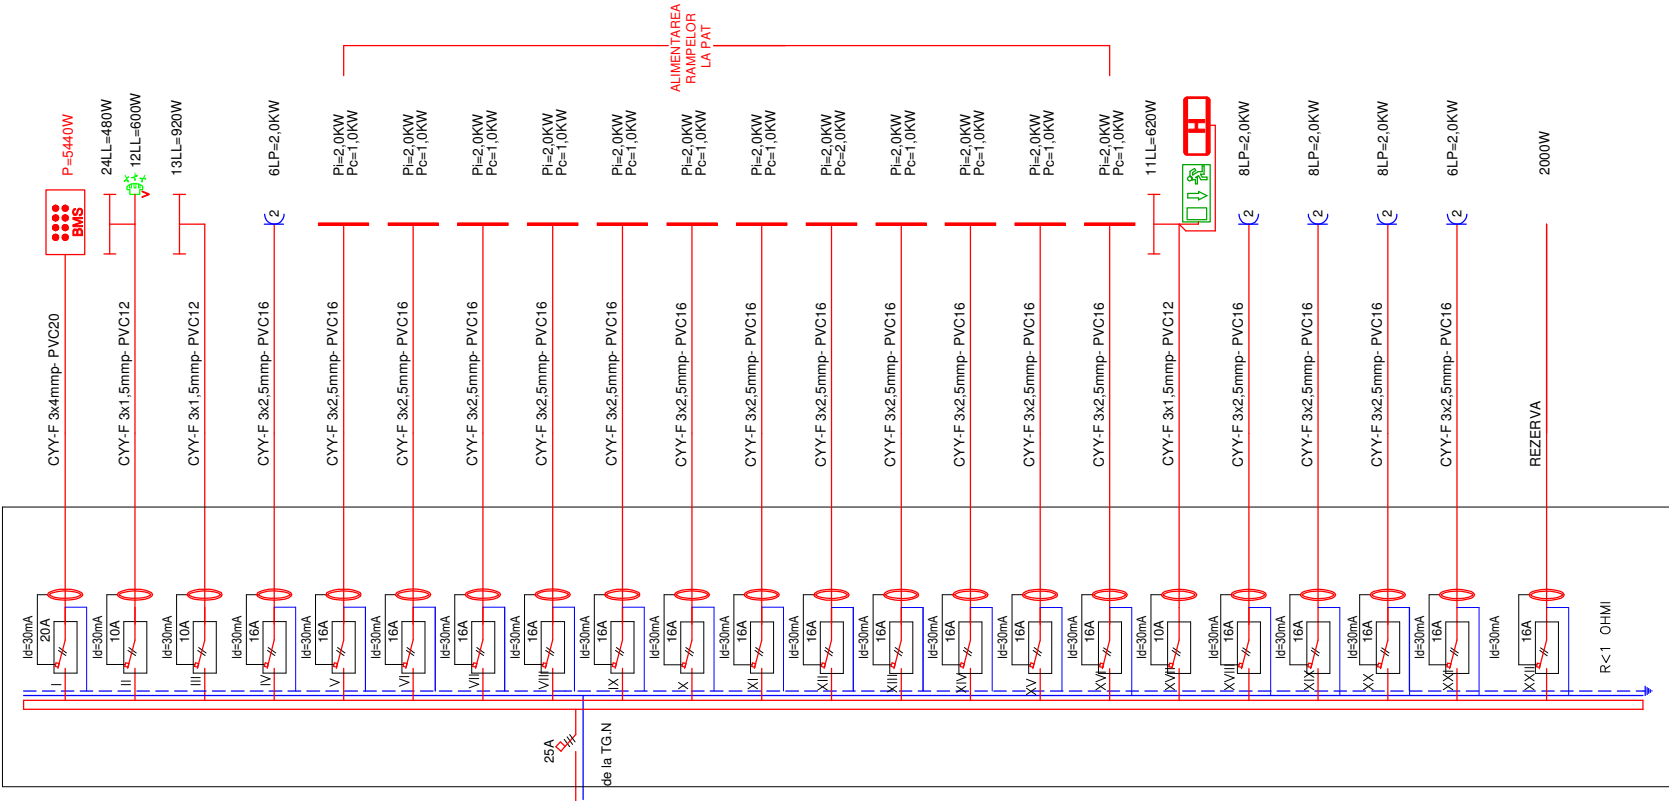


NOTA:
Prezenta plansa contine modificarile realizate pe parcursul executiei, prin dispozitii de santier, inclusiv masurile stabilite prin expertiza tehnica la foc, elaborata de ing. Simon Vasile (dupa caz).
Plansa are notatia din proiectul tehnic, la care s-a adaugat abrevierea "AsB"

C	Receptor	Pi [W]	Faza	Destinatia
C1	63 LL	5440	L1	alimentare prin BMS2 iluminatului din saloane holuri si cor.
C2	36LL	1080	L2	iluminat intrare in saloane baie si ventilatoarele
C3	13LL	920	L1	iluminat ofitii si sala de mese
C4	6LP	2000	L3	prize ofitii si sala de mese
C5	1CR	2000	L3	alimentare rampe salon neurologie 1
C6	1CR	2000	L1	alimentare rampe salon neurologie 2
C7	1CR	2000	L1	alimentare rampe salon neurologie 3
C8	1CR	2000	L1	alimentare rampe salon neurologie 4
C9	1CR	2000	L2	alimentare rampe salon neurologie 5
C10	1CR	2000	L2	alimentare rampe salon neurologie 6
C11	1CR	2000	L2	alimentare rampe salon neurologie 7
C12	1CR	2000	L3	alimentare rampe salon neurologie 8
C13	1CR	2000	L3	alimentare rampe salon neurologie 9
C14	1CR	2000	L3	alimentare rampe salon neurologie 10
C15	1CR	2000	L1	alimentare rampe salon ORL 5
C16	1CR	2000	L2	alimentare rampe salon ORL 4
C17	11LL	620	L3	iluminat sala de mese ofitii magazie, sala camera de garda si camera asistente si tratament
C18	8LP	2000	L2	prize saloane neurologie 1,2,3,4
C19	8LP	2000	L3	prize saloane neurologie 5,6,7,8
C20	8LP	2000	L2	prize saloane neurologie 9,10 si salon ORL 4,5
C21	9LP	2000	L2	prize sala de mese ofitii magazie, sala camera de garda si camera asistente si tratament
C22	rezerva	2000	L3	rezerva

P _{1,1} [W]	P _{1,2} [W]	P _{1,3} [W]	P ₁ [W]	Cs	Pa [W]
14360	15080	14620	44060	0,35	15500

Ic= 29.4 [A]

T2E3V

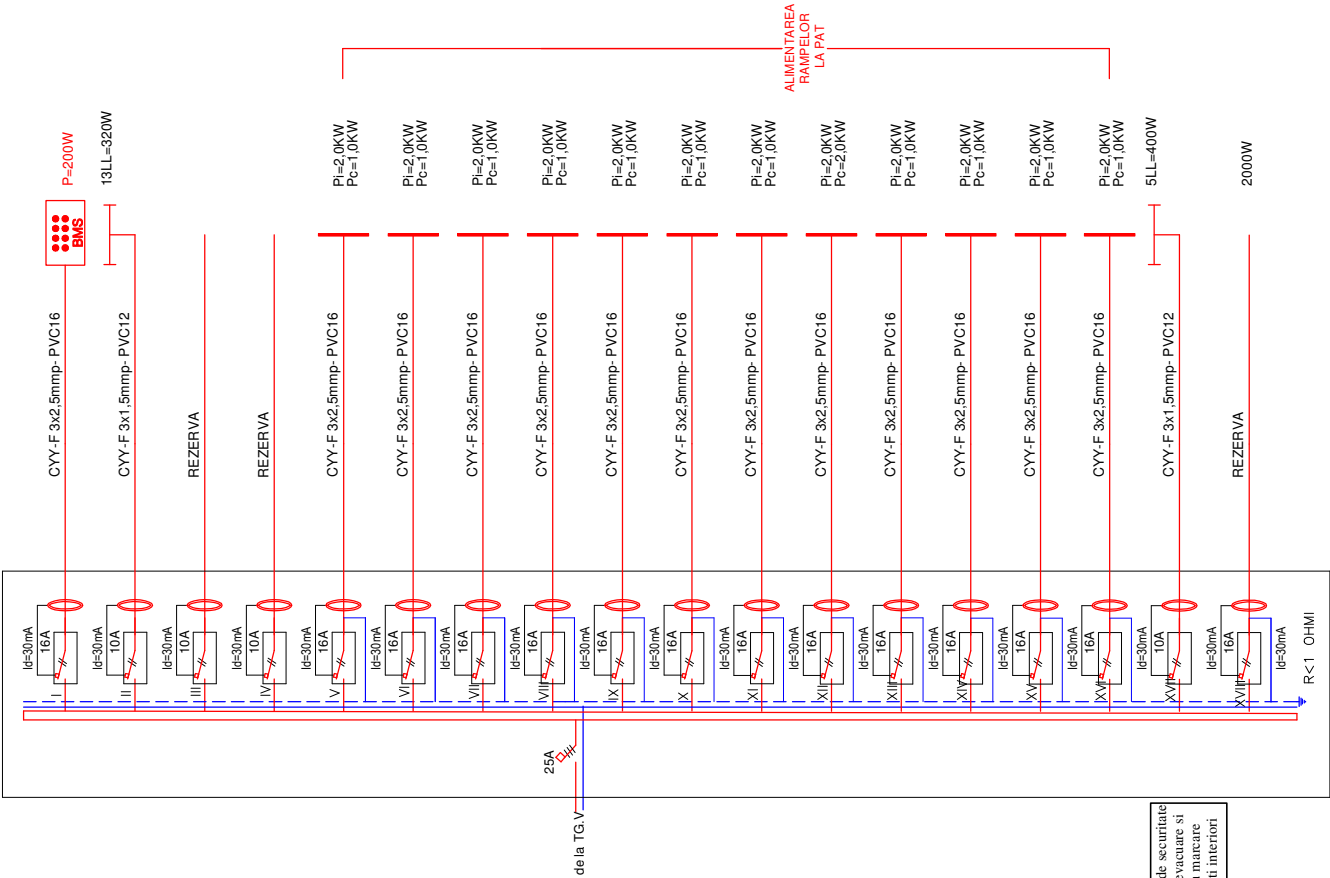

C	Receptor	Pi [W]	Faza	Destinatia
C1	24 LL	200	L1	alimentare prin BMS2 iluminatului de veghe
C2	13 LL	320	L1	iluminat de supraveghere din saloane si camera asistente si tratament
C3	rezerva	140	L3	rezerva
C4	rezerva	40	L1	rezerva
C5	1CR	2000	L2	alimentare rampe salon neurologie 1
C6	1CR	2000	L1	alimentare rampe salon neurologie 2
C7	1CR	2000	L1	alimentare rampe salon neurologie 3
C8	1CR	2000	L1	alimentare rampe salon neurologie 4
C9	1CR	2000	L2	alimentare rampe salon neurologie 5
C10	1CR	2000	L2	alimentare rampe salon neurologie 6
C11	1CR	2000	L2	alimentare rampe salon neurologie 7
C12	1CR	2000	L3	alimentare rampe salon neurologie 8
C13	1CR	2000	L3	alimentare rampe salon neurologie 9
C14	1CR	2000	L3	alimentare rampe salon neurologie 10
C15	1CR	2000	L1	alimentare rampe salon ORL 5
C16	1CR	2000	L2	alimentare rampe salon ORL 4
C17	5LL	400	L3	iluminat hol principal
C18	rezerva	2000	L3	rezerva

P _{1,1} [W]	P _{1,2} [W]	P _{1,3} [W]	P ₁ [W]	Cs	Pa [W]
8560	10000	8540	27100	0,35	9500

Ic=18.0 [A]

VERIFICATOR VERIFICATOR/ EXPERT	NUME	SEMNATURA	CERINTA	REFERAT NR.	din
PROIECTANT GENERAL: SC "TDD CONCEPT STUDIO" SRL CIF 23108690, J22/ 223/2008	PROIECTANT SPECIALITATE: SC "ROLPROIECT" SRL CIF 18050370, J22/ 2578/2005	Beneficiar CONSILIUL JUDETEAN VASLUI	REFERAT / EXPERTIZA NR./ DATA		
SPECIFICATIE	NUME	SEMNATURA	SCARA %	REABILITARE, MODERNIZARE SI ECHIPARE SPITALUL JUDETEAN DE URGENTE VASLUI str. Stefan Cel Mare, nr. 233, Vaslui	Project nr. 15/2010
SEF PROIECT	arth. G.Tanjala Ostapovici				Contract nr. 2025/2010
PROIECTAT	ing. Florin BARAN				Faza. PTh
DESENAT	ing. Andreea BARAN				Plansa nr. ET-20/AsB
VERIFICAT					