


T2E4

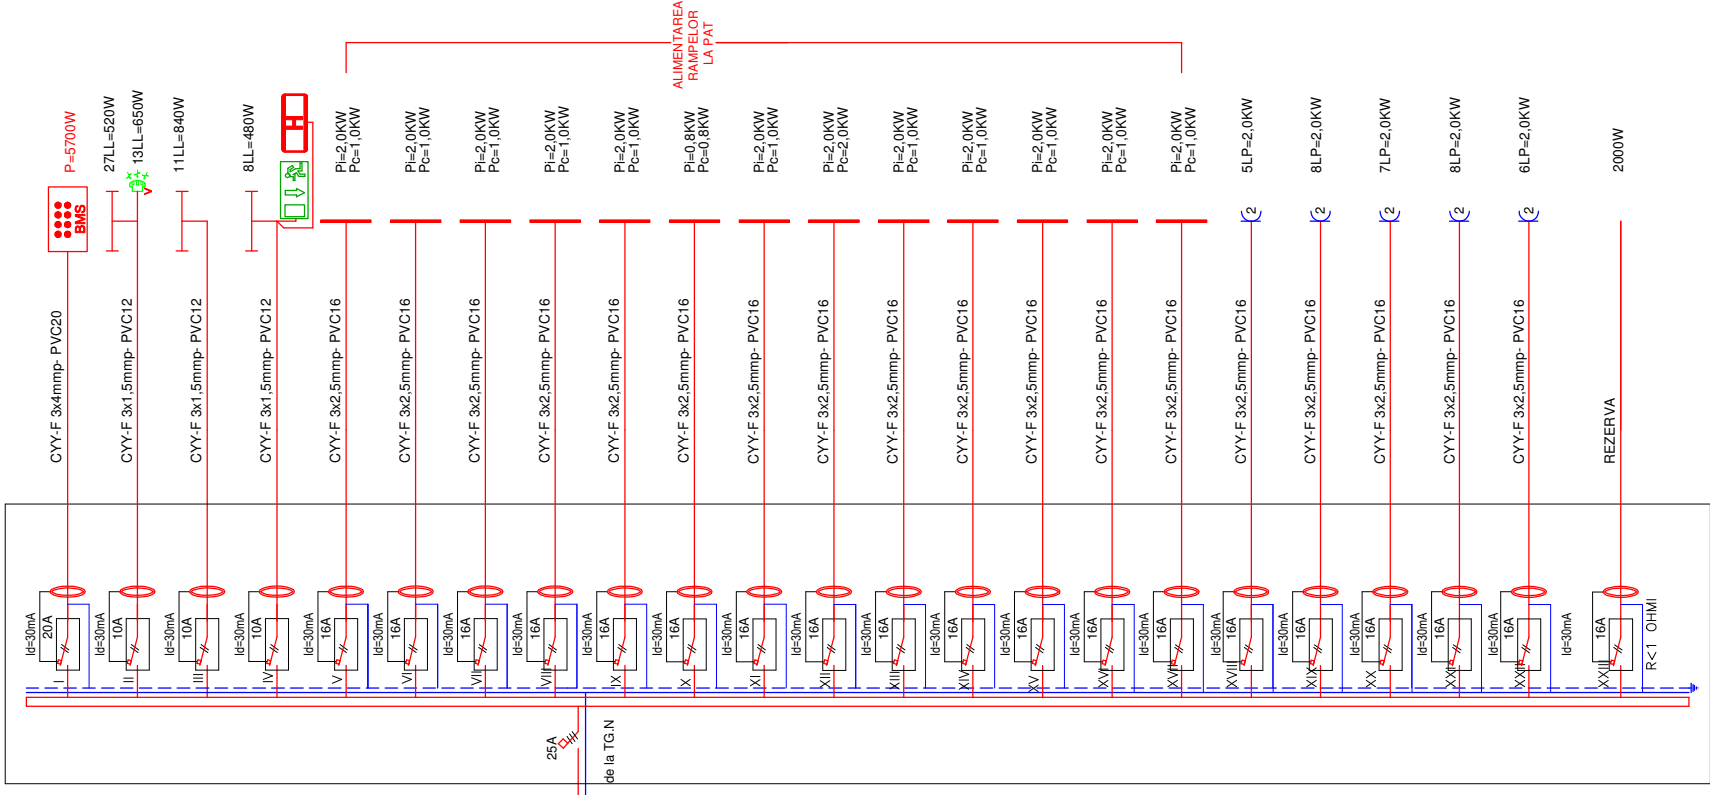

NOTA:
Prezenta plansa contine modificarile realizate pe parcursul executiei, prin dispozitii de santier, inclusiv masurile stabilite prin expertiza tehnica la foc, elaborata de ing. Simon Vasile (dupa caz).
Plansa are notatia din proiectul tehnic, la care s-a adaugat abrevierea "AsB"


Ic=29.9 [A]

C	Receptor	Pi [W]	Faza	Destinația
C1	73 LL	5700	L1	alimentare prin BMS2 iluminat din saloane holuri si vev.
C2	40LL	1170	L2	iluminat intrare in saloane baie si ventilatoarele
C3	11LL	840	L1	iluminat ofitii si sala de incee
C4	8LL	480	L1	iluminat magazie, sus, grupuri sanitare cabinet asistena sefa
C5	1CR	2000	L3	alimentare rampe salon medicina interna 4
C6	1CR	2000	L1	alimentare rampe salon medicina interna 5
C7	1CR	2000	L1	alimentare rampe salon medicina interna 6
C8	1CR	2000	L1	alimentare rampe salon medicina interna 7
C9	1CR	2000	L2	alimentare rampe salon medicina interna 8
C10	1CR	800	L2	alimentare rampe salon medicina interna 9
C11	1CR	2000	L2	alimentare rampe salon medicina interna 10
C12	1CR	2000	L3	alimentare rampe salon medicina interna 11
C13	1CR	2000	L3	alimentare rampe salon medicina interna 12
C14	1CR	2000	L3	alimentare rampe salon medicina interna 13
C15	1CR	2000	L1	alimentare rampe salon medicina interna 14
C16	1CR	2000	L2	alimentare rampe salon medicina interna 15
C17	1CR	2000	L3	alimentare rampe salon medicina interna 16
C18	5LP	2000	L2	prize ofitii si sala de mese
C19	8LP	2000	L3	prize saloane medicina interna 4,5,6,7
C20	7LP	2000	L2	prize saloane medicina interna 8,9, si camera asistena sefa
C21	8LP	2000	L2	prize saloane medicina interna 10,11,12,13
C22	6LP	2000	L2	prize saloane medicina interna 14,15,16
C23	rezerva	2000	L3	rezerva

Ic=29.9 [A]

P ₁ [W]	P ₂ [W]	P _{1,3} [W]	P _i [W]	Cs	Pa [W]
15020	15170	14800	44990	0,35	15750

T2E4V

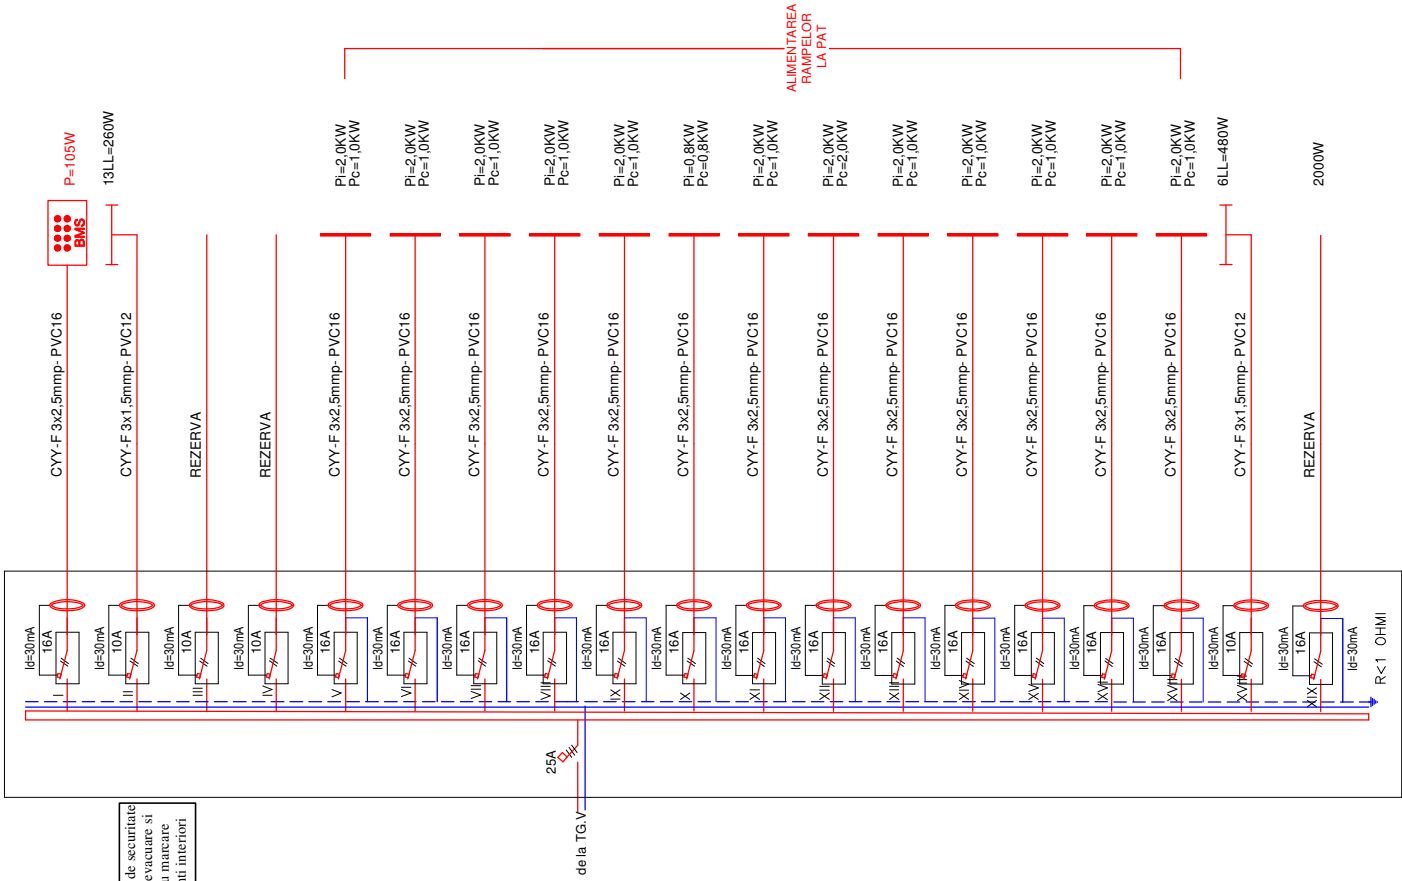

Ic=18.5 [A]

C	Receptor	Pi [W]	Faza	Destinația
C1	13 LL	105	L1	alimentare prin BMS2 iluminatul de veghe
C2	13 LL	260	L1	iluminat de supraveghere din saloanele de medicina interna
C3	rezerva	140	L1	rezerva
C4	rezerva	40	L1	rezerva
C5	1CR	2000	L2	alimentare rampe salon medicina intema 4
C6	1CR	2000	L1	alimentare rampe salon medicina interna 5
C7	1CR	2000	L1	alimentare rampe salon medicina interna 6
C8	1CR	2000	L1	alimentare rampe salon medicina interna 7
C9	1CR	2000	L2	alimentare rampe salon medicina interna 8
C10	1CR	800	L2	alimentare rampe salon medicina interna 9
C11	1CR	2000	L2	alimentare rampe salon medicina interna 10
C12	1CR	2000	L3	alimentare rampe salon medicina interna 11
C13	1CR	2000	L3	alimentare rampe salon medicina interna 12
C14	1CR	2000	L3	alimentare rampe salon medicina interna 13
C15	1CR	2000	L1	alimentare rampe salon medicina interna 14
C16	1CR	2000	L2	alimentare rampe salon medicina interna 15
C17	1CR	2000	L3	alimentare rampe salon medicina interna 16
C18	6LL	480	L1	iluminat hol principal
C19	rezerva	2000	L3	rezerva

P _{1,1} [W]	P _{1,2} [W]	P _i [W]	P _{1,3} [W]	Cs	Pa [W]
9025	8800	10000	27825	0,35	9750

VERIFICATOR VERIFICATOR/ EXPERT	NUME	SEMNATURA	CERINTA	REFERAT NR.	din
PROIECTANT GENERAL: SC "TDD CONCEPT STUDIO" SRL CIF 23108690, J22/ 223/2008	PROIECTANT SPECIALITATE: SC "ROLPROIECT" SRL CIF 18050370, J22/ 2578/2005	Beneficiar	REFERAT / EXPERTIZA NR./ DATA		
SPECIFICATIE	NUME	SEMNATURA	SCARA %	CONSILIUL JUDETEAN VASLUI	Proiect nr. 15/2010
SEF PROIECT	arh. G.Tanjala Ostapovici				Contract nr. 2025/2010
PROIECTAT	ing. Florin BARAN			REABILITARE, MODERNIZARE SI ECHIPARE SPITALUL JUDETEAN DE URGENTE VASLUI	Faza. PTh
DESEMAT	ing. Andreea BARAN			str. Stefan Cel Mare, nr. 233, Vaslui	Plansa nr. ET-22/AsB
VERIFICAT				Scheme de distributie tablouri electrice T2E4 si T2E4V - instalatii electrice curenti tari -	