


T1E5

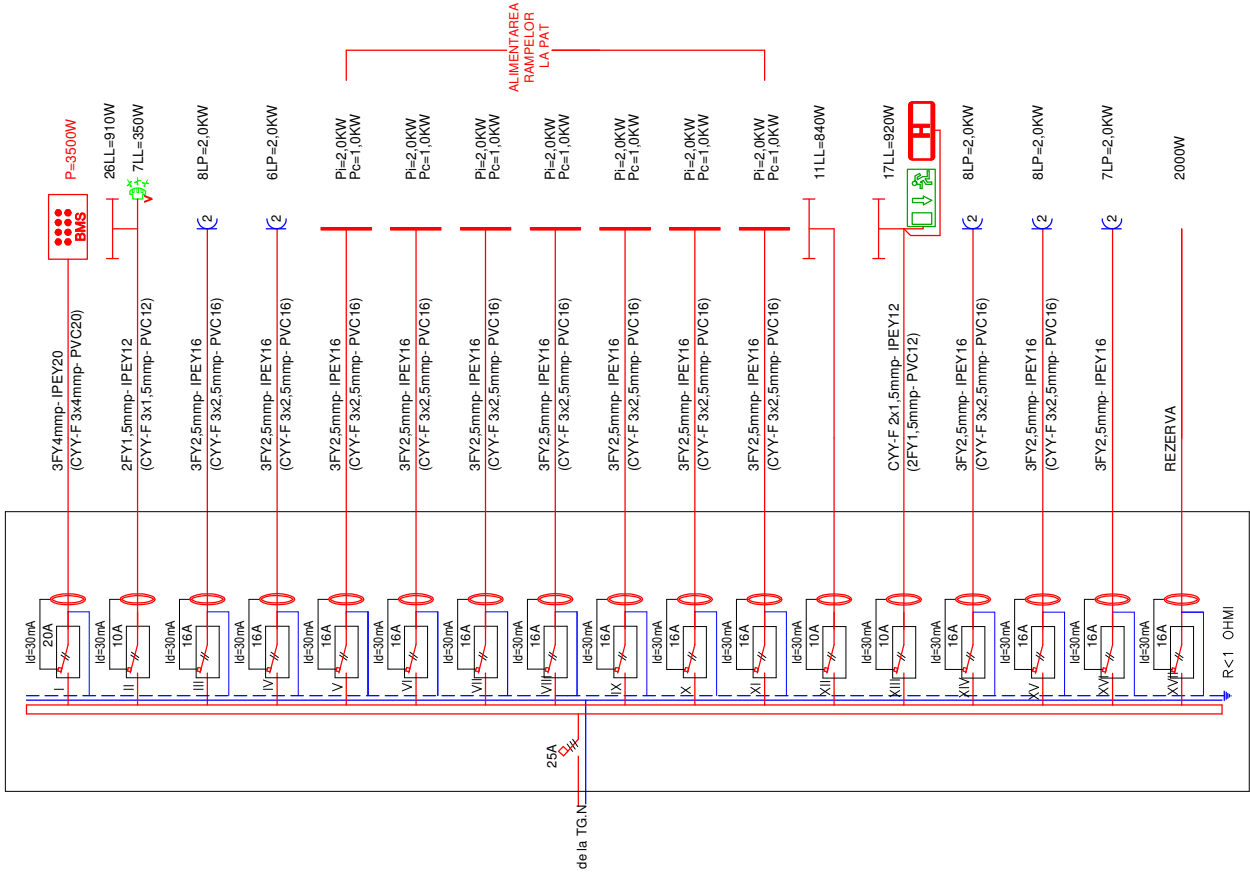


C	Receptor	Pi [W]	Faza	Destinația
C1	43LL	3500	L1	alimentare prim BMS1 iluminat din saloane holuri si vcv.
C2	33LL	1260	L1	iluminat intrare in saloane, baile si ventilatoare le, sas, magazii, g.s si filmoteca
C3	8LP	2000	L3	prize saloane pediatrice 1,2,3,4
C4	6LP	2000	L2	prize camera de joc si saloane pediatrice 5,6
C5	1CR	2000	L1	alimentare rampe salon pediatrice 1
C6	1CR	2000	L2	alimentare rampe salon pediatrice 2
C7	1CR	2000	L3	alimentare rampe salon pediatrice 3
C8	1CR	2000	L3	alimentare rampe salon pediatrice 4
C9	1CR	2000	L3	alimentare rampe camera de joc
C10	1CR	2000	L2	alimentare rampe salon pediatrice 5
C11	1CR	2000	L2	alimentare rampe salon pediatrice 6
C12	11LL	840	L2	iluminat radiologie, magazie, bucatarie dietetica
C13	17LL	920	L3	iluminat seruri spitu tehnic, grupuri sanitare, cabinet secite, cancelarie medici
C14	8LP	2000	L3	prize radiologie camera tratamente si magazie
C15	7LP	2000	L2	prize asistenta sefa filmoteca, bucatarie dietetica
C16	6LP	2000	L1	prize camera de garda cabinet sef secite si cancelarie medici
C17	rezerva	2000	L1	rezerva

P _{L1} [W]	P _{L2} [W]	P _{L3} [W]	P _i [W]	C _s	P _a [W]
10760	10840	10920	32520	0,35	11400

I_c= 21.6 [A]

T1E5V

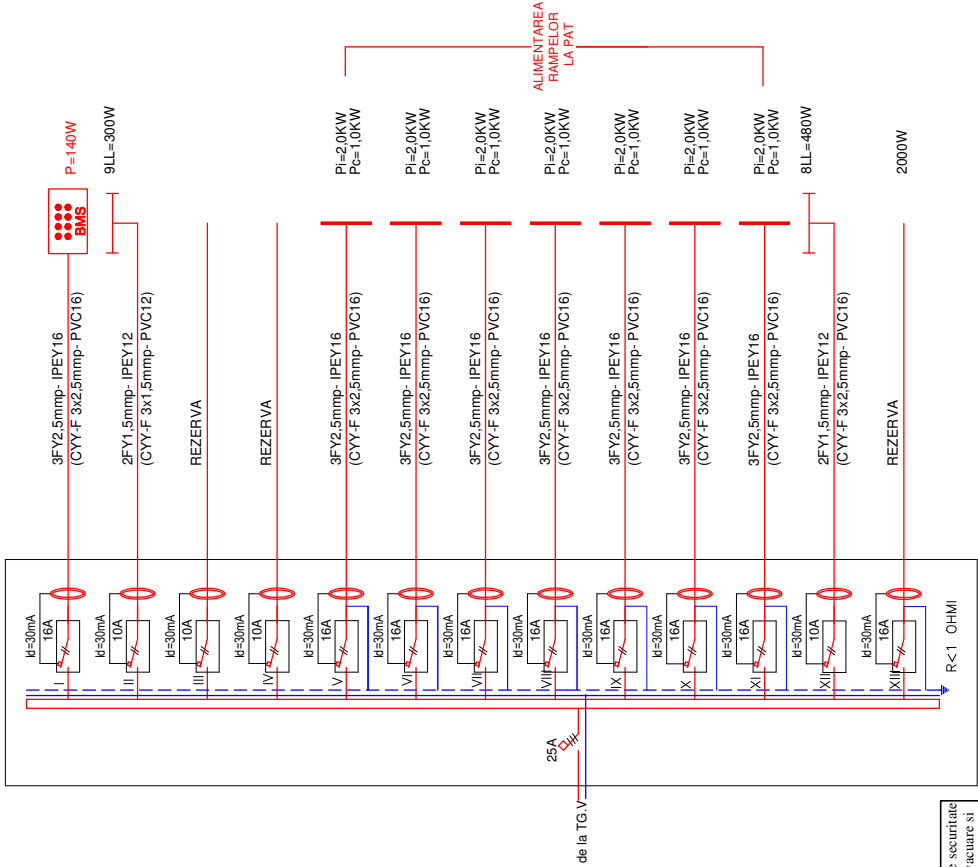

C	Receptor	Pi [W]	Faza	Destinația
C1	18 LL	140	L2	alimentare prim BMS1 iluminat de veghe
C2	9 LL	300	L3	iluminat de supraveghere din saloane si sala tratamente pediatrice
C3	rezerva	200	L3	rezerva
C4	rezerva	40	L2	rezerva
C5	1CR	2000	L1	alimentare rampe salon pediatrice 1
C6	1CR	2000	L1	alimentare rampe salon pediatrice 2
C7	1CR	2000	L1	alimentare rampe salon pediatrice 3
C8	1CR	2000	L2	alimentare rampe salon pediatrice 4
C9	1CR	2000	L1	alimentare rampe camera de joc
C10	1CR	2000	L2	alimentare rampe salon pediatrice 5
C11	1CR	2000	L3	alimentare rampe salon pediatrice 6
C12	8LL	480	L3	iluminat hol principal
C13	rezerva	2000	L2	rezerva

P _{L1} [W]	P _{L2} [W]	P _{L3} [W]	P _i [W]	C _s	P _a [W]
6800	7790	6650	21240	0,35	7450

I_c= 14.1 [A]

NOTA:
Prezenta plansa contine modificarile realizate pe parcursul executiei, prin dispozitii de santier, inclusiv masurile stabilite prin expertiza tehnica la foc, elaborata de ing. Simon Vasile (dupa caz).
Plansa are notatia din proiectul tehnic, la care s-a adaugat abrevierea "AsB"

VERIFICATOR VERIFICATOR/ EXPERT	NUME	SEMNATURA	CERINTA	REFERAT NR.	din
PROIECTANT GENERAL: SC "TDD CONCEPT STUDIO" SRL CIF 23108690, J22/ 223/2008		PROIECTANT SPECIALITATE: SC "ROLPROIECT" SRL CIF 18050370, J22/ 2578/2005		REFERAT / EXPERTIZA NR./ DATA	
SPECIFICATIE		NUME		Beneficiar	
SEF PROIECT	arh. G.Tanjala Ostapovici	SEMNATURA		CONSILIUL JUDETEAN VASLUI	
PROIECTAT	ing. Florin BARAN			Contract nr. 2025/2010	
DESENAT	ing. Andreea BARAN			Faza. PTh	
VERIFICAT				REABILITARE, MODERNIZARE SI ECHIPARE SPITALUL JUDETEAN DE URGENTE VASLUI str. Stefan Cel Mare, nr. 233, Vaslui	
		2016		Scheme de distributie tablouri electrice T1E5 si T1E5V - instalatii electrice curenti tari -	
				Plansa nr. ET-23/AsB	