


T2E5

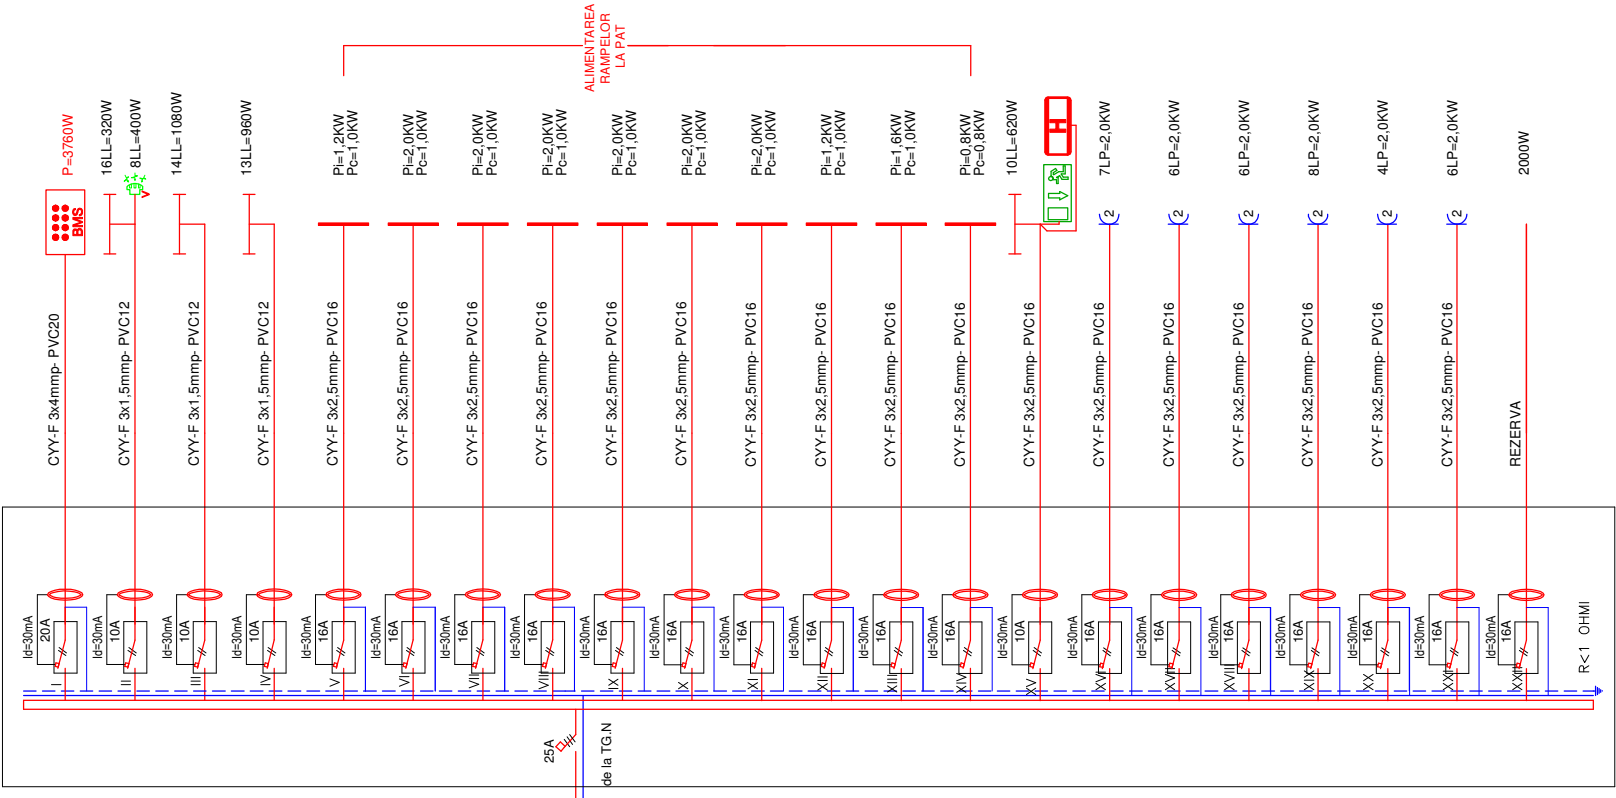


NOTA:
Prezenta plansa contine modificarile realizate pe parcursul executiei, prin dispozitii de santier, inclusiv masurile stabilite prin expertiza tehnica la foc, elaborata de ing. Simon Vasile (dupa caz).
Plansa are notatia din proiectul tehnic, la care s-a adaugat abrevierea "AsB"

C	Receptor	Pi [W]	Faza	Destinația
C1	45LL	3760	L1	alimentare prin BMS2 iluminatului din saloane holuri si vev.
C2	24II	720	L2	iluminat intrare in saloane baie si ventilatoarele
C3	14LL	1080	L1	iluminat ofitii si sala de mese si pregatire pacient
C4	13LL	960	L1	iluminat salon pediatric intensiva salon nou nascuti, salon camera medici
C5	ICR	1200	L3	alimentare rampe salon pediatric 6
C6	ICR	2000	L1	alimentare rampe salon oftalmologie 1
C7	ICR	2000	L1	alimentare rampe salon oftalmologie 2
C8	ICR	2000	L1	alimentare rampe salon oftalmologie 3
C9	ICR	2000	L2	alimentare rampe salon oftalmologie 4
C10	ICR	2000	L2	alimentare rampe salon oftalmologie 5
C11	ICR	2000	L2	alimentare rampe salon oftalmologie 6
C12	ICR	1200	L3	alimentare rampe salon pediatric 8
C13	ICR	1600	L3	alimentare rampe salon nou nascuti si postterapie intensiva 9
C14	ICR	800	L3	alimentare rampe salon pediatric intensiva 10
C15	10LL	620	L1	iluminat oficiu sala de mese, sas, magazie grupuri sanitare si sala de tratamente
C16	7LP	2000	L2	prize ofitii sala de mese si pregatire pucient
C17	6LP	2000	L3	prize saloane oftalmologie 1,2,3
C18	6LP	2000	L2	prize oficiu sala de mese si sala tratamente
C19	8LP	2000	L3	prize saloane oftalmologie 4,5,6 si salon pediatric 8
C20	4LP	2000	L2	prize salon camera medici
C21	6LP	2000	L3	prize terapie intensiva 9 si 10 si salon nou nascuti
C22	rezerva	2000	L3	rezerva

P _{1,1} [W]	P _{1,2} [W]	P _{1,3} [W]	P _i [W]	Cs	Pa [W]
12420	12720	12800	37940	0,35	13300

Ic= 25.2 [A]

T2E5V

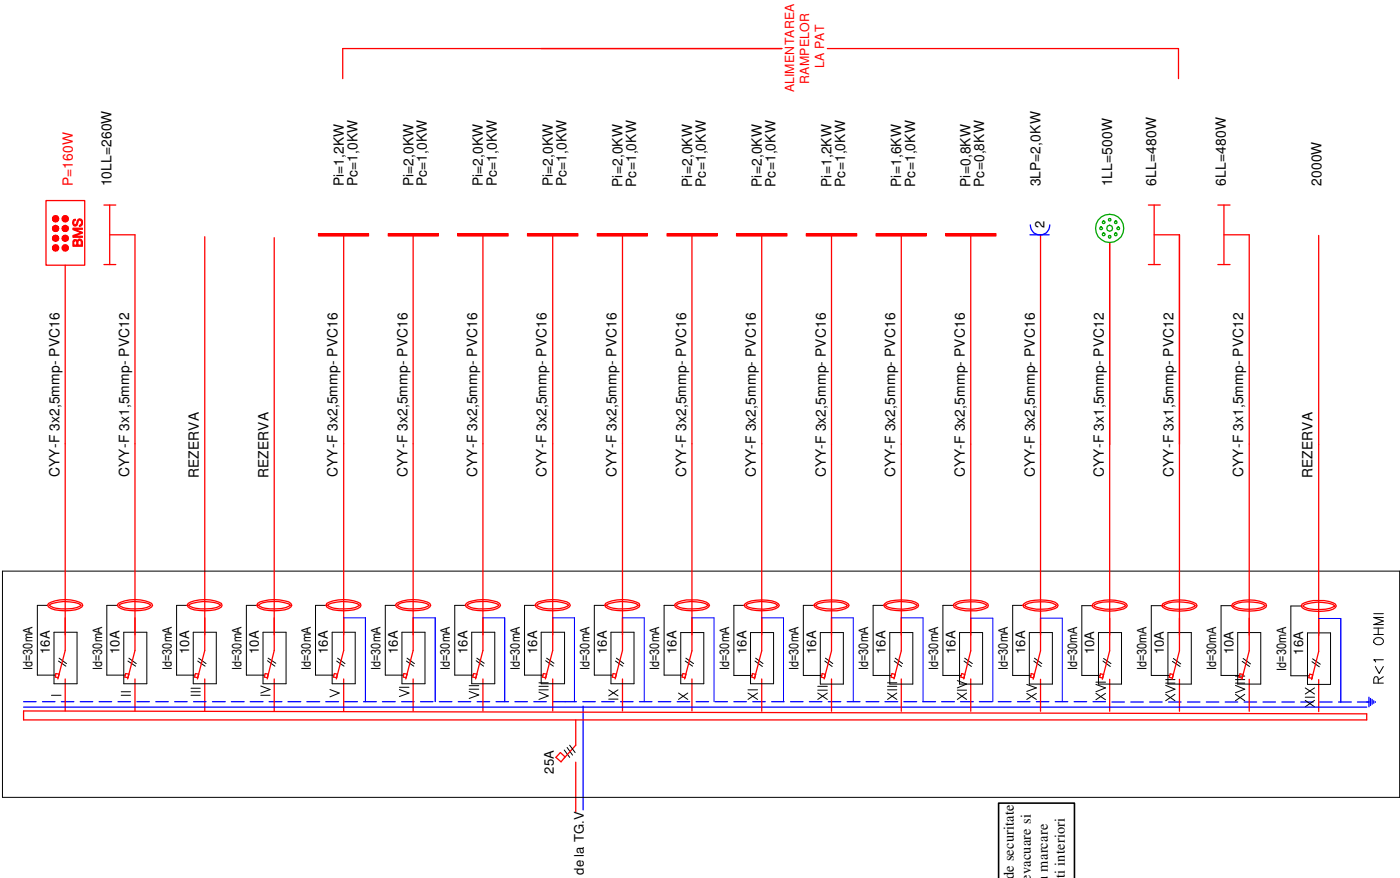

Ic=15.3 [A]

C	Receptor	Pi [W]	Faza	Destinația
C1	16 LL	160	L3	alimentare prin BMS2 iluminatului de veghe
C2	10LL	340	L3	iluminat de supraveghere din saloane si iluminat sala tratamente oftalmologie
C3	rezerva	160	L2	rezerva
C4	rezerva	40	L3	rezerva
C5	ICR	1200	L2	alimentare rampe salon pediatric 6
C6	ICR	2000	L1	alimentare rampe salon oftalmologie 1
C7	ICR	2000	L1	alimentare rampe salon oftalmologie 2
C8	ICR	2000	L1	alimentare rampe salon oftalmologie 3
C9	ICR	2000	L2	alimentare rampe salon oftalmologie 4
C10	ICR	2000	L2	alimentare rampe salon oftalmologie 5
C11	ICR	2000	L2	alimentare rampe salon oftalmologie 6
C12	ICR	1200	L3	alimentare rampe salon pediatric 8
C13	ICR	1600	L3	alimentare rampe salon nou nascuti si postterapie intensiva 9
C14	ICR	800	L1	alimentare rampe salon pediatric intensiva 10
C15	3LP	2000	L3	prize sala de operatii oftalmologie
C16	1LL	500	L2	alimentare lampa scitifica sala de operatii
C17	6LL	480	L3	iluminat sala de operatii si sala postoperatorie si pediatric intensiva
C18	6LL	480	L3	iluminat hol principal
C19	rezerva	2000	L3	rezerva

P _{1,1} [W]	P _{1,2} [W]	P _{1,3} [W]	P _i [W]	Cs	Pa [W]
8000	7860	7100	22960	0,35	8050

VERIFICATOR VERIFICATOR/ EXPERT	NUME	SEMNATURA	CERINTA	REFERAT NR.	din
PROIECTANT GENERAL: SC "TDD CONCEPT STUDIO" SRL CIF 23 108690, J22/ 223/2008	PROIECTANT SPECIALITATE: SC "ROLPROIECT" SRL CIF 18050370, J22/ 2578/2005	REFERAT / EXPERTIZA NR./ DATA	Beneficiar	Project nr. 15/2010	
SPECIFICATIE	NUME	SEMNATURA	SCARA %	CONSILIUL JUDETEAN VASLUI	Contract nr. 2025/2010
SEF PROIECT	arh. G.Tanjala Ostapovici			REABILITARE, MODERNIZARE SI ECHIPARE SPITALUL JUDETEAN DE URGENTE VASLUI	Faza. PTh
PROIECTAT	ing. Florin BARAN			str. Stefan Cel Mare, nr. 233, Vaslui	
DESENAT	ing. Andreea BARAN			Scheme de distributie tablouri electrice T2E5 si T2E5V - instalatii electrice curenti tari -	Plansa nr. ET-24/AsB
VERIFICAT			2016		