



TE6

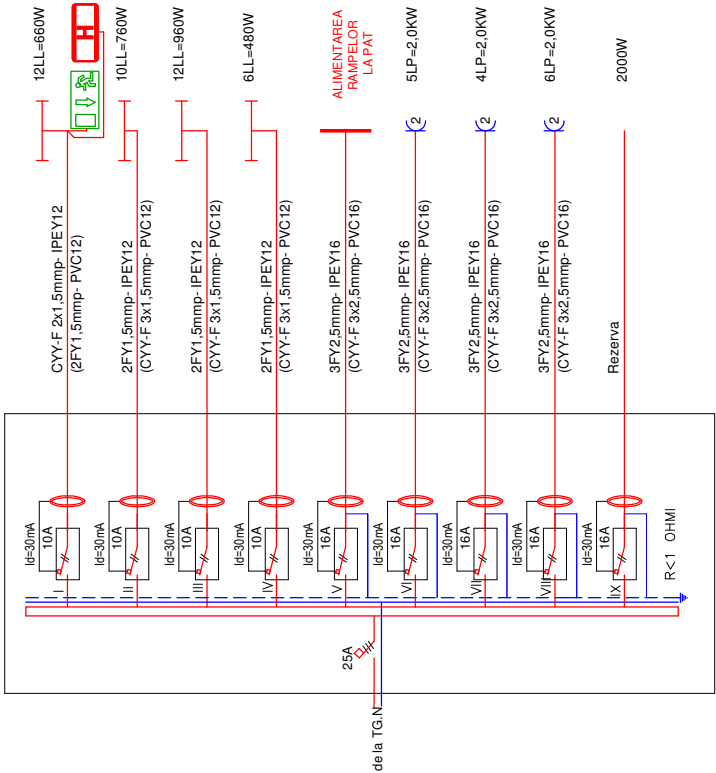

TE6V

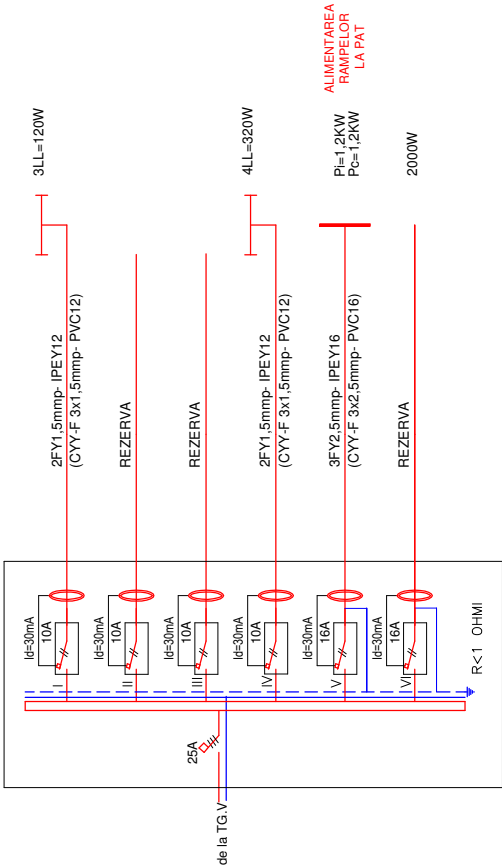


C	Receptor	Pi [W]	Faza	Destinația
C1	16LL	660	L2	iluminat medicina muncii si rezerve pediatrice si cabinet asistenta
C2	10LL	760	L1	iluminat holurile principal si iesire terasa
C3	12LP	960	L2	iluminat sala de sedinte
C4	6LL	480	L2	iluminat spatiu tehnic
C5	ICR	1200	L1	alimentare rampe rezerve pediatrice
C6	5LP	2000	L2	prize medicina muncii si camera ganda
C7	4LP	2000	L1	prize rezerve pediatrice si cabinet asistenta
C8	6LP	2000	L3	prize sala de sedinte
C9	rezerva	2000	L3	rezerva
		P _{L1} [W] P _{L2} [W] P _{L3} [W]	P _i [W]	C _s P _a [W]
		3960 4100 4000	12060	0,35 4250

Ic=8.0 [A]

C	Receptor	Pi [W]	Faza	Destinația
C1	3 LL	120	L3	iluminat de supraveghere din rezervele de pediatrice
C2	rezerva	100	L3	rezerva
C3	rezerva	20	L3	rezerva
C4	4LL	320	L3	iluminatul de pe hol
C5	ICR	1200	L2	alimentare rampe rezerve pediatrice
C6	rezerva	2000	L1	rezerva
		P _{L1} [W] P _{L2} [W] P _{L3} [W]	P _i [W]	C _s P _a [W]
		2000 1200 560	3760	0,35 1350

Ic=2.56 [A]

TMT

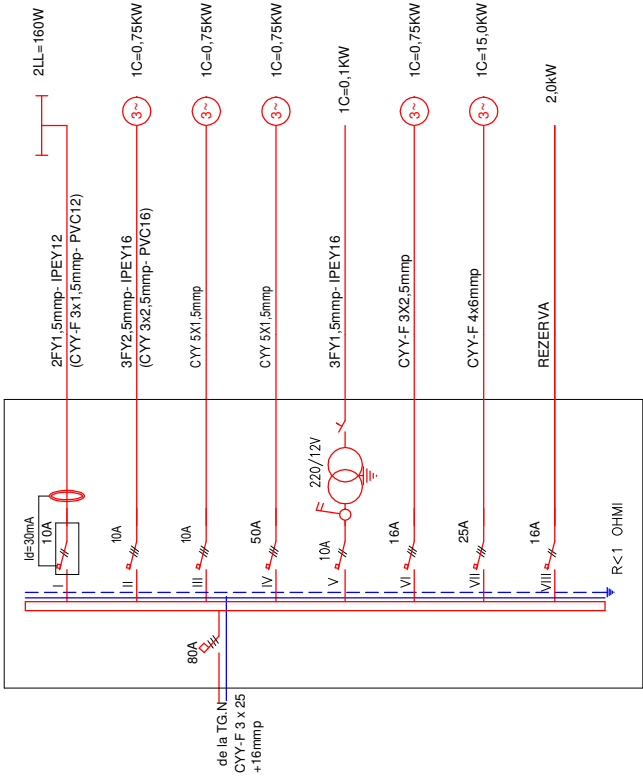

NOTA:
Prezenta plansa contine modificarile realizate pe parcursul executiei, prin dispozitii de santier, inclusiv masurile stabilite prin expertiza tehnica la foc, elaborata de ing. Simon Vasile (dupa caz).
Plansa are notatia din proiectul tehnic, la care s-a adaugat abrevierea "AsB"

VERIFICATOR VERIFICATOR/ EXPERT		NUME	SEMNATURA	CERINTA	REFERAT NR.	din
PROIECTANT GENERAL: SC "TDD CONCEPT STUDIO" SRL CIF 23108690, J22/ 223/2008			PROIECTANT SPECIALITATE: SC "ROLPROIECT" SRL CIF 18050370, J22/ 2578/2005		REFERAT / EXPERTIZA NR./ DATA	
SPECIFICATIE		NUME	SEMNATURA	Beneficiar		
SEF PROIECT	arth. G.Tanjala Ostapovici			CONSILIUL JUDETEAN VASLUI		
PROIECTAT	ing. Florin BARAN			REABILITARE, MODERNIZARE SI ECHIPARE SPITALUL JUDETEAN DE URGENTE VASLUI str. Stefan Cel Mare, nr. 233, Vaslui		
DESENAT	ing. Andreea BARAN			Scheme de distributie tablouri electrice TE6, TE6V, TMT - instalatii electrice curenti tari -		
VERIFICAT				2016		
				SCARA %		
				Faza. PTh		
				Planșa nr. ET-25/AsB		