



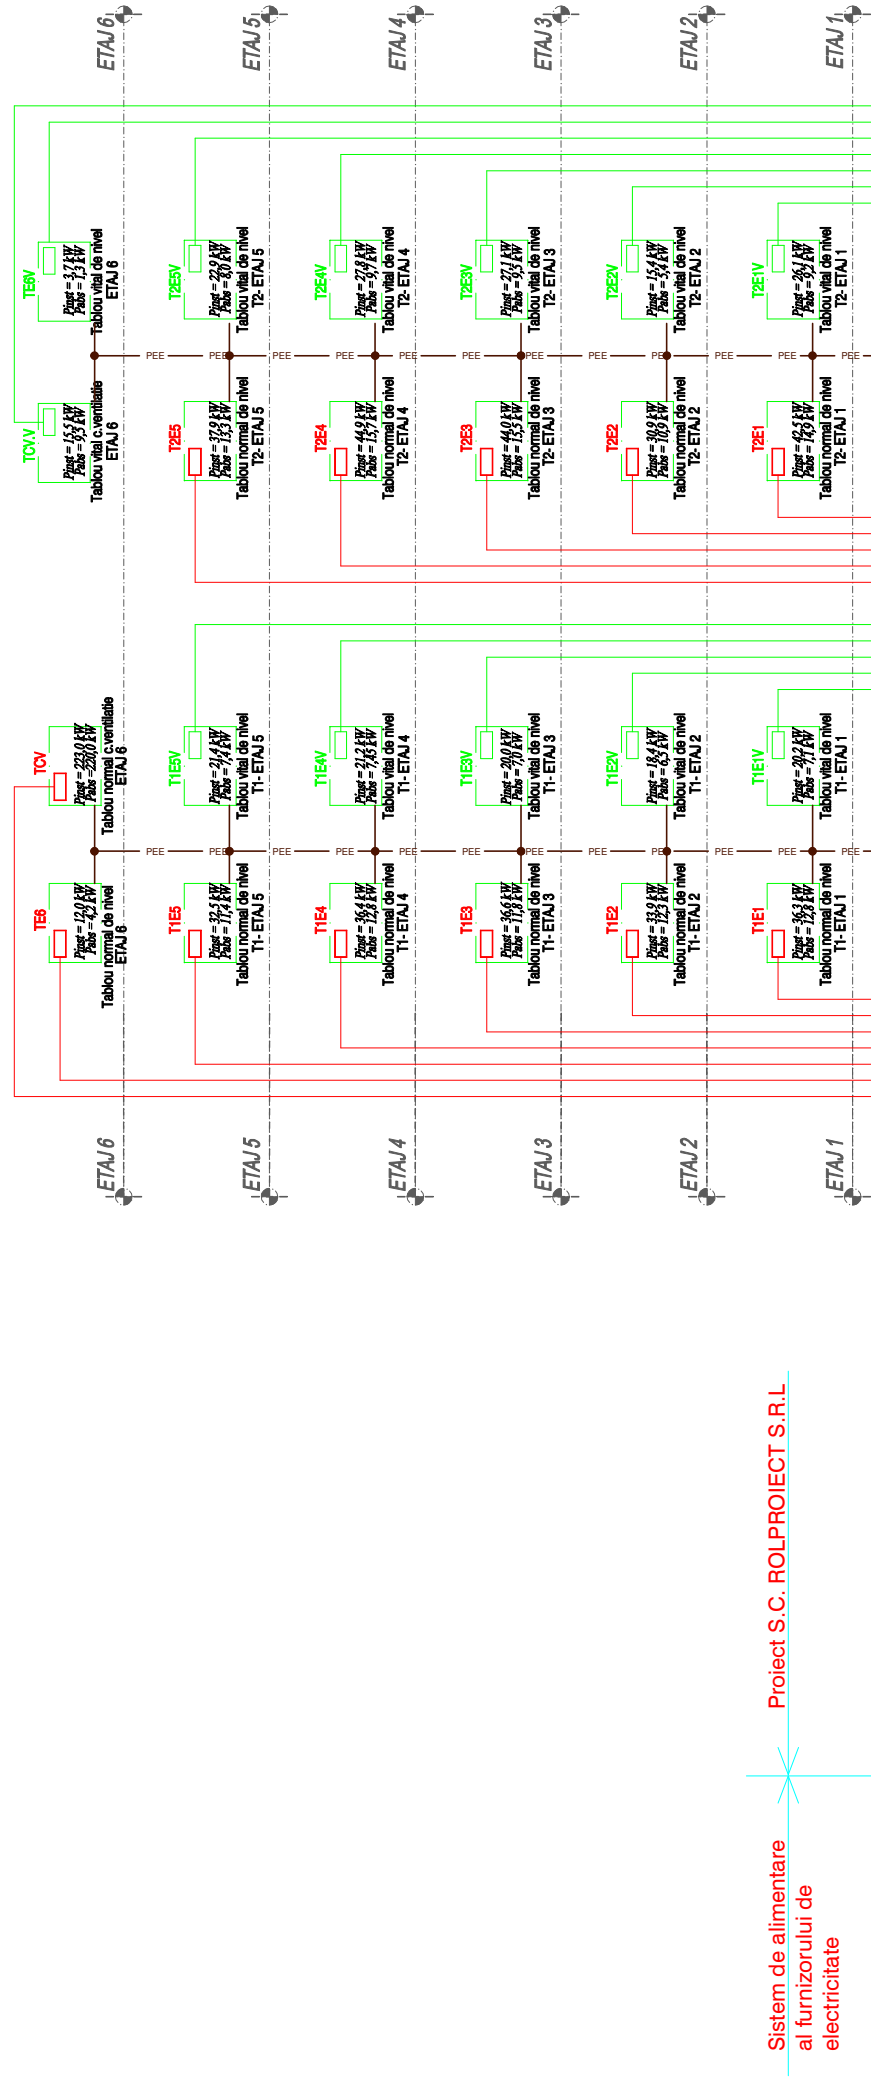

NOTA

Prezentă planşa conţinând modificările realizate pe parcursul executiei, prin dispozitii de santier, inclusiv măsurile stabilite prin expertiza tehnica la foc, elaborata de ing. Simon Vasile (dupa caz).

Plansa are notatia din proiectul tehnic, la care s-a adaugat abrevierea "As-B.".

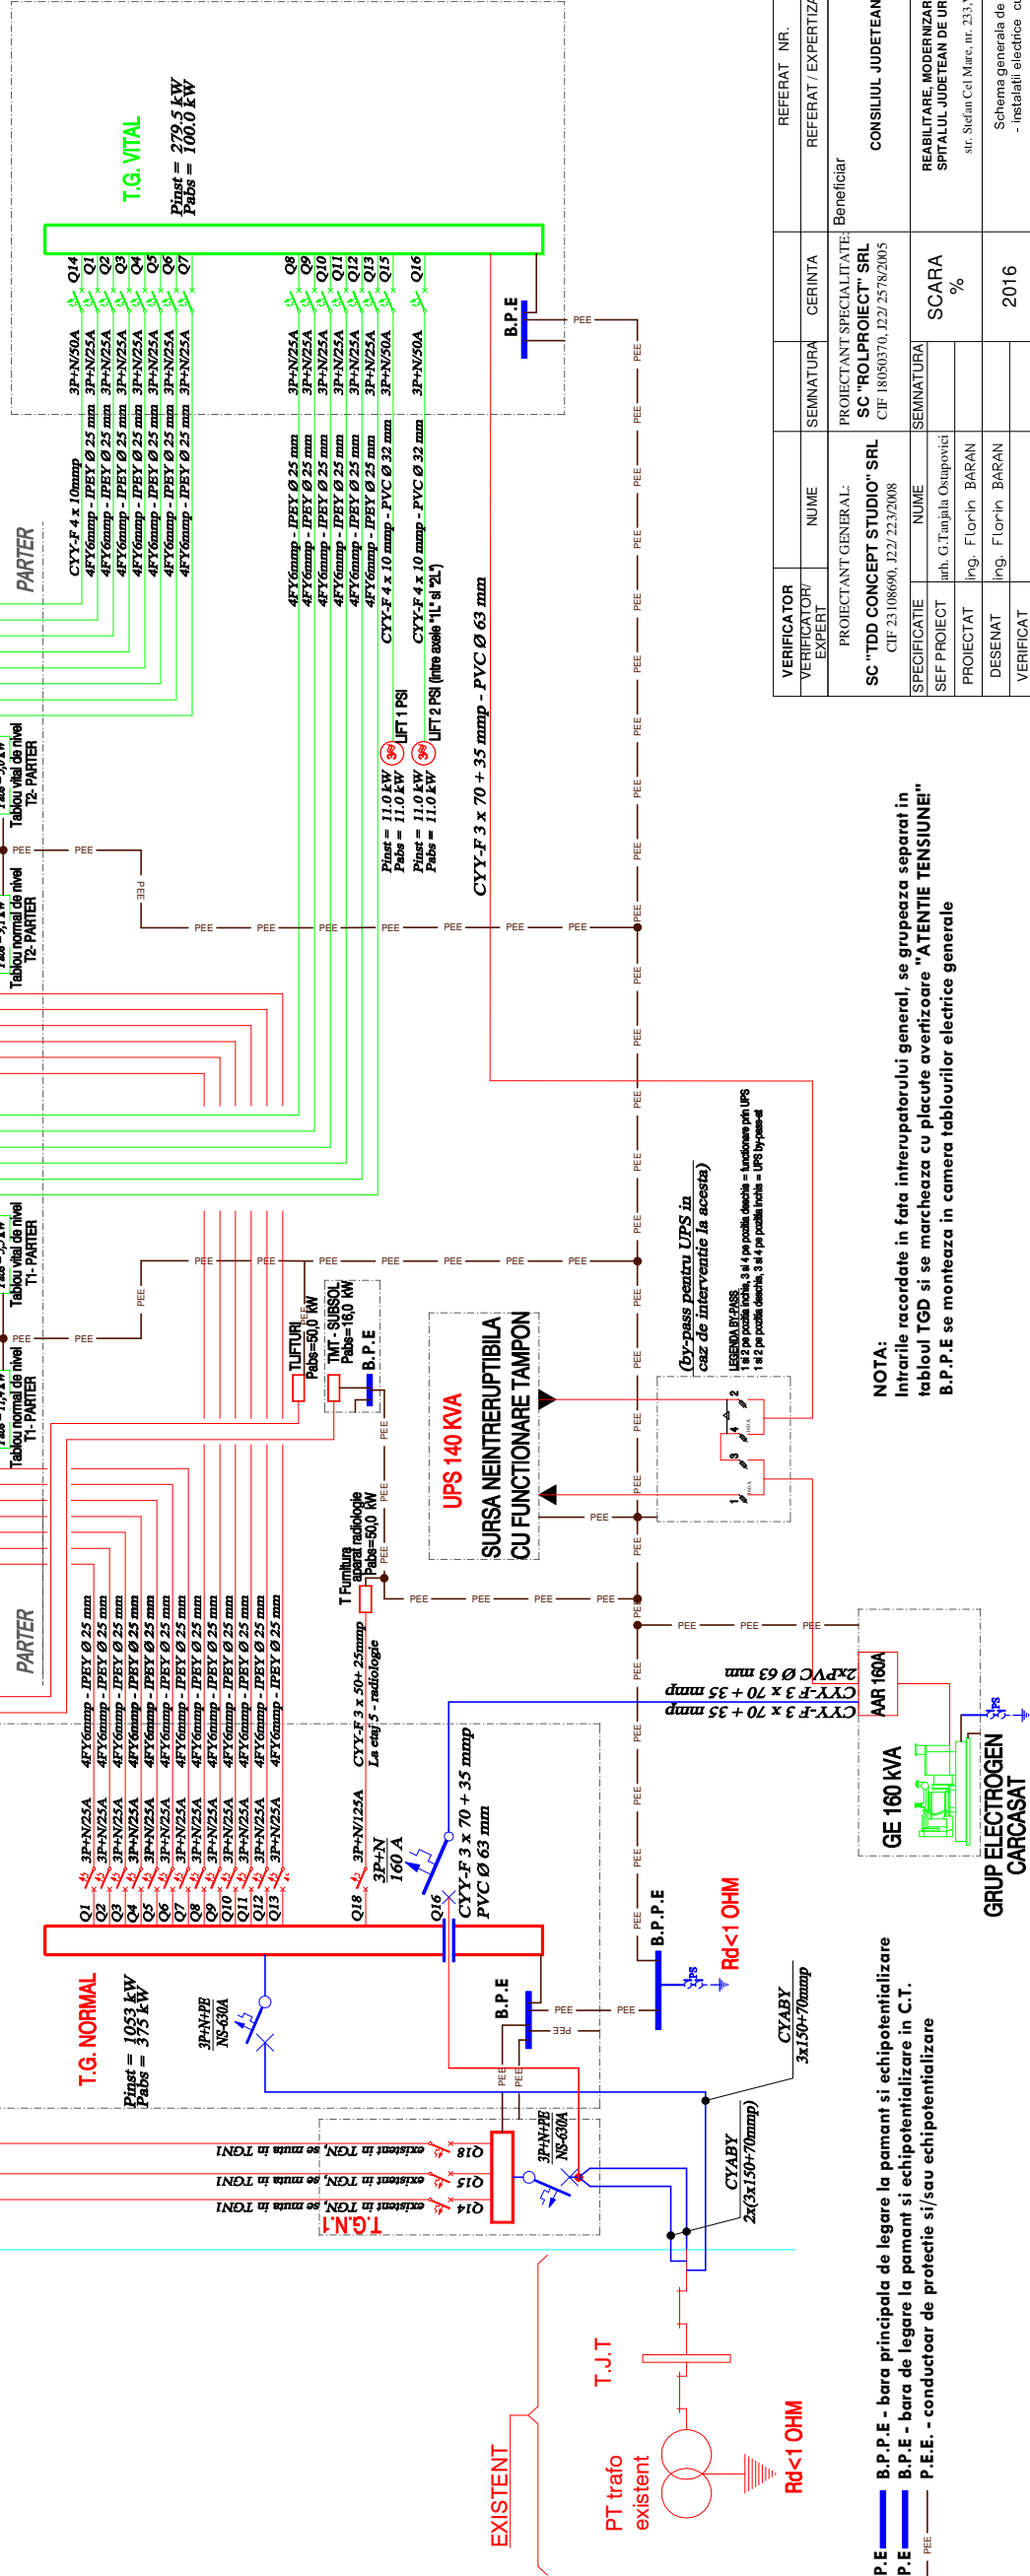

B.P.P.E — **B.P.P.E** - bara principala de legare la pamant si echipotentializare
B.P.E — **B.P.E** - bara de legare la pamant si echipotentializare in C.T.
P.E.E — **P.E.E** - conductor de protectie si/sau echipotentializare

NOTA:
Intrările racordate în fața intrerupătorului general, se grupează separat în tabloul TGD și se marchează cu placute avertizoare "ATENȚIE TENSIUNE!"
B.P.P.E se montează în camera tablourilor electrice generale

VERIFICATOR VERIFICATOR/ EXPERT	NUME	SEMNTURĂ	GERINTĂ	REFERAT NR.	din
PROIECTANT GENERAL: SC "TDD CONCEPT STUDIO" SRL CIF 23 108690, 122/23/2008		PROIECTANT SPECIALIZATE: SC "ROLPROJECT" SRL CIF 1805070, 122/25/78/2005		REFERAT / EXPERTIZĂ NR./ DATA	
SPECIFICATIE SEF PROIECT		NUME		Beneficiar CONSILIUL JUDETEAN VASLUI	Proiect nr. 15/2010 Contract nr. 2025/2010
PROIECTAT		ing. G.Tanajala Osoipovici			
DESEINAT		ing. Florin BARAN			
VERIFICAT		ing. Florin BARAN	2016	REABILITARE, MODERNIZARE SI ECHIPARE SPITALUL JUDETEAN DE URGENTE VASLUI str. Stefan Cel Mare, nr. 233, Vaslui	Faza. P. Th.
				Schema generala de racordare - instalatii electrice comune (cari -	Plansa nr. ET-33/As-B