


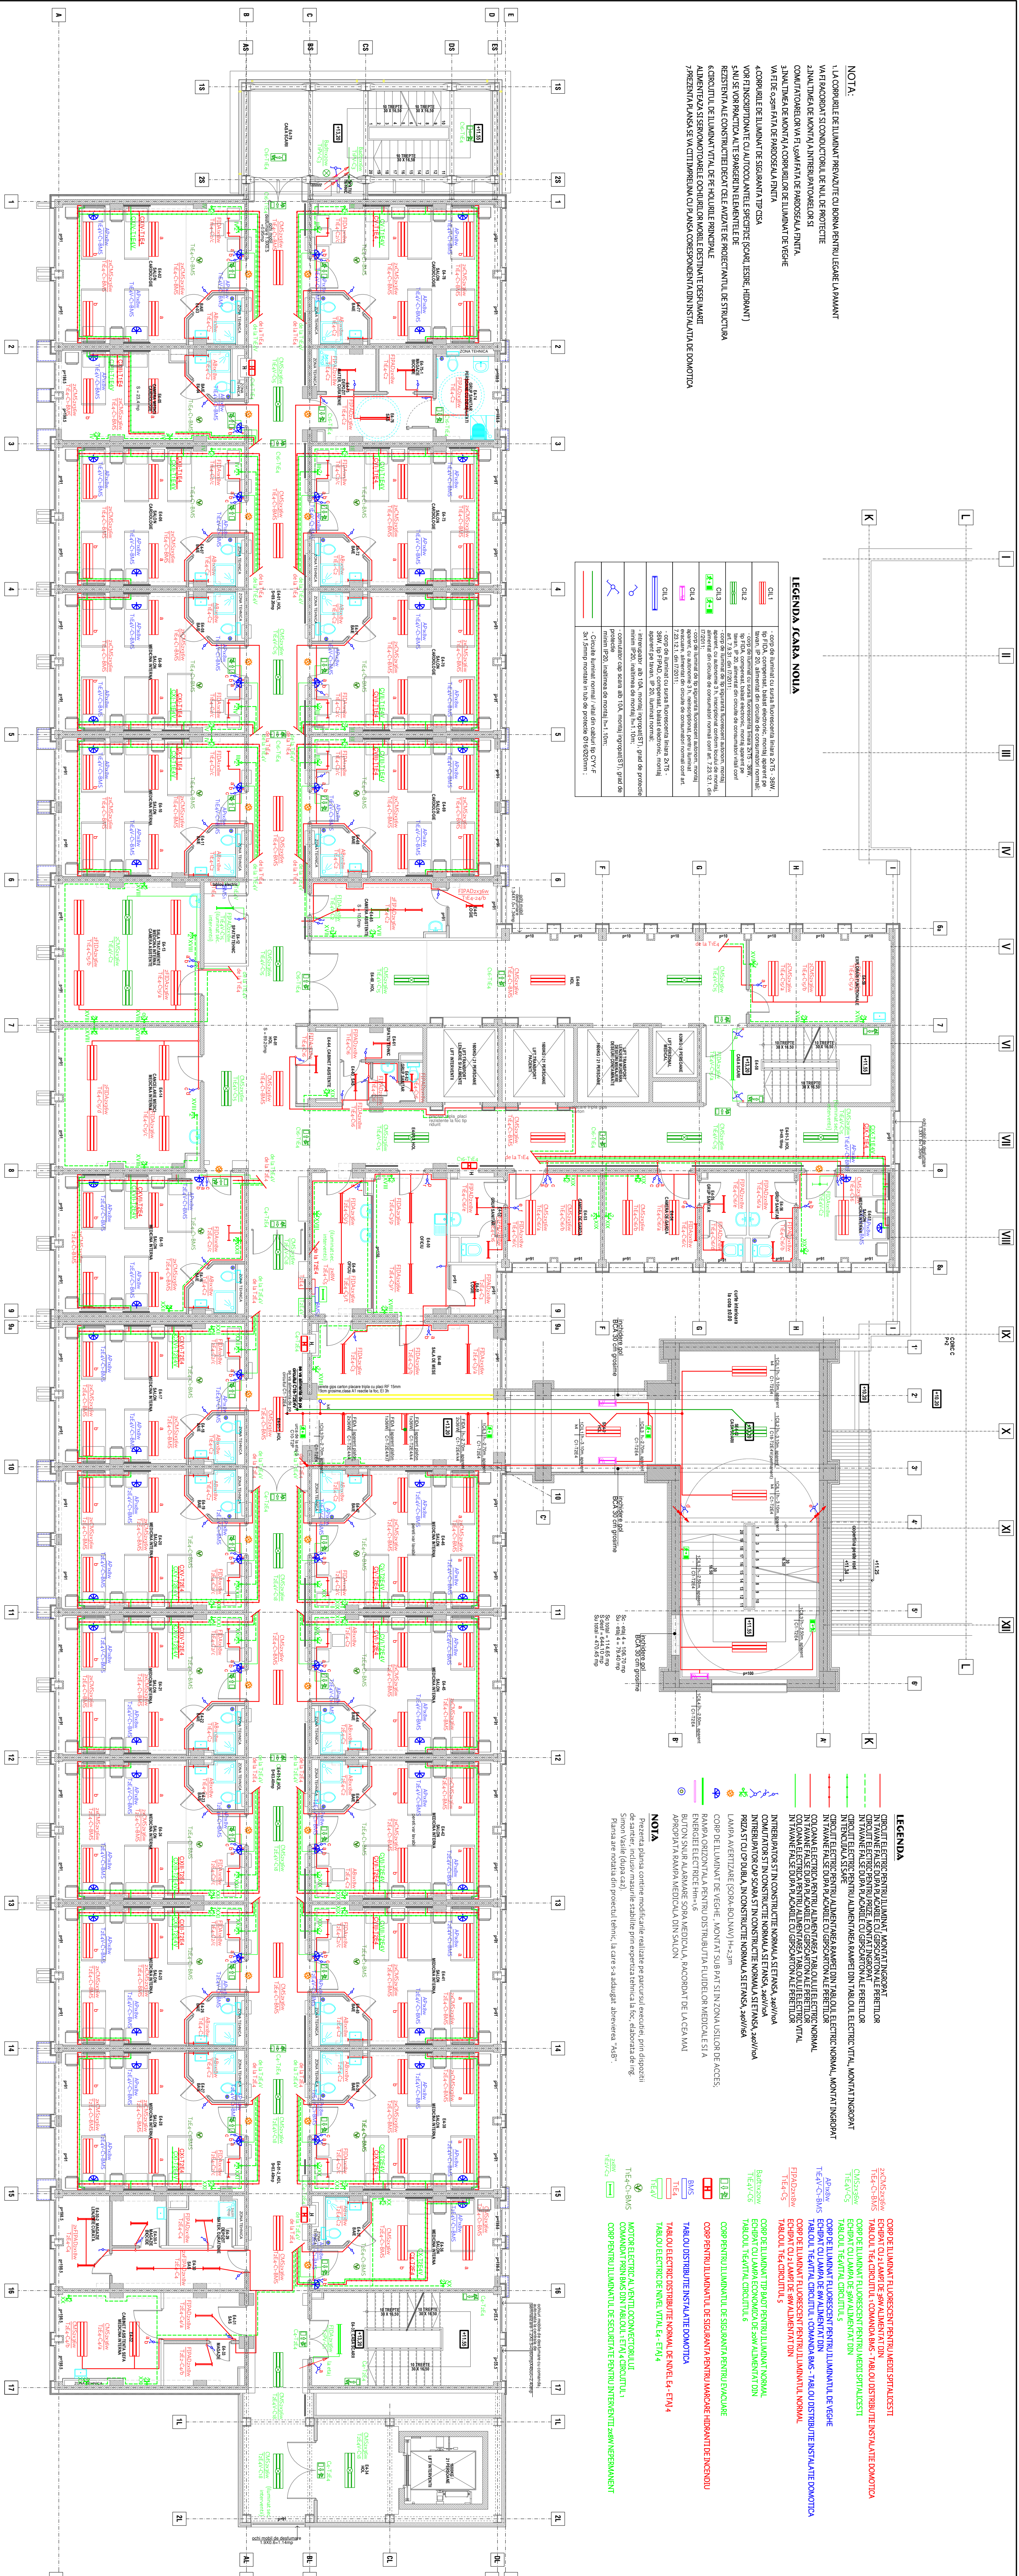


[illegible][illegible]