


LEGENDA

- | | |
|--|---|
| 2xCMS2x36w
TE6-C1-BMS | ECHIPAT CU 2 LAMPI DE 36W ALIMENTAT DIN
TABLOUL TE6 CIRCUITUL 1 COMANDA BMS - TABLOU DISTRIBUTIE INSTALATIE DOMOTICA |
| CMS2x36w
TE6V-C5 | CORP DE ILUMINAT FLUORESCENT PENTRU MEDII SPITALICESTI
ECHIPAT CU LAMPA DE 36W ALIMENTAT DIN
TABLOUL TE6VITAL CIRCUITUL 5 |
| AP1x8w
T1E5V-C1-BMS | CORP DE ILUMINAT FLUORESCENT PENTRU ILUMINATUL DE VEGHE
ECHIPAT CU LAMPA DE 8W ALIMENTAT DIN
TABLOUL T1E5VITAL CIRCUITUL 1 COMANDA BMS - TABLOU DISTRIBUTIE INSTALATIE DOMOTICA |
| FIPAD2x18w
TE6-C6 | CORP DE ILUMINAT FLUORESCENT PENTRU ILUMINATUL NORMAL
ECHIPAT CU 2 LAMPI DE 18W ALIMENTAT DIN
TABLOUL TE6 CIRCUITUL 5 |
| Bad1x20w
TE6V-C6 | CORP DE ILUMINAT TIP BADT PENTRU ILUMINAT NORMAL
ECHIPAT CU LAMPA ECONOMICA DE 20W ALIMENTAT DIN
TABLOUL TE6VITAL CIRCUITUL 6 |
|  | CORP PENTRU ILUMINATUL DE SIGURANTA PENTRU EVACUARE |
|  | CORP PENTRU ILUMINATUL DE SIGURANTA PENTRU MARCARE HIDRANTI DE INCENDIU |
| T1E6 | TABLOU ELECTRIC DISTRIBUTIE NORMAL DE NIVEL E5 - ETAJ 5 |
|  | TABLOU ELECTRIC DE NIVEL VITAL E6 - ETAJ 6 |
| TE6V | MOTOR ELECTRIC AL VENTILOCONVECTORULUI
COMANDAT PRIN BMS DIN TABLOUL ETAJ 6 CIRCUITUL 1 |
| TE6-C1-BMS | CORP PENTRU ILUMINATUL DE SECURITATE PENTRU INTERVENTII 2x8W NEPERMANENT |
| 2x8W
TE6V-C2 | CORP PENTRU ILUMINATUL DE SECURITATE IMPOTRIVA PANICII |

1. LA CORPURILE DE ILUMINAT PREVAZUTE CU BORNA PENTRU LEGARE LA PAMANT
VA FI RACORDAT SI CONDUCTORUL DE NUL DE PROTECTIE
- 2.INALTIMEA DE MONTAJ A INTRERUPTOARELOR SI
COMUTATOARELOR VA FI 1,50M FATA DE PARDOSEALA FINITA.
- 3.INALTIMEA DE MONTAJ A CORPURILOR DE ILUMINAT DE VEGHE
VA FI DE 0,25m FATA DE PARDOSEALA FINITA
- 4.CORPURILE DE ILUMINAT DE SIGURANTA TIP CISA
VOR FI INSCRIPTIONATE CU AUTOCOLANTELE SPECIFICE (SCARI, IESIRE, HIDRANT)
- 5.NU SE VOR PRACTICA ALTE SPARGERI IN ELEMENTELE DE
REZISTENTA ALE CONSTRUCTIEI DECAT CELE AVIZATE DE PROIECTANTUL DE STRUCTURA
- 6.CIRCUITUL DE ILUMINAT VITAL DE PE HOLURILE PRINCIPALE
ALIMENTEAZA SI SERVOMOTOARELE OCHIURILOR MOBILE DESTINATE DESFUMARII
- 7.PREZENTA PLANSA SE VA CITI IMPREUNA CU PLANSA CORESPONDENTA DIN INSTALATIA DE DOMOTICA

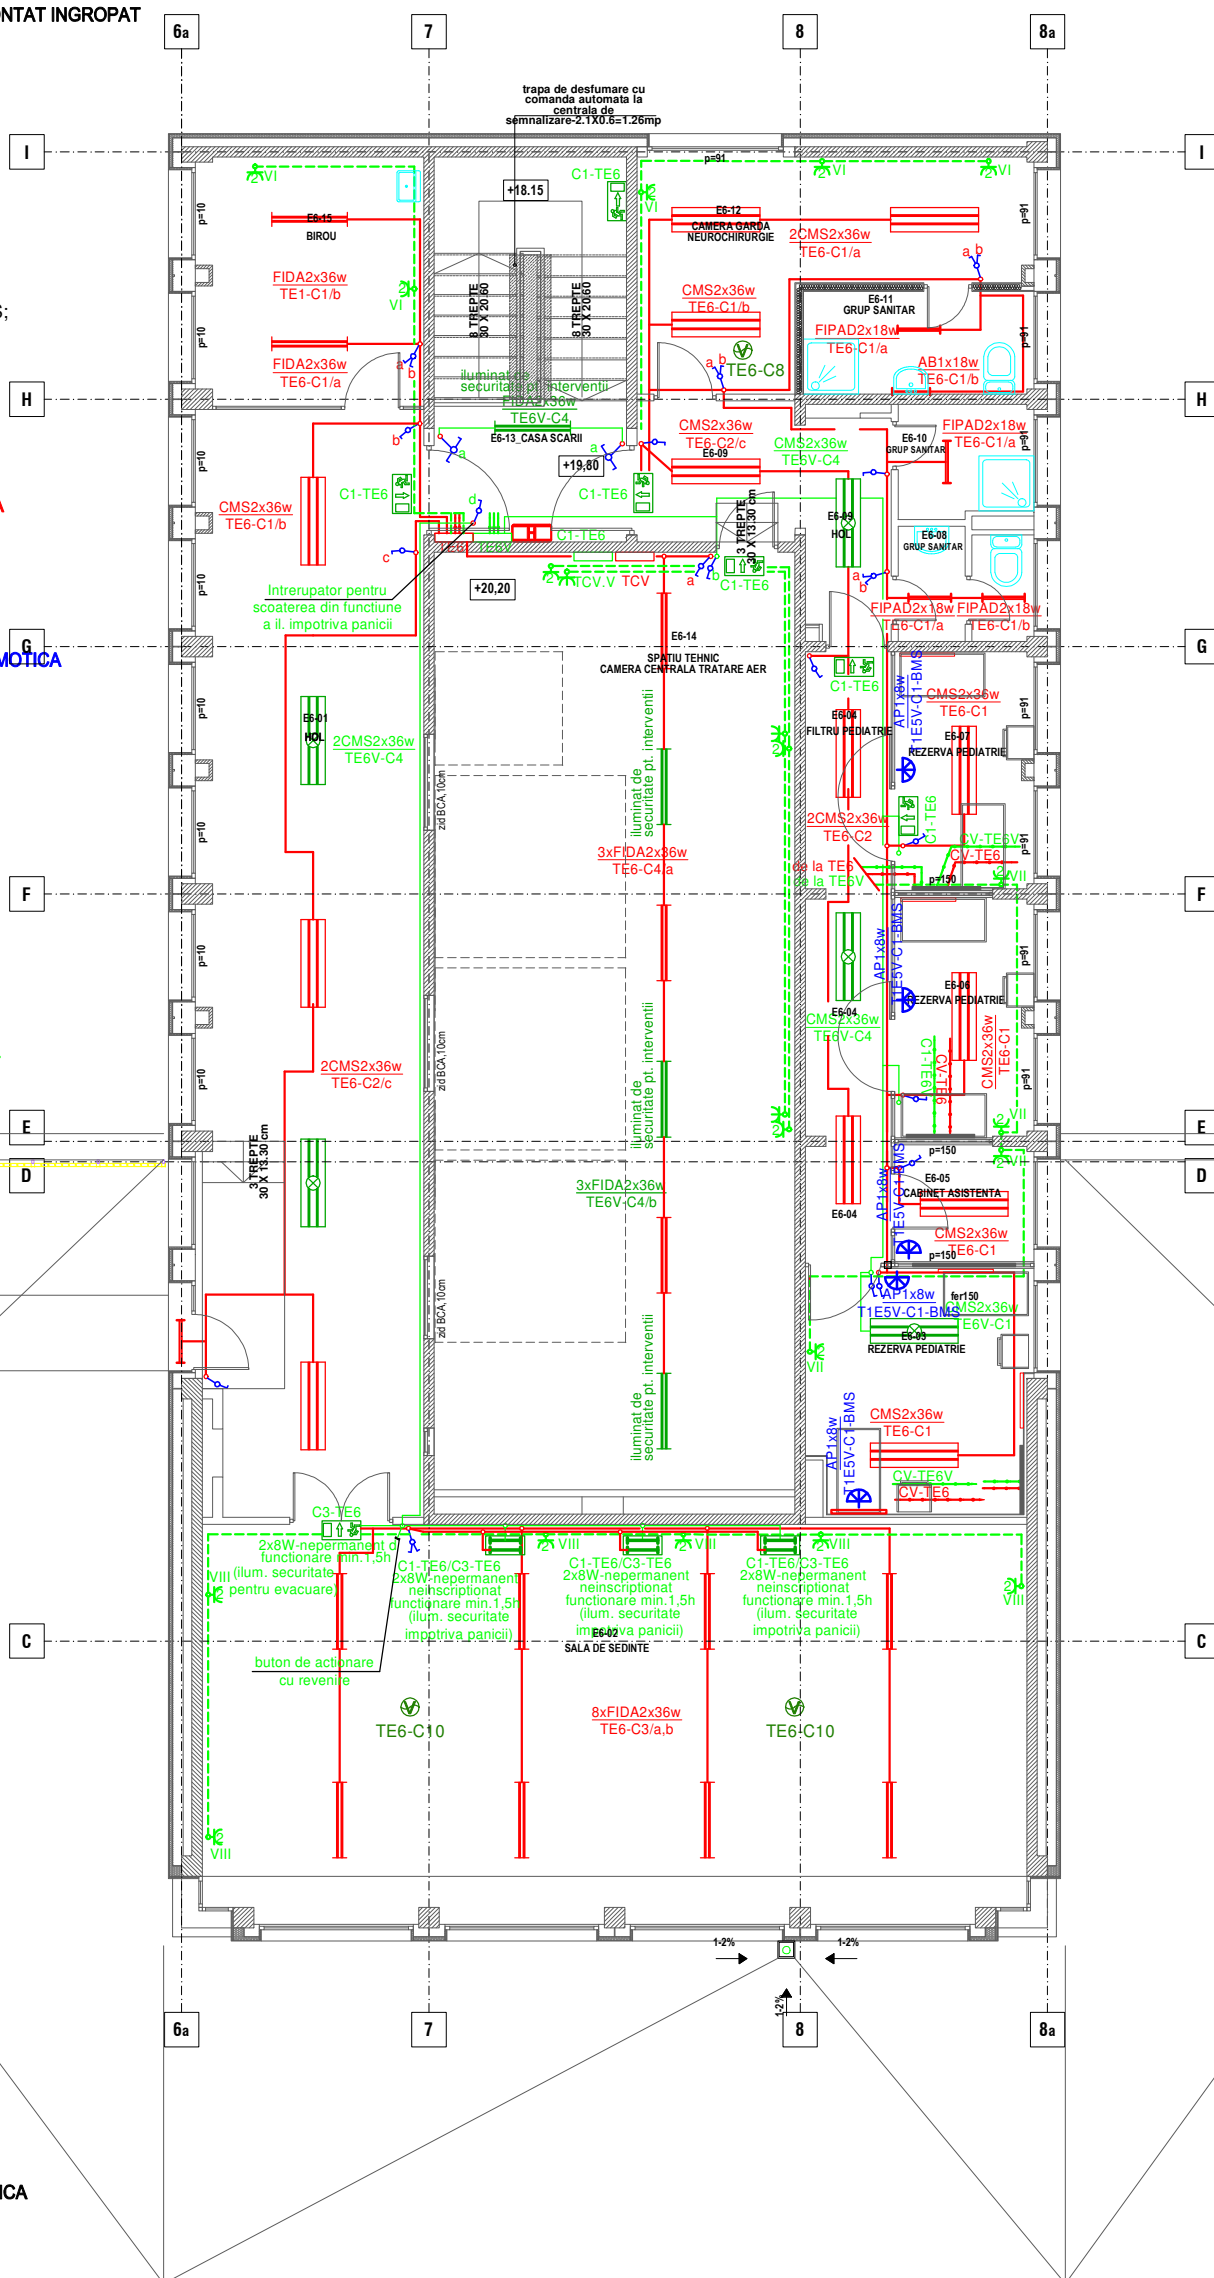

NOTA

Plansa are notatia din proiectul tehnic, la care s-a adaugat abrevierea "AsB".

VERIFICATOR				REFERAT NR. din	
VERIFICATOR/ EXPERT	NUME	SEMNATURA	CERINTA	REFERAT / EXPERTIZA NR./ DATA	
PROIECTANT GENERAL: SC "TDD CONCEPT STUDIO" SRL CIF 23108690, J22/ 223/2008		PROIECTANT SPECIALITATE: SC "ROLPROIECT" SRL CIF 18050370, J22/ 2578/2005		Beneficiar CONSILIUL JUDETEAN VASLUI	Proiect nr. 15/2010 Contract nr. 2025/2010
SPECIFICATIE	NUME	SEMNATURA	SCARA 1/100	REABILITARE, MODERNIZARE SI ECHIPARE SPITALUL JUDETEAN DE URGENTE VASLUI str. Stefan Cel Mare, nr. 233,Vaslui	Faza. P.Th.
SEF PROIECT	arh. G.Tanjala Ostapovici				
PROIECTAT	ing. Florin BARAN		2016	PLAN ETAJ 6 CORP A si B - instalatii electrice curenti tari -	Plansa nr. IE-08/AsB
DESENAT	ing. Florin BARAN				
VERIFICAT					