
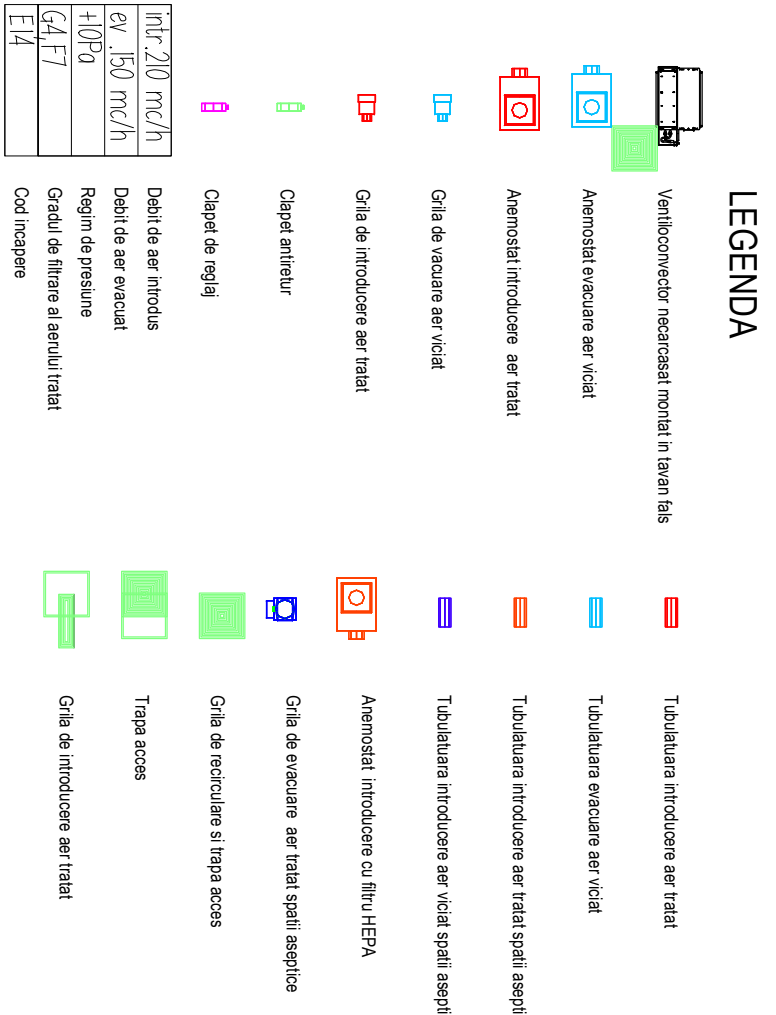


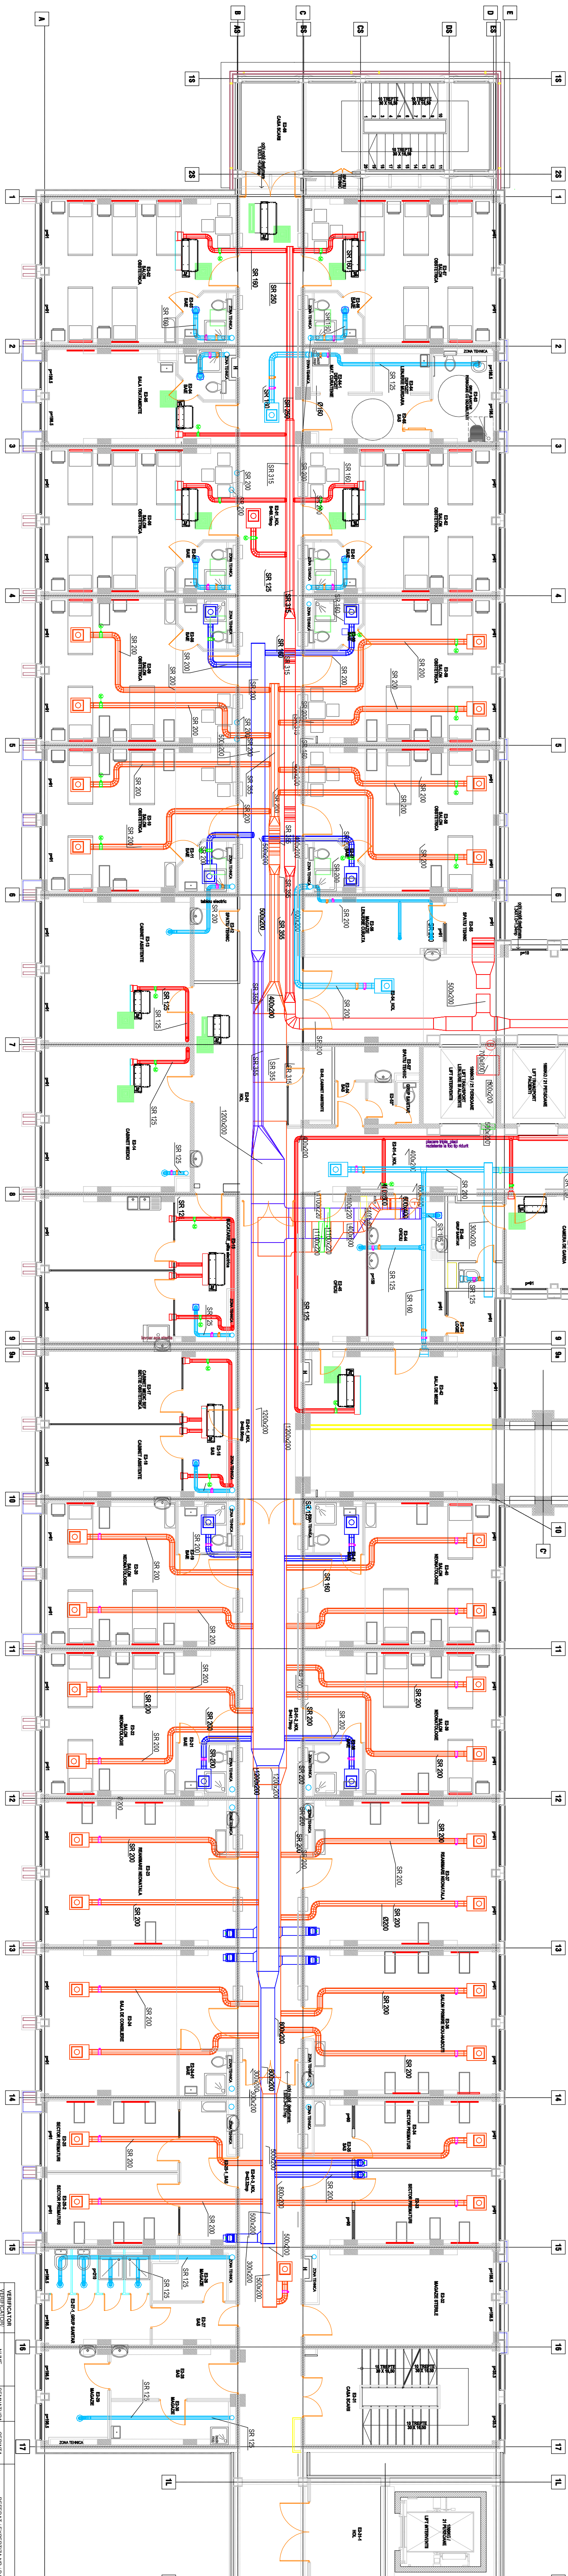

NOTA

Prezentă planșa conține modificările realizate pe parcursul execuției, prin dispoziții de sanțen-
inducși, masurile stabilite prin expertiza tehnică la foc, elaborată de ing. Simion Vasile (după caz).
Planșa are notația din proiectul tehnic, la care s-a adăugat abrevierea "ASB".

[illegible]