


	Ventiloconvector necarcasat montat la plafon
	Anemostat evacuare aer viciat
	Anemostat introducere aer tratat
	Grila de evacuare aer viciat
	Grila de introducere aer tratat
	Clapet antiretur
	Clapet de reglaj
	Tubulatura introducere aer tratat
	Tubulatura evacuare aer viciat
	Tubulatura introducere aer tratat spatii aseptic
	Tubulatura introducere aer viciat spatii aseptic
	Anemostat introducere cu filtru HEPA
	Grila de evacuare aer tratat spatii aseptice
	Valva de evacuare aer viciat

intr.210 mc/h	Debit de aer introdus
ev .150 mc/h	Debit de aer evacuat
+10Pa	Regim de presiune
G4,F7	Gradul de filtrare al aerului tratat
E14	Cod incapere

Prezenta plansa contine modificarile realizate pe parcursul executiei, prin dispozitii de santier, inclusiv masurile stabilite prin expertiza tehnica la foc, elaborata de ing. Simon Vasile (dupa caz). Plansa are notatia din proiectul tehnic, la care s-a adaugat abrevierea "AsB"

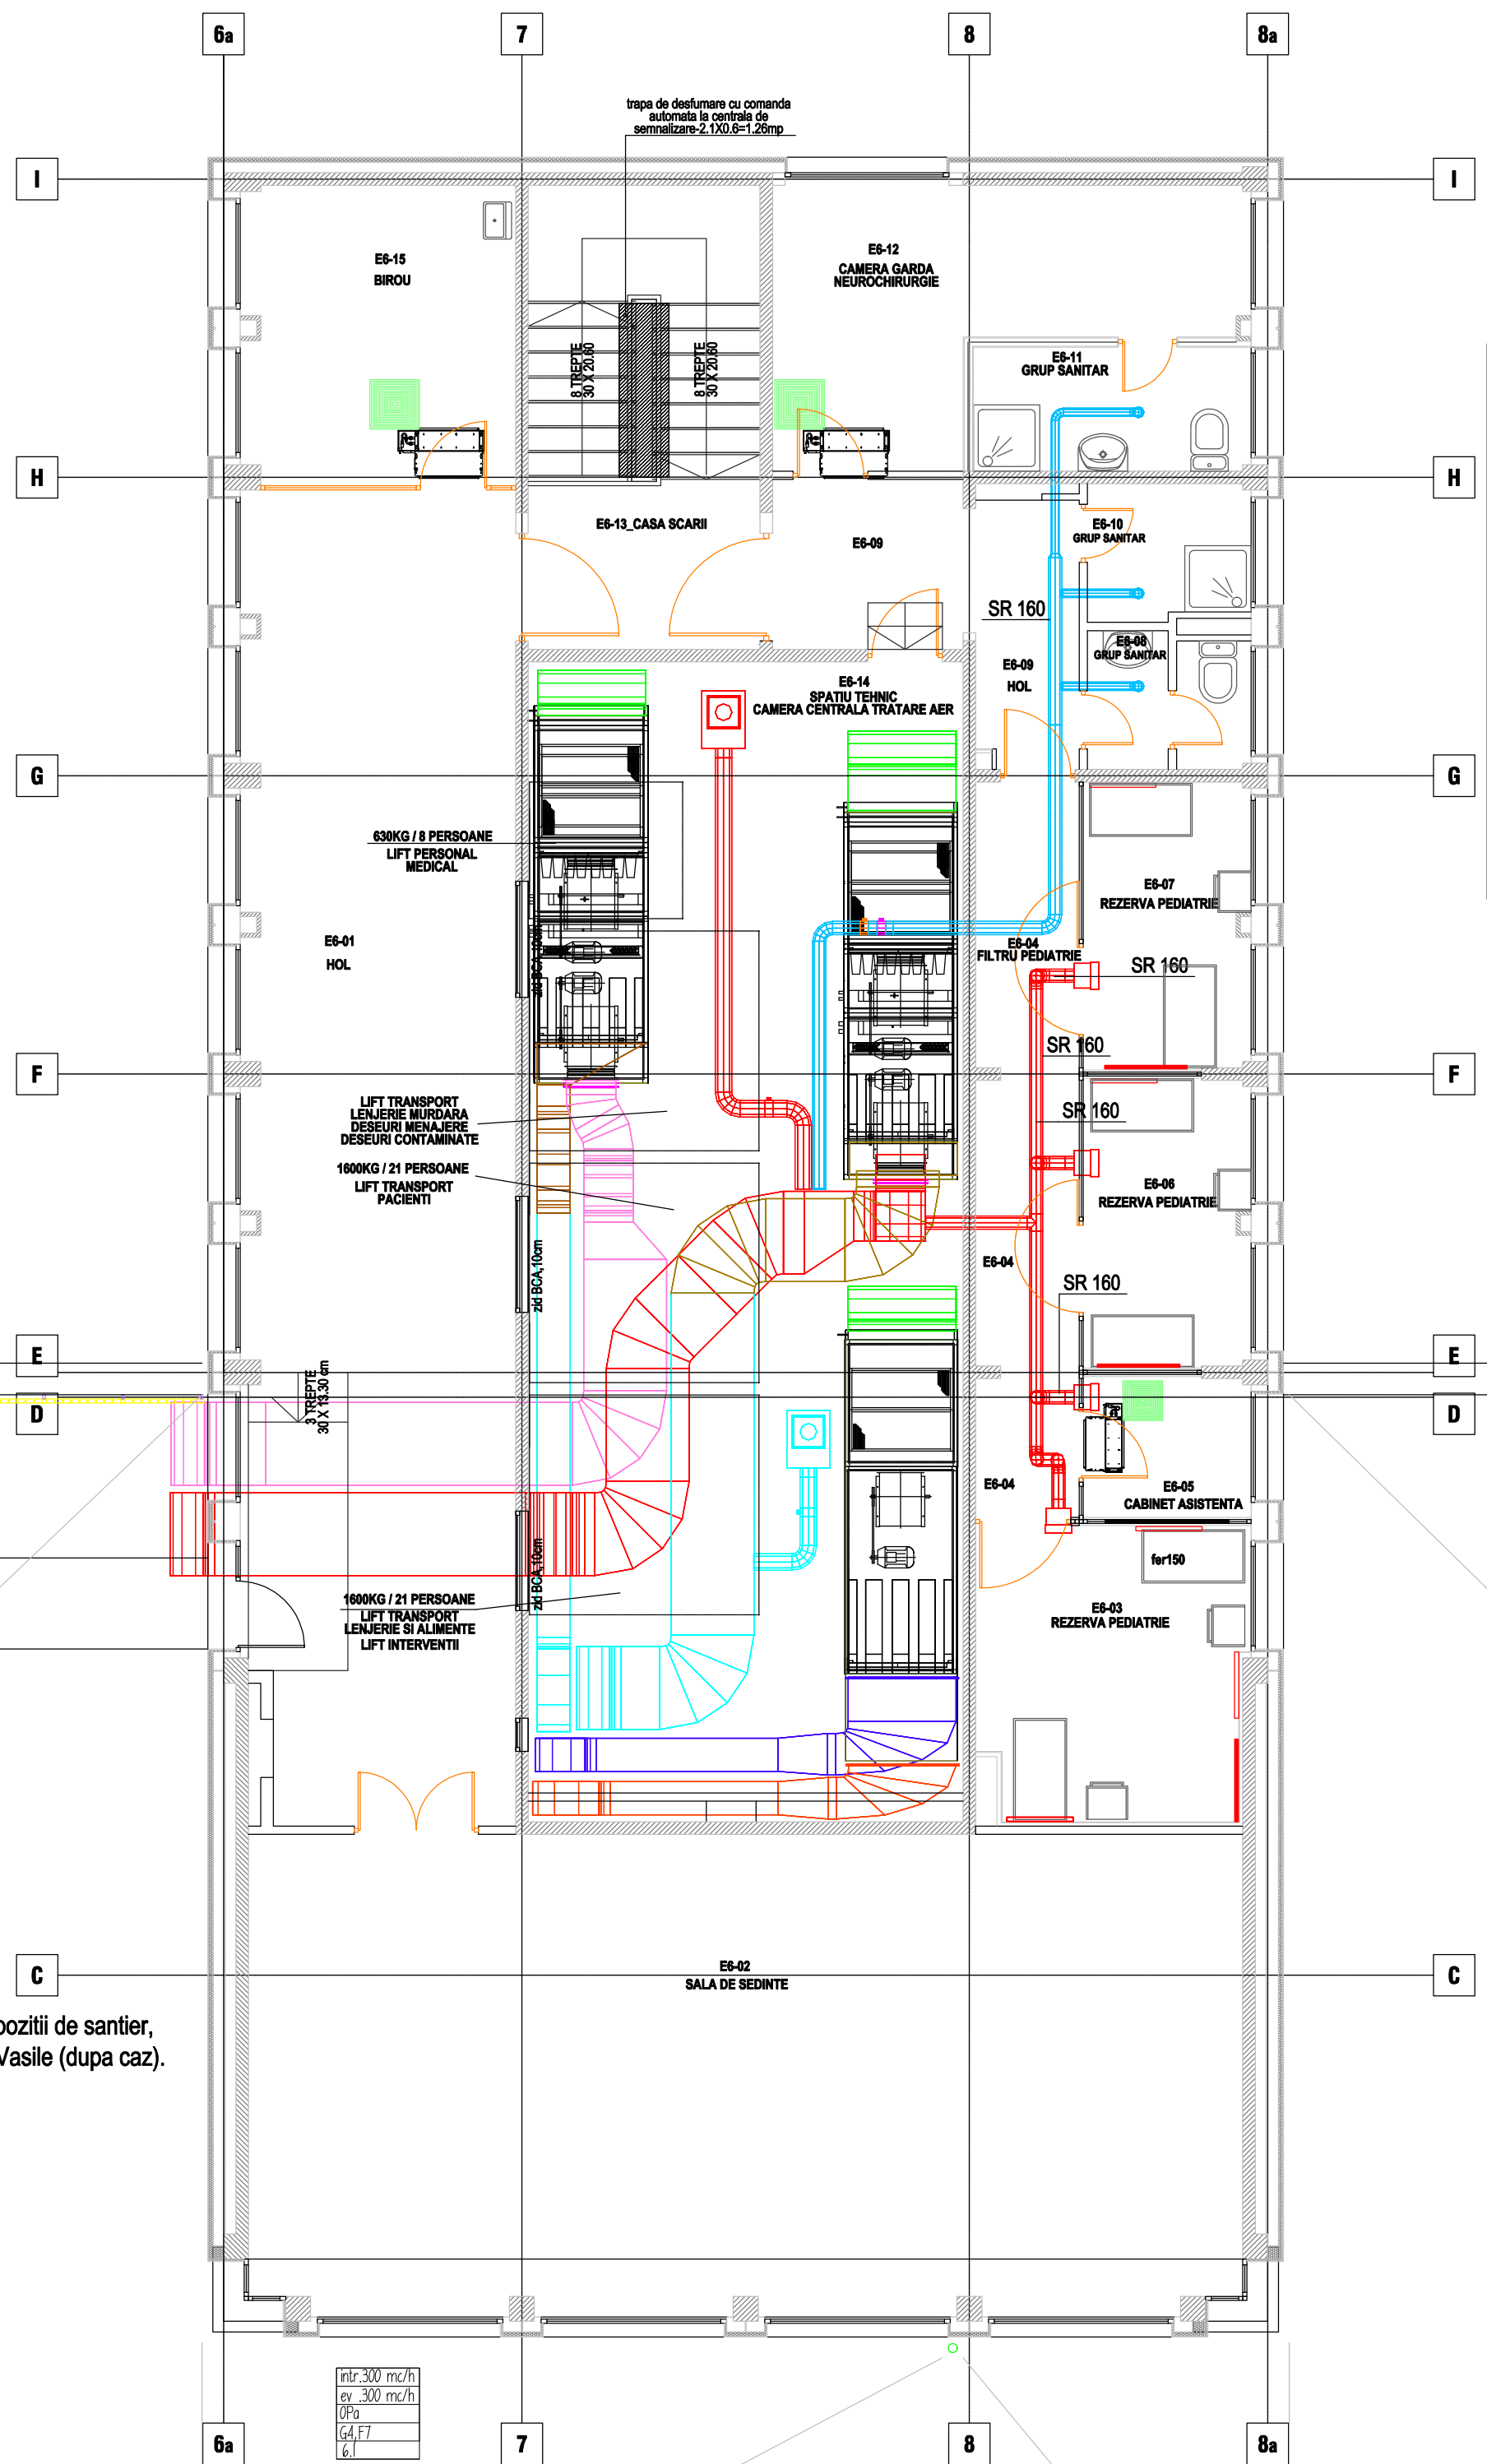

VERIFICATOR				REFERAT NR.	din
VERIFICATOR/ EXPERT	NUME	SEMNATURA	CERINTA	REFERAT / EXPERTIZA NR/ DATA	
PROIECTANT GENERAL: SC "TDD CONCEPT STUDIO" SRL CIF 23108690, J22/ 223/2008		PROIECTANT SPECIALITATE: SC "ROLPROTECT" SRL CIF 18050370, J22/ 2578/2005		Beneficiar	Proiect nr. 15/2010
				CONSILIUL JUDETEAN VASLUI	Contract nr. 2025/2010
SPECIFICATIE		SEMNATURA	SCARA 1/75	REABILITARE, MODERNIZARE SI ECHIPARE SPITALUL JUDETEAN DE URGENTE VASLUI	
SEF PROIECT	arh. G.Tanjaia Ostapovici			Faza.	
PROIECTAT	ing. Florin BARAN			P.Th.	
DESENAT	ing. C-tin IACOMI				
VERIFICAT			2016	PLAN ETAJ 6 CORP B - instalatii ventilatie climatizare -	Planşa nr. V-7/AsB