


700003	CONDUCTA DE CĂNLĂZARE MENAJERA DIN PVCØ110
700004	AVANȚ FANȚIA 1=2 Ø
700005	CONDUCTA DE CĂNLĂZARE MENAJERA DIN PVCØ160
700006	CONDUCTA DE CĂNLĂZARE MENAJERA DIN PVCØ160
700007	AVANȚ FANȚIA 1=1,5 Ø
700008	CONDUCTA DE CĂNLĂZARE FLUVIALĂ DIN PVCØ250
PCØ250	PIESA DE CURĂȚARE Ø250
PCØ160	PIESA DE CURĂȚARE Ø160
PCØ125	PIESA DE CURĂȚARE Ø125
PCØ110	PIESA DE CURĂȚARE Ø110
	NIPURĂ COLOANĂ MENAJERA
	DIAPHRAGMĂ COLOANĂ

INTERVALUL DINTRE SUPORTURILE DE PRINDERE A CONDUCTELOR DE CANALIZARE DIN PP SI PVC									
Diferenta de temperatura ΔT	Diametrul conductei d (mm)								
	32	40	50	75	100	125	160	200	
Intervalul dintre suporturi in cm									
40	80	85	90	100	110	120	130	150	

S.G
CCM
SEPARATOR DE GRASIMI CU MONTAJ SUBTERAN
CĂMIN DE CANALIZARE PROPUȘ

I. PLANSA SE VA CITI OBLIGATORIU CU PLANSELE SIO.....SIO

INFRASTRUCTURA SCARII NC

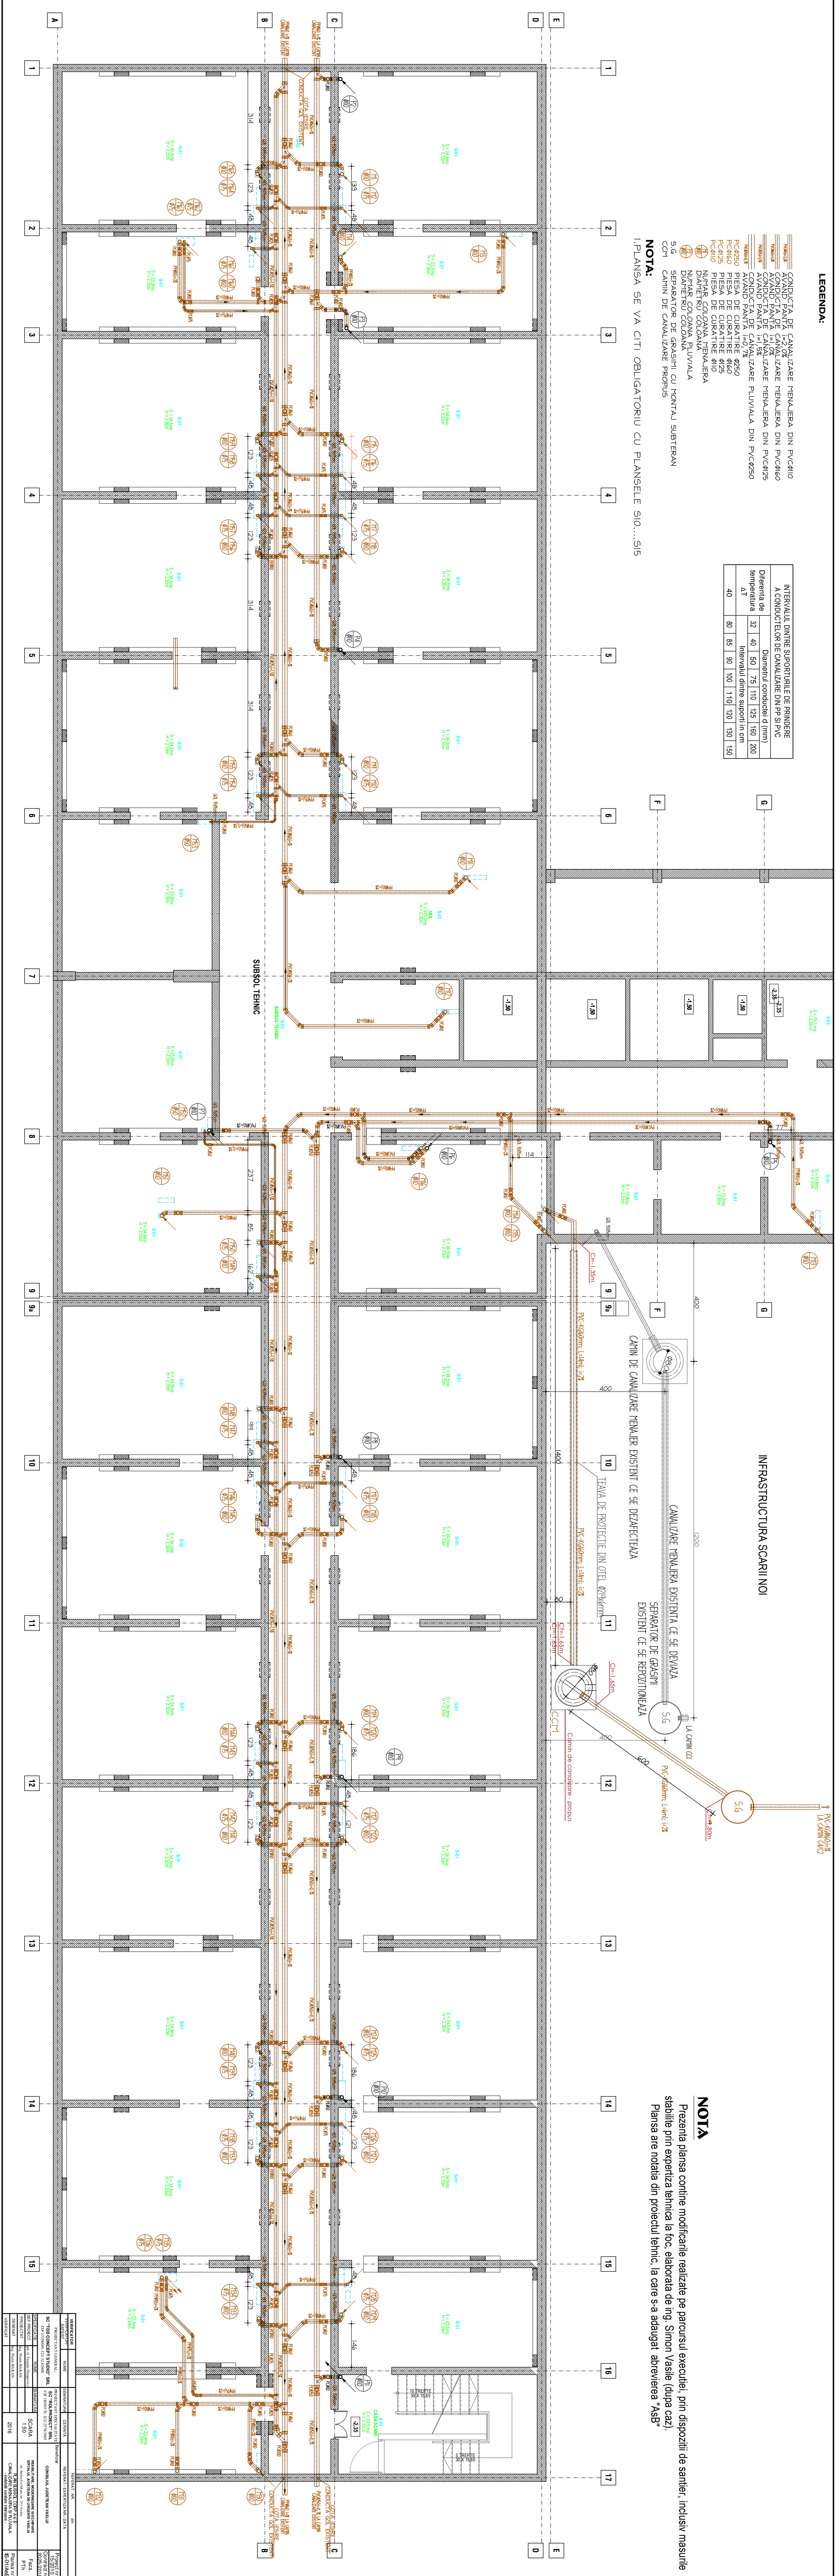

Prezentata plansa contine modificarile realizate pe parcursul executiei, prin dispozitii de sanatier, inclusiv masurile stabilite prin experienta tehnica la foc, elaborata de ing. Simon Vasile (dupa caz). Plansa are notata din proiectul tehnic, la care s-a adaugat abrevierea "ASB"

[illegible]