


LEGENDA:

- PPØ32
i=1.5%
- PP - TUB PENTRU CANALIZARE DIN POLIPROPILENA CU MUFA SI ETANSARE CU GARNITURA DIN ELASTOMERI, 32-DIAMETRUL CONDUCTEI, 1.5%-PANTA CONDUCTEI DE CANALIZARE;
- COLOANA DISTRIBUTIE APA RECE DIN PP-R
COLOANA DISTRIBUTIE APA CALDA MENAJERA DIN PP-R
COLOANA RECIRCULARE APA CALDA MENAJERA DIN PP-R
COLOANA DISTRIBUTIE APA RECE DIN PP-R
COLOANA ALIMENTARE HIDRANTI INTERIORI DIN OLZn DN=21/2"
- COLOANA CANALIZARE APE MENAJERE DIN PPØ110
COLOANA CANALIZARE APE MENAJERE DIN PPØ75
COLOANA CANALIZARE APE PLUVIALE DIN PPØ110
- NUMAR COLOANA MENAJERA
DIAMETRU COLOANA
NUMAR COLOANA PLUVIALA
DIAMETRU COLOANA
- COLOANE DE DISTRIBUTIE APA RECE, APA CALDA
MENAJERA SI RECIRCULARE APA CALDA MENAJERA
- BATERIE HIDRANTI INTERIORI COMPUSA DIN 2 HIDRANTI SUPRAPUSI
- Rh2" ROBINET HIDRANR DN=2"

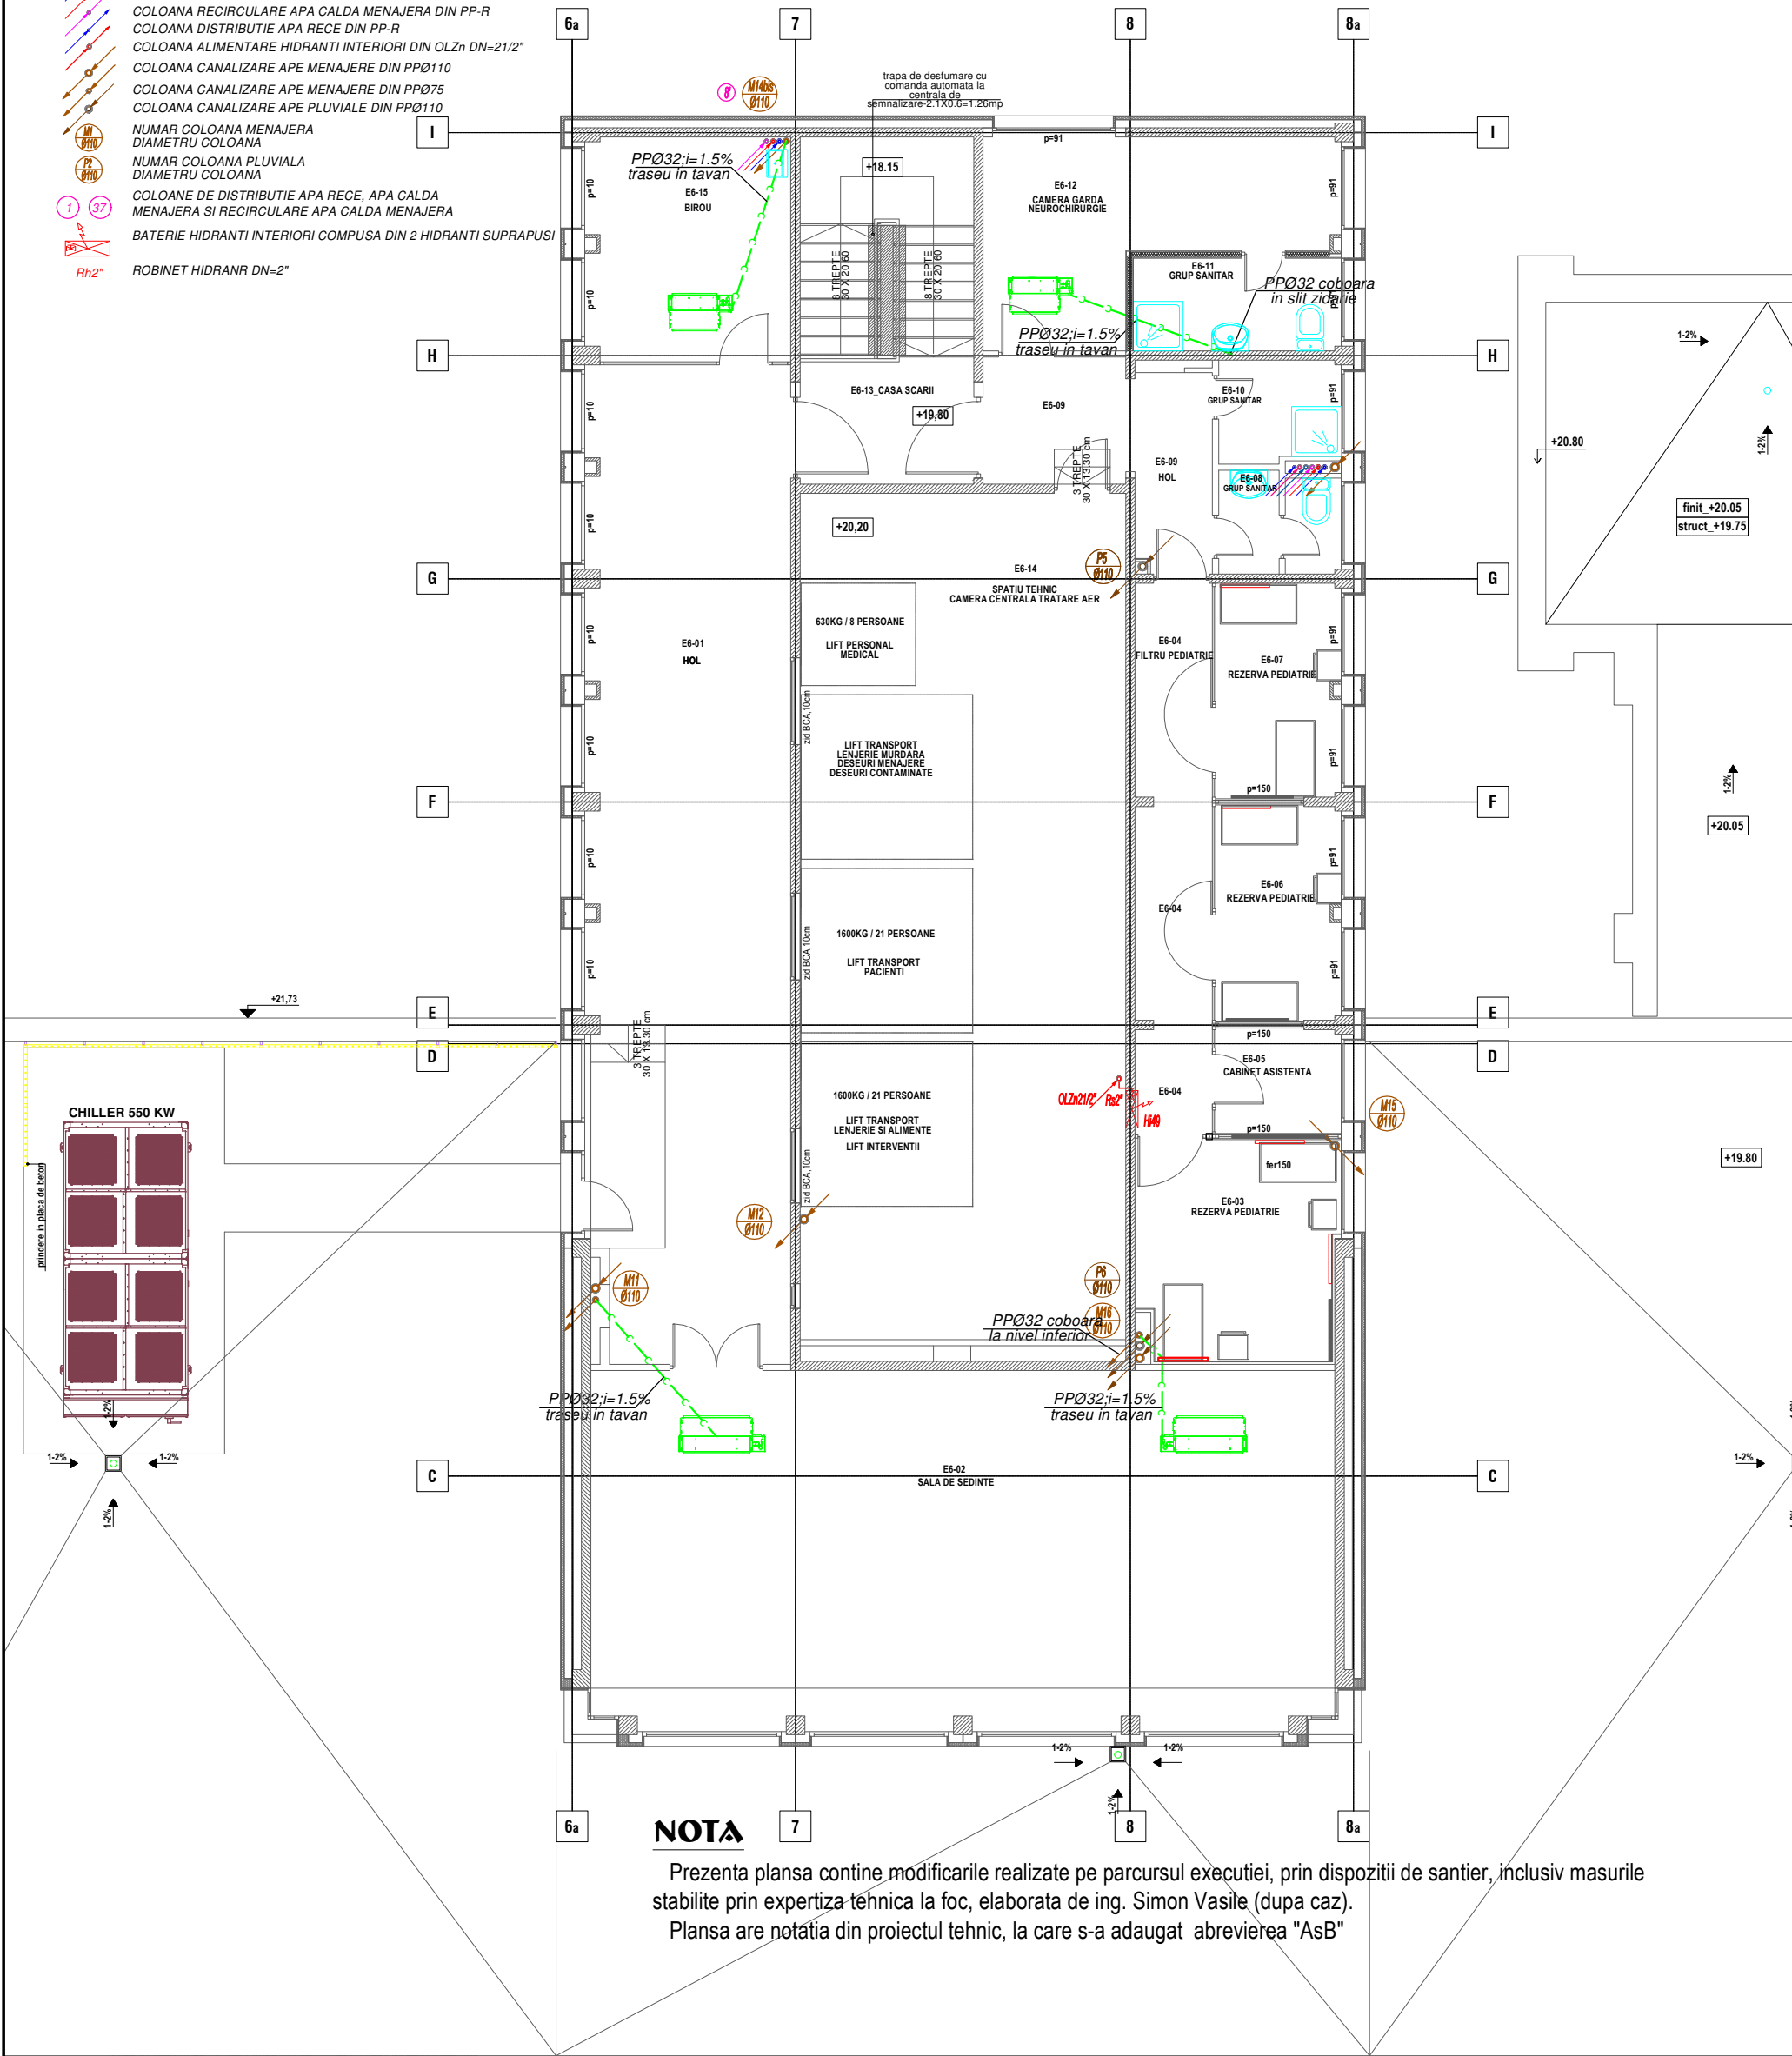

NOTA

Prezenta plansa contine modificarile realizate pe parcursul executiei, prin dispozitii de santier, inclusiv masurile stabilite prin expertiza tehnica la foc, elaborata de ing. Simon Vasile (dupa caz). Plansa are notatia din proiectul tehnic, la care s-a adaugat abrevierea "AsB"

NOTA:
PREZENTA PLANSĂ ÎNLOCUIEȘTE PLANSĂ S-8 ELABORATĂ LA FAZA P.Th SI FACE PARTE INTERGRANTĂ DIN DISPOZIȚIA DE SANTIER NR.12 DIN 15.08.2012;

VERIFICATOR	NUME	SEMNAȚURA	CERINTA	REFERAT NR.	din
VERIFICATOR/ EXPERT				REFERAT / EXPERTIZA NR./ DATA	
PROIECTANT GENERAL: SC "TDD CONCEPT STUDIO" SRL CIF 23108690, 122/ 223/2008		PROIECTANT SPECIALITATE: SC "ROLPROIECT" SRL CIF 18050370, 122/ 2578/2005		Beneficiar CONSILIUL JUDEȚEAN VASLUI	Proiect nr. 15/2010 Contract nr. 2025/2010
SPECIFICATIE		SEMNAȚURA	SCARA 1/75 2016	REABILITARE, MODERNIZARE SI ECHIPARE SPITALUL JUDEȚEAN DE URGENTE VASLUI str. Stefan Cel Mare, nr. 233,Vaslui	Faza. P.Th.
SEF PROIECT	arh. G.Tanjaia Ostapovici			PLAN ETAJ 6 CORP B - instalatii sanitare interioare -	Plansa nr. IS-08/AsB
PROIECTAT	ing. Florin BARAN				
DESENAT	ing. Florin BARAN				
VERIFICAT					