


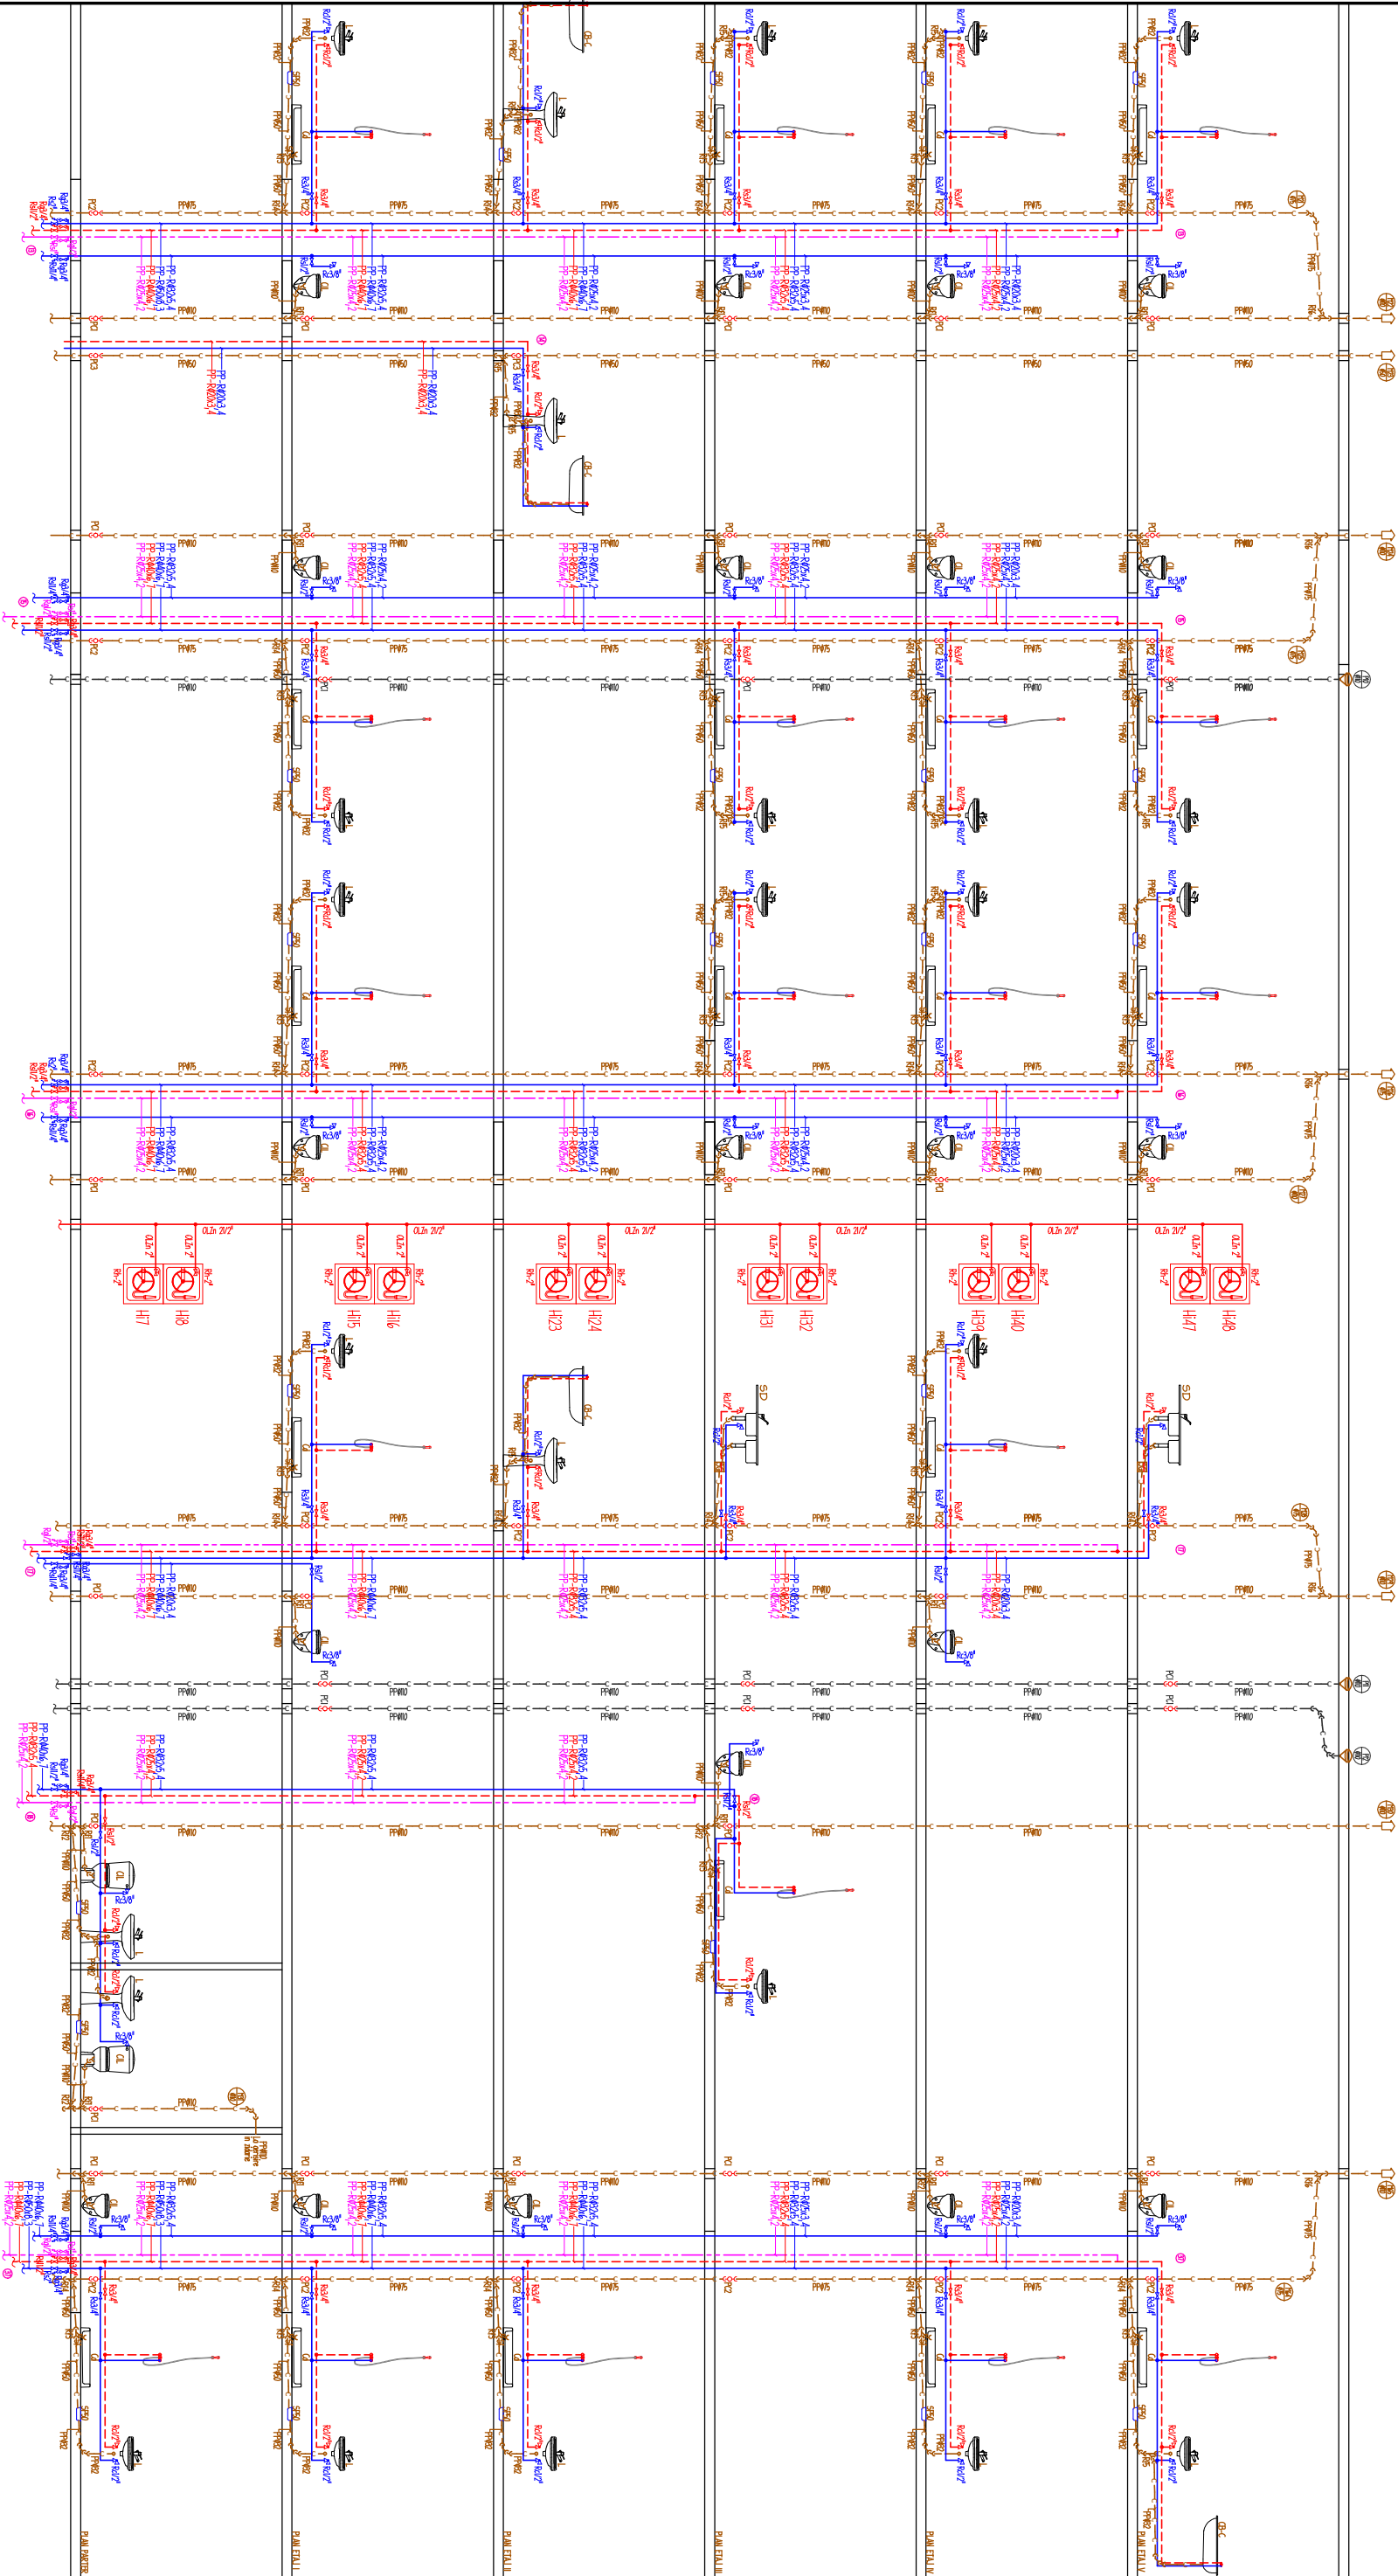

- LEGENDA:**
- COLOANA DE DISTRIBUTIE APA RECE DIN PP-R
 - COLOANA DE DISTRIBUTIE APA CALDA DIN PP-R
 - COLOANA DE RECIRCULARE APA CALDA DIN PP-R
 - COLOANA ALIMENTARE HIDRANTI INTERIORI DIN OL2n DN=21/2"
 - COLOANA CANALIZARE APE MENAJERE DIN PP40
 - COLOANA CANALIZARE APE PLUVIALE DIN PP40
 - PIESA DE CURATIRE DIN PP D=50mm
 - TEAVA DIN POLIPROPILENA IGNIPLUGA PENTRU CANALIZARE D=110mm
 - PC1, PC2
 - PC3
 - PC4
 - PC5
 - PC100

- SPALATOR DUBU DIN INOX CU PICURATOR
- VAS DE MC DIN PORTELAN SANITAR CU IESIRE LATERAL/VERTICALA SI REZERVOR LA SEMINALTIME
- VAS DE MC DIN PORTELAN SANITAR MONTAT IN CONSOLA, CU IESIRE LATERALA SI REZERVOR INCROPAT
- LAVAR DIN PORTELAN SANITAR MONTAT IN CONSOLA
- CADA DE DUS 90x90CM
- LAVAR DE DUS 80x80CM
- LAVAR DIN PORTELAN SANITAR CU PICIOR

- NUTAR COLOANA MENAJERA
- DIATERU COLOANA
- DIATERU COLOANA PLUVIALA
- DIATERU COLOANA
- COLOANA DE DISTRIBUTIE APA RECE, APA CALDA
- PIENAJERA SI RECIRCULARE APA CALDA MENAJERA
- SIFON DE PARDOSEALA DN50, COMBINAT CU IESIRE VERTICALA
- SIFON DE PARDOSEALA DN50, COMBINAT CU IESIRE VERTICALA
- HIDRANT INTERIOR DE INCENDIU
- R11 RANIFICATIE EGALA DIN PP DN=110/110
- R12 RANIFICATIE REDUSA DIN PP DN=110/110

NOTA

Prezenta plansa contine modificari realizate pe parcursul executiei, prin dispoziti de santier, inclusiv masurile stabilite prin experiza tehnica la loc, elaborata de ing. Simona Vasile (dupa caz). Plansa are notat din proiect tehnic, la care s-a adapat, adoperarea VASB

VERIFICATOR	NUME	SEMANATUR	GERINTA	REFERAT NR.	DI
EXPERT				REFERAT /EXPERTIZA NR. DATA	
PROIECTANT GENERAL	PROIECTANT SPECIALIZAT	PROIECTANT SPECIALIZAT	PROIECTANT SPECIALIZAT	PROIECTANT SPECIALIZAT	PROIECTANT SPECIALIZAT
SPECIALISTE	NUME	SEMANATURA	SCARA	REABILITARE, MODERNIZARE SI ECHIPARE	PROIECTANT
PROIECTANT	ING. G. Teodora Chiriac		75	SPITALUL JUDEȚAN DE URGENTE VASLUI	PROIECTANT
DESEINAT	ING. Florin BAKAN		2016	SCHEMA COORDONATORI M21... B30	PROIECTANT
VERIFICAT				- Realizat de ingineri specializati -	PROIECTANT