


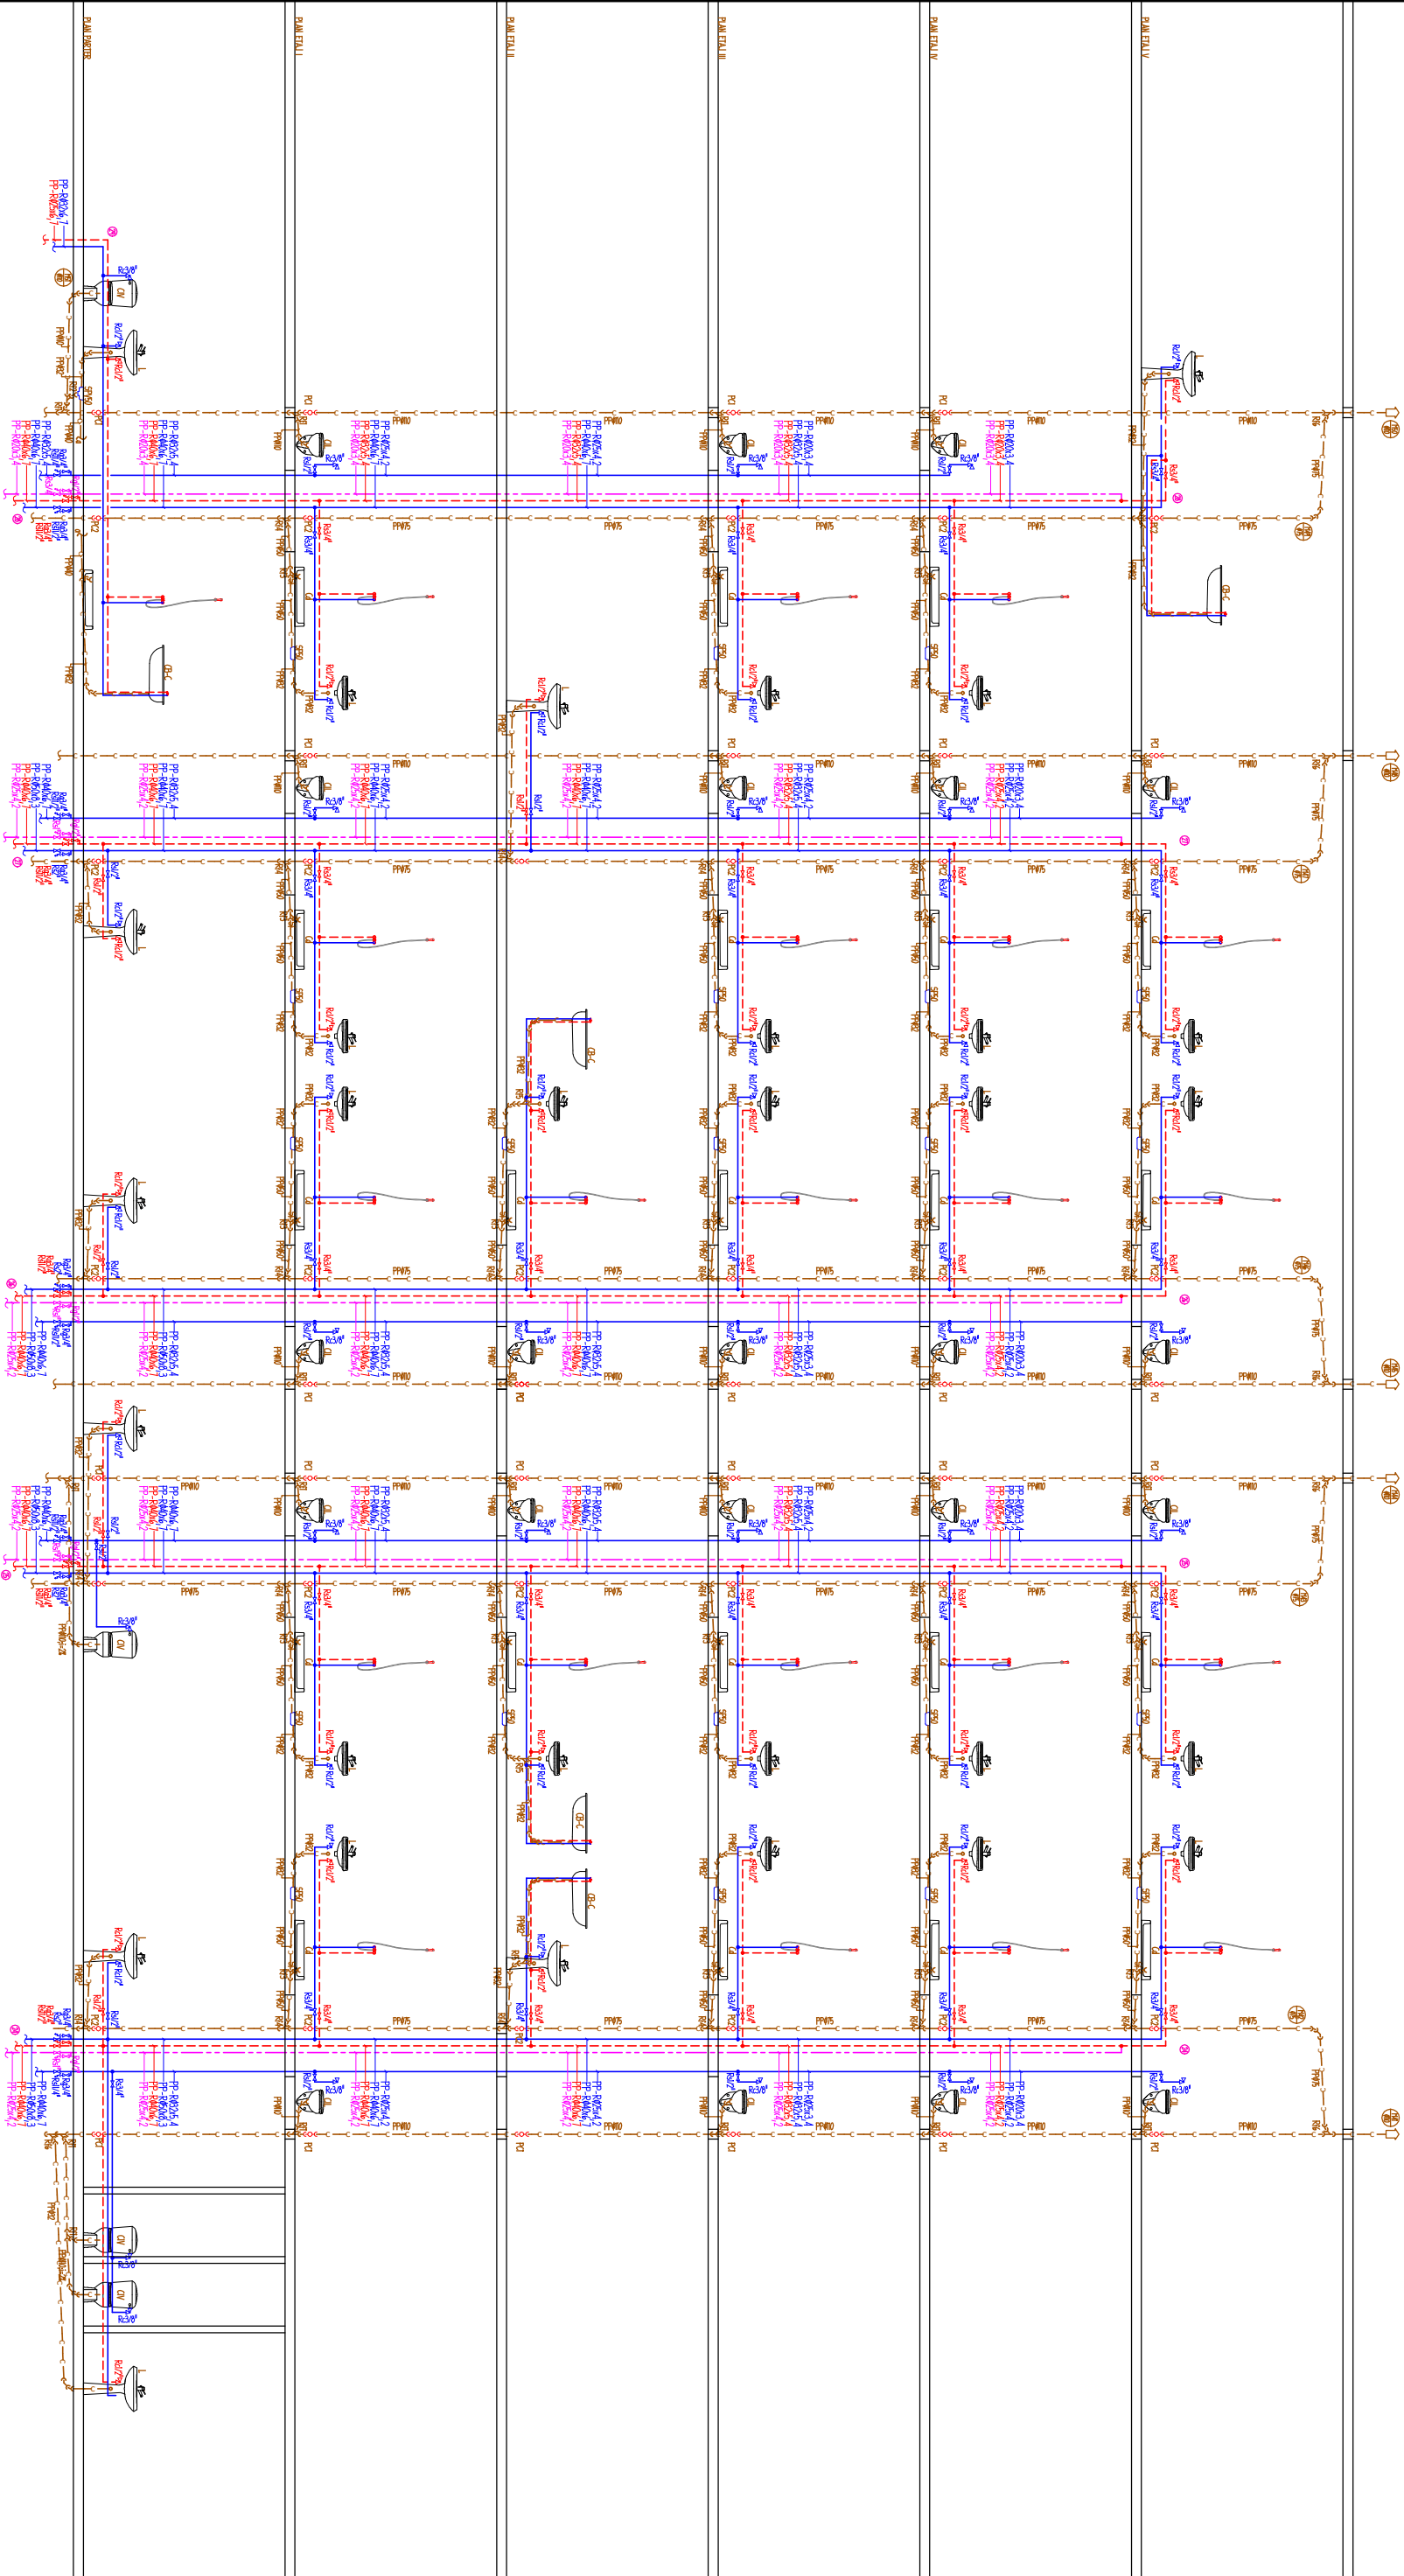

LEGENDA:

COLOANA DE DISTRIBUTIE APA RECE DIN PP-R

COLOANA DE DISTRIBUTIE APA CALDA DIN PP-R

CONDUCTA DE RECIRCULARE APA CALDA DIN PP-R

COLOANA ALIMENTARE HIDRANTI INTERIORI DIN OLdn DN=21/2"

COLOANA CANALIZARE APE MENAJERE DIN PPd10

PIESA DE CURATIRE DIN PP D=50mm

PC3

PIESA DE CURATIRE DIN PP D=110mm

PC1,PC2

ROBINET COLTAR CU CAP STERIC D=3/8"

R3/8"

ROBINET COLTAR SUB LAVAR D=1/2"

R1/2"

COLECTOR DE TERASA APE PLUVIALE

CACIULA DE VENTILARE COLOANE MENAJERE

SPALATOR DUBU DIN INOX CU PICURATOR

VAS DE WC DIN PORTELAN SANITAR

CU IESIRE LATERALA/VERTICALA SI REZERVOR LA SEMINALTIME

VAS DE WC DIN PORTELAN SANITAR MONTAT

IN CONSOLA, CU IESIRE LATERALA SI REZERVOR INGROPAT

LAVAR DIN PORTELAN SANITAR MONTAT IN CONSOLA

CADA DE DUS 90x90CH

LAVAR DE DUS 80x80CH

LAVAR DIN PORTELAN SANITAR CU PICIOR

NUTAR COLOANA MENAJERA

DIAPETRU COLOANA

NUTAR COLOANA PLUVIALA

DIAPETRU COLOANA

COLOANE DE DISTRIBUTIE APA RECE, APA CALDA

PIENAJERA SI RECIRCULARE APA CALDA MENAJERA

SP50

SIFON DE PARDOSEALA DN50, COMBINAT CU IESIRE VERTICALA

SPV50

SIFON DE PARDOSEALA DN50, COMBINAT CU IESIRE VERTICALA

R1

R2

R3

R468