


Conducte de legatura de la obiectele sanitare la conductele de canalizare si pantele necesare				
OBIECT SANITAR	Legatura	PANTA NORMALA	PANTA MINIMA	
LAVOAR	32	3.5 %	2.5 %	
CADA DUS	40	3.5 %	2.5 %	
SIFON PARD.	50	3.5 %	2.5 %	
WC	110	2.0 %	1.2 %	

NOTA: PREZENTA PLANSA FACE PARTE INTERGRANTA DIN DISPOZITIA DE SANTIER NR.12-14.06.2012 SI INLOCUIESTE PLANSA S-18 ELABORATA LA FAZA P.7h

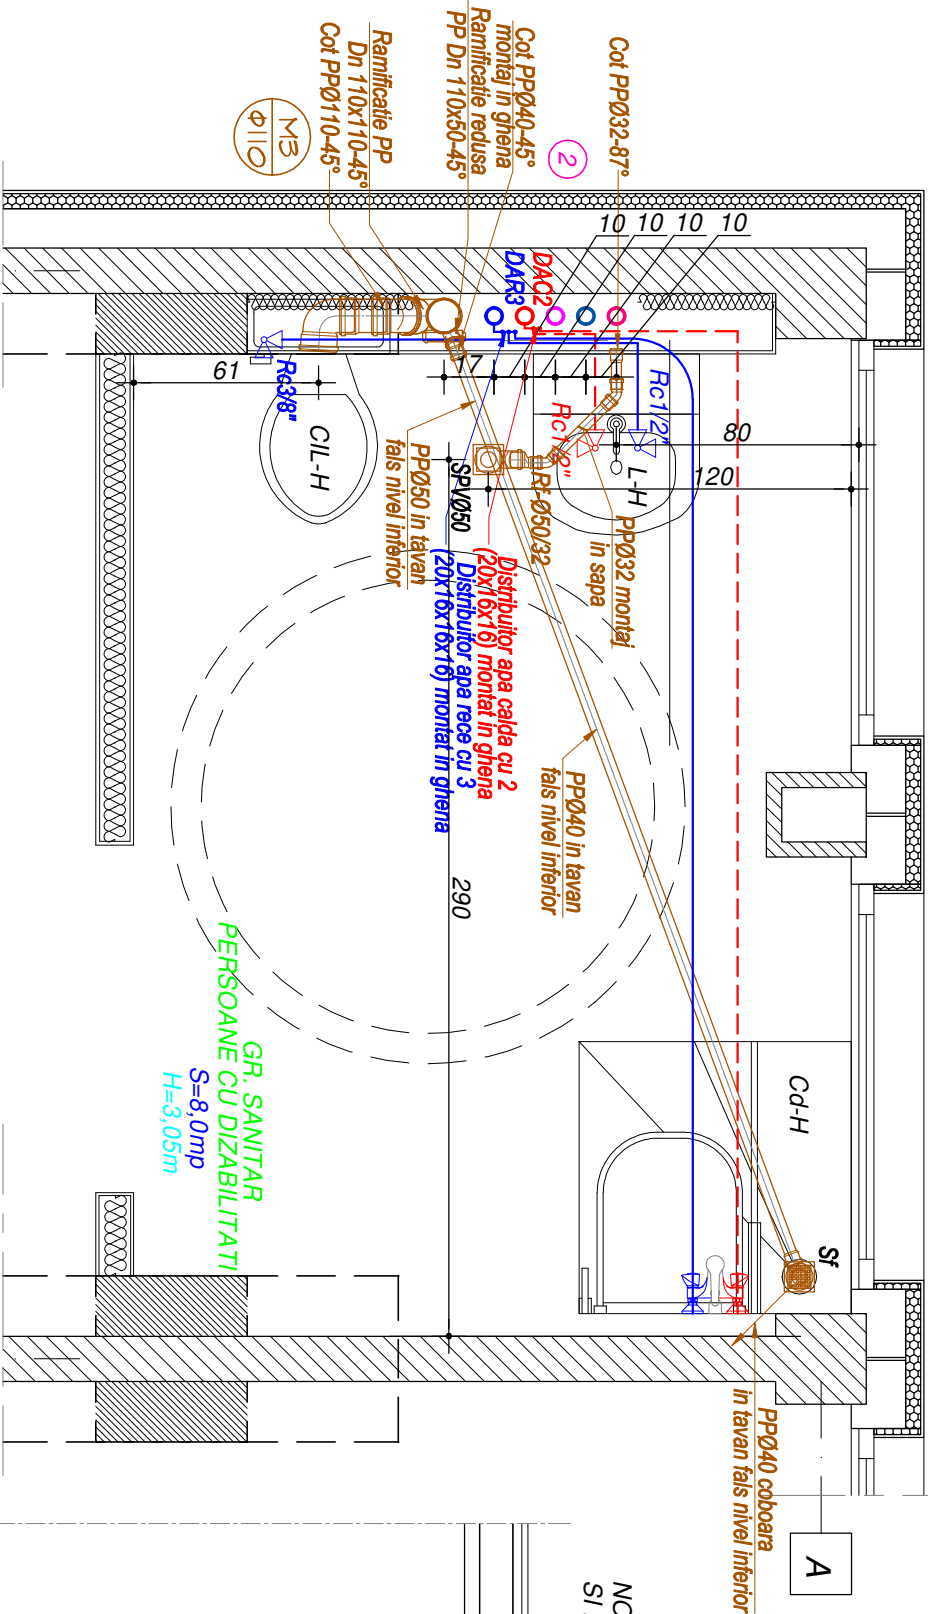

LEGENDA:


- CONDUCTA APA RECE DIN POLIETILENA RETICULATA TIP PE
- CONDUCTA APA CALDA DIN POLIETILENA RETICULATA TIP PE
- PP - TUB PENTRU CANALIZARE DIN POLIPROPILENA IGNIFUGATA CU MUFA SI ETANSARE CU GARNITURA DE CAUCIUC
- 50 - DIAMETRUL CONDUCTEI, 3.5% - PANTA CONDUCTEI DE CANALIZARE; NUMAR COLOANA MENAJERA
- PACHET COLOANE DE DISTRIBUTIE APA RECE, APA CALDA MENAJERA SI RECIRCULARE APA CALDA MENAJERA
- ROBINET COL TAR CU CAP SFERIC De=3/8"
- ROBINET COLTAR MONTAT SUB LAVOAR De=1/2"
- SIFON DE PARDOSEALA VIZITABIL Dn50/40, COMBINAT CU IESIRE VERTICALA; VAS DE WC PENTRU PERSOANE CU DIZABILITATI, MONTAT IN CONSOLA, CU IESIRE LATERALA SI REZERVOR INGROPAT;
- LAVOAR DIN PORTELAN SANITAR PENTRU PERSOANE CU DIZABILITATI, MONTAT IN CONSOLA, PREVAZUT CU BATERIE PT. PERSOANE CU DIZABILITATI; CADA DE DUS PT. PERSOANE CU DIZABILITATI
- SIFON CADA DE DUS ORIENTABIL DIN PEHD, PREVAZUT CU GRILA DIN INOX

NOTA:

1. PLANSA SE VA CITI OBLIGATORIU IMPREUNA CU PLANSELE S-1....S-8
2. TOATE CONDUCTELE DE APA SE VOR IZOLA ANTICONDENS
3. CONDUCTELE DE LEGATURA LA OBIECTELE SANITARE ALE APEI REC/CALDE SUNT DIN TEVI TIP POLIETILENA RETICULATA PE MONTATE INGROPAT IN SISTEMUL TUB IN TUB
4. FIECARE RACORD DIN COLOANELE DE APA RECE SI ACM VA FI PREVAZUT CU ROBINET DE INCHIDERE
5. PE LANGA ROBINETUL MENTIONAT LA PUNCTUL 6 VOR FI PREVAZUTE SI ROBINETE COLTAR DE TIP SUB LAVOAR SI REZERVOR WC
6. RACORDUL LA COLOANA DE APA VA FI PREVAZUT CU DISTRIBUTOR DIN PE, MONTAT IN GHENA, DE LA CARE SE ALIMENTEAZA INDIVIDUAL FIECARE OBIECT SANITAR
7. PE FIECARE GHENA DE INSTALATI SE MONTEAZA USI DE ACCES LA ARMATURI SI PIESELE DE CURATIRE

NOTA

Prezenta plansa contine modificarile realizate pe parcursul executiei, prin dispozitii de santier, inclusiv masurile stabilite prin expertiza tehnica la foc, elaborata de ing. Simon Vasile (dupa caz).
Plansa are notatia din proiectul tehnic, la care s-a adaugat abrevierea "AsB"

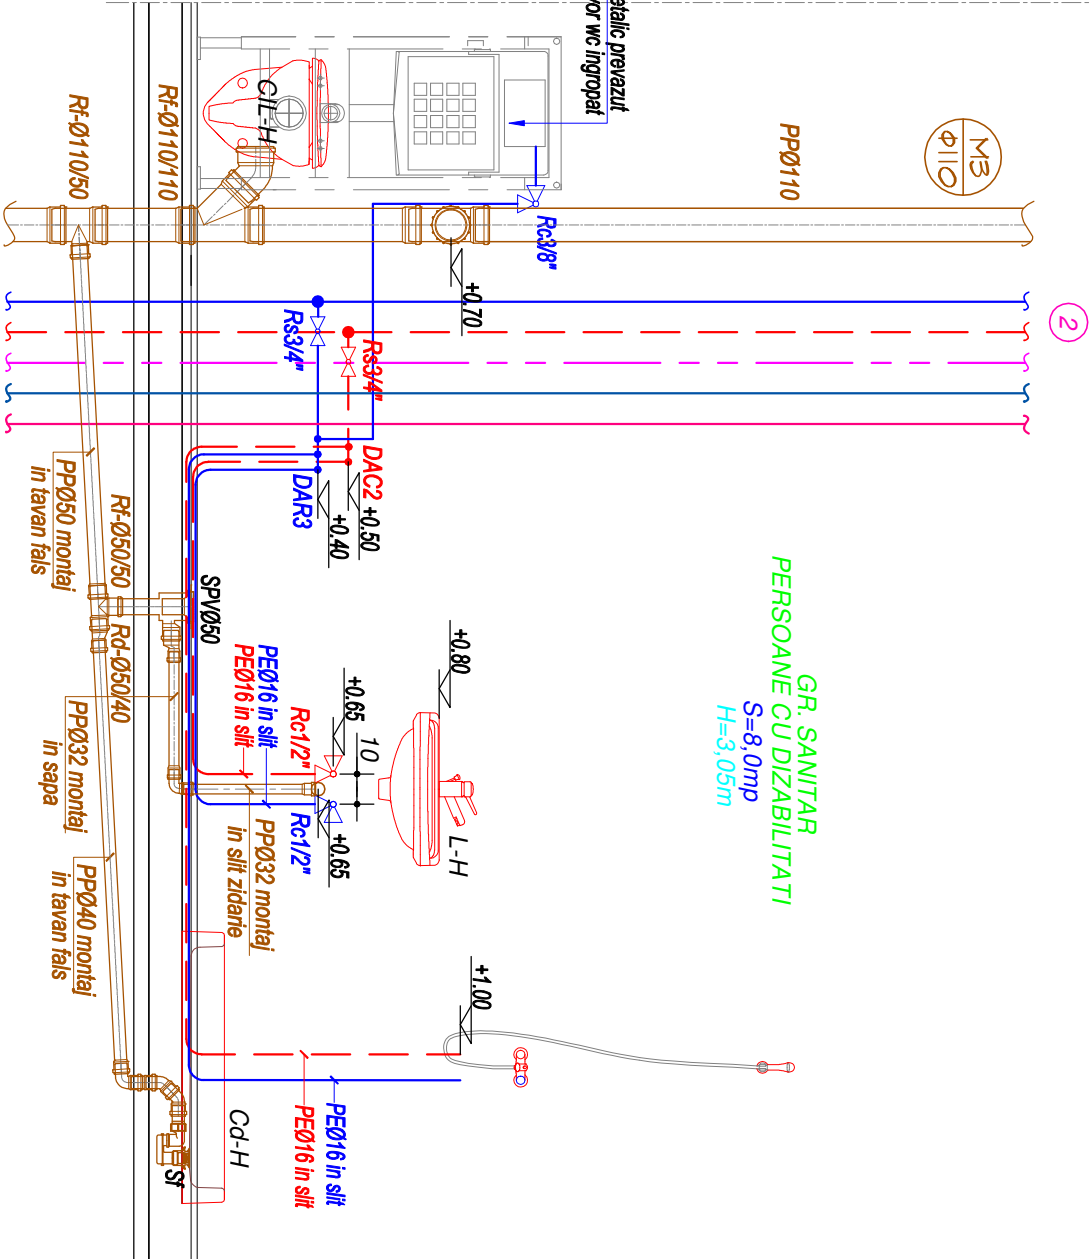

VERIFICATOR	NUME	SEMNATURA	CERINTA	REFERAT NR.	din
VERIFICATOR/ EXPERT	NUME	SEMNATURA	CERINTA	REFERAT / EXPERTIZA NR./ DATA	
PROIECTANT GENERAL: SC "TDD CONCEPT STUDIO" SRL CIF 23108690, 12/21 223/2008		PROIECTANT SPECIALITATE: SC "ROLPROIECT" SRL CIF 18050370, 12/21 2578/2005		Beneficiar CONSILIUL JUDETEAN VASLUI	
SPECIFICATIE	NUME	SEMNATURA	SCARA 1:25	REABILITARE, MODERNIZARE SI ECHIPARE SPITALUL JUDETEAN DE URGENTE VASLUI str. Stefan Cel Mare, nr. 233, Vaslui	
SEF PROIECT	ing. G. Tanjila Ostapovici				
PROIECTAT	ing. Florin BARAN				
DESENAT	ing. Florin BARAN				
VERIFICAT			2016	Detalii grup sanitar persoane cu dizabilitati - instalatii sanitare interioare -	
					Planşa nr. S-16/AsB