


Conducte de legatura de la obiectele sanitare la conductele de canalizare si pantele necesare			
OBIECT SANITAR	Legatura	PANTA NORMALA	PANTA MINIMA
LAVOAR	32	3.5 %	2.5 %
CADA DUS	40	3.5 %	2.5 %
SIFON PARD.	50	3.5 %	2.5 %
WC	110	2.0 %	1.2 %

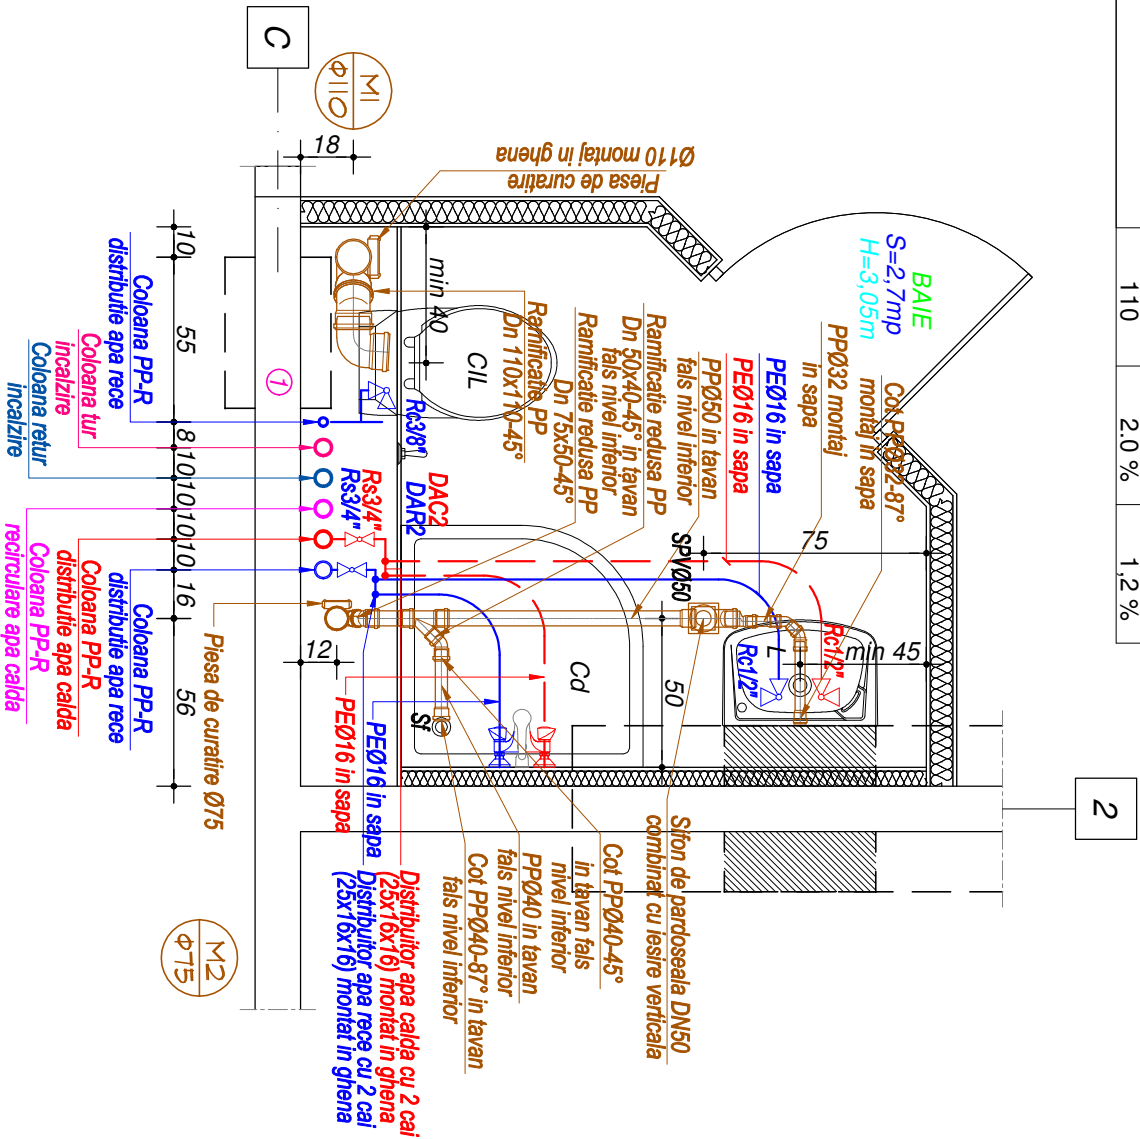


LEGENDA:

- CONDUCTA APA RECE DIN POLIETILENA RETICULATA TIP PE
CONDUCTA APA CALDA DIN POLIETILENA RETICULATA TIP PE
PP - TUB PENTRU CANALIZARE DIN POLIPROPYLENA IGNIFUGATA
CU MUFĂ SI ETANSARE CU GARNITURĂ DE CAUCIUC
50 - DIAMETRUL CONDUCTEI, 3.5% - PANTA CONDUCTEI DE CANALIZARE;
NUMAR COLOANA MENAJERA
DIAMETRUL COLOANĂ
PACHET COLOANE DE DISTRIBUTIE APA RECE, APA CALDA
MENAJERA SI RECIRCULARE APA CALDA MENAJERA
ROBINET COLTAR CU CAP SFERIC De=3/8"
ROBINET COLTAR MONTAT SUB LAVOAR De=1/2"
SIFON DE PARDOSEALA VIZITABIL Dn50/40, COMBINAT CU IESIRE VERTICALA;
VAS DE WC, MONTAT IN CONSOLĂ, CU IESIRE LATERALA SI REZERVOR INGROPAT;
LAVOAR DIN PORTELAN SANITAR MONTAT IN CONSOLĂ, PREVĂZUT CU BATERIE MONOCOMANDA;
CADA DE DUS 80x80CM
SIFON CADĂ DE DUS ORIENTABIL DIN PEHD, PREVĂZUT CU GRILA DIN INOX

NOTA

Prezenta planşa contine modificările realizate pe parcursul execuției, prin dispoziții de sanțier, inclusiv măsurile stabilite prin expertiza tehnică la foc, elaborată de ing. Simon Vasile (dupa caz).
Planşa are notată din proiectul tehnic, la care s-a adăugat abrevierea "AsB"

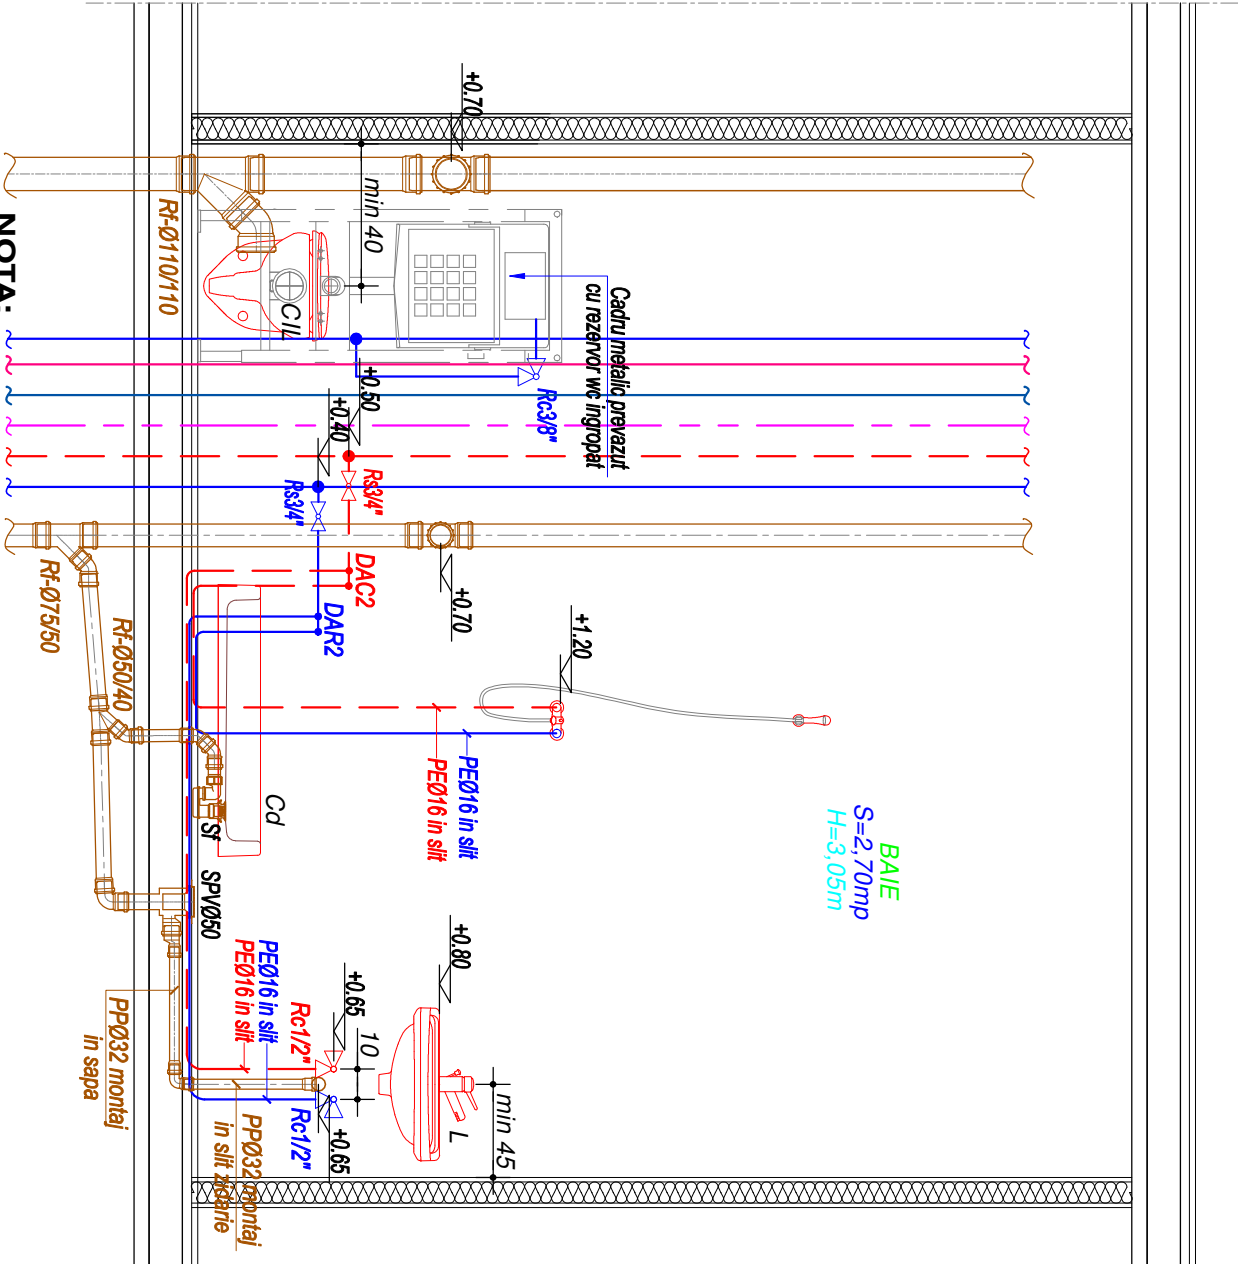

NOTA:

1. PLANSA SE VA CITI OBLIGATORIU IMPREUNA CU PLANSELE S-1....S-8
2. TOATE CONDUCTELE DE APA SE VOR IZOLA ANTICONDENS
3. CU IZOLATIE DIN ELASTOMERI DE GROSIME 6MM
3. CONDUCTELE DE LEGATURA LA OBIECTELE SANITARE ALE APEI
- RECICALDE SUNT DIN TEVI TIP POLIETILENA RETICULATA PE
- MONTATE INGROPAT IN SISTEMUL TUB IN TUB,
- CU DIAMETRELE INDICATE PE PLANURIILE DE DETALII
4. FIECARE RACORD DIN COLOANELE DE APA RECE SI ACM
- VA FI PREVĂZUT CU ROBINET DE INCHIDERE
5. PE LANGA ROBINETUL MENTIONAT LA PUNCTUL 6 VOR
- FI PREVĂZUTE SI ROBINETE COLTAR DE TIP SUB LAVOAR SI REZERVOR WC,
6. RACORDUL LA COLOANA DE APA VA FI PREVĂZUT CU DISTRIBUTOR DIN PE,
- MONTAT IN GHENĂ, DE LA CARE SE ALIMENTEAZA INDIVIDUAL FIECARE OBIECT SANITAR
7. PE FIECARE GHENĂ DE INSTALATII SE MONTAEAZA USI DE
- ACCES LA ARMATURI SI PIESELE DE CURĂTIRE

VERIFICATOR		REFERAT NR. din	
VERIFICATOR/ EXPERT	NUME	SEMNAȚURĂ	CERINTA
PROIECTANT GENERAL:		REFERAT / EXPERTIZA NR./ DATA	
SC "TDD CONCEPT STUDIO" SRL CIF 23108690, 122/ 223/2008		Beneficiar CONSILIUL JUDEȚEAN VASLUI	
SPECIFICATIE		SEMNAȚURĂ	
SEF PROIECT	arh. G.Tanjaia Ostapovici	SCARA 1:25	
PROIECTAT	ing. Florin BARAN	REABILITARE, MODERNIZARE SI ECHIPARE SPITALUL JUDEȚEAN DE URGENȚE VASLUI str. Stefan Cel Mare, nr. 233, Vaslui	
DESENAT	ing. Florin BARAN	Detaliu grup sanitar saloane - instalatii sanitare interioare -	
VERIFICAT		2016	
		Planşa nr. S-17/AsB	