


Conducute de legatura de la obiectele sanitare la conductele de canalizare si pantele necesare			
OBIECT SANITAR	Legatura	PANTA NORMALA	PANTA MINIMA
LAVOAR	32	3.5 %	2.5 %
CADA DUS	40	3.5 %	2.5 %
SIFON PARD.	50	3.5 %	2.5 %
WC	110	2.0 %	1.2 %

2

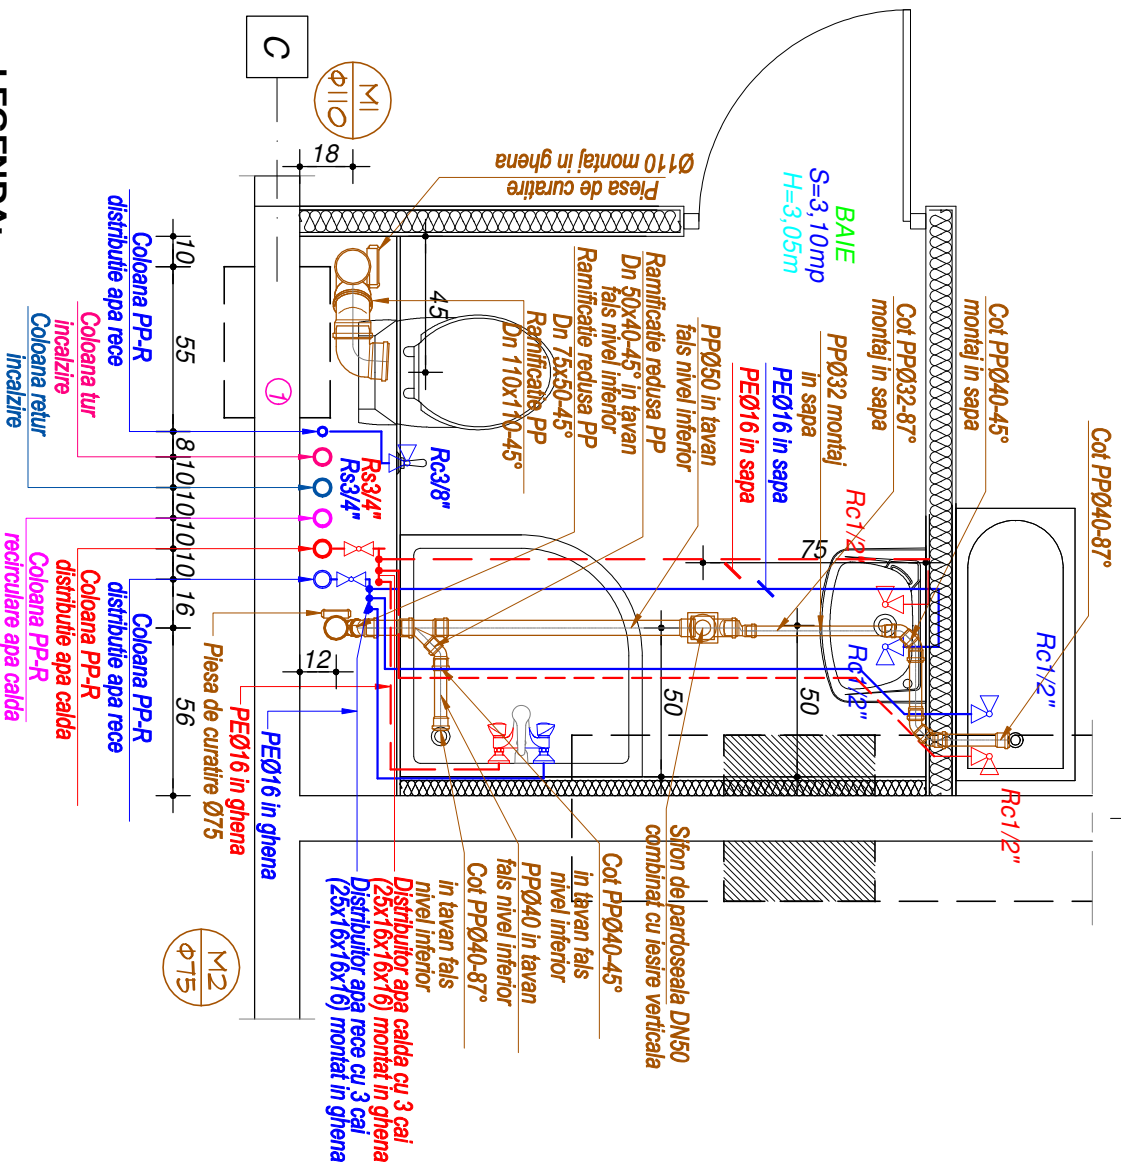


- | | |
|--------|---|
| Ro3/8" | ROBINET COLTAR CU CAP SFERIC De=3/8" |
| Re1/2" | ROBINET COLTAR SUB LAVOAR De=1/2" |
| CIL | VAS DE WC MONTAT IN CONSOLA, CU IESIRE LATERALA SI REZERVOR INGROPAT: |
| L | LAVOAR DIN PORTELAN SANITAR MONTAT IN CONSOLA, PREVAZUT CU BATERIE MONOCOMANDA, |
| Cd | CADA DE DUS 80X80CM |
| CB-C | CADA DE BAZE PENTRU COPII |

NOTA

Prezenta plansa contine modificarile realizate pe parcursul executiei, prin dispozitii de santier, inclusiv masurile stabilite prin expertiza tehnica la foc, elaborata de ing. Simon Vasile (dupa caz).

Planşa are notată din proiectul tehnic, la care s-a adăugat abrevierea "AsB"

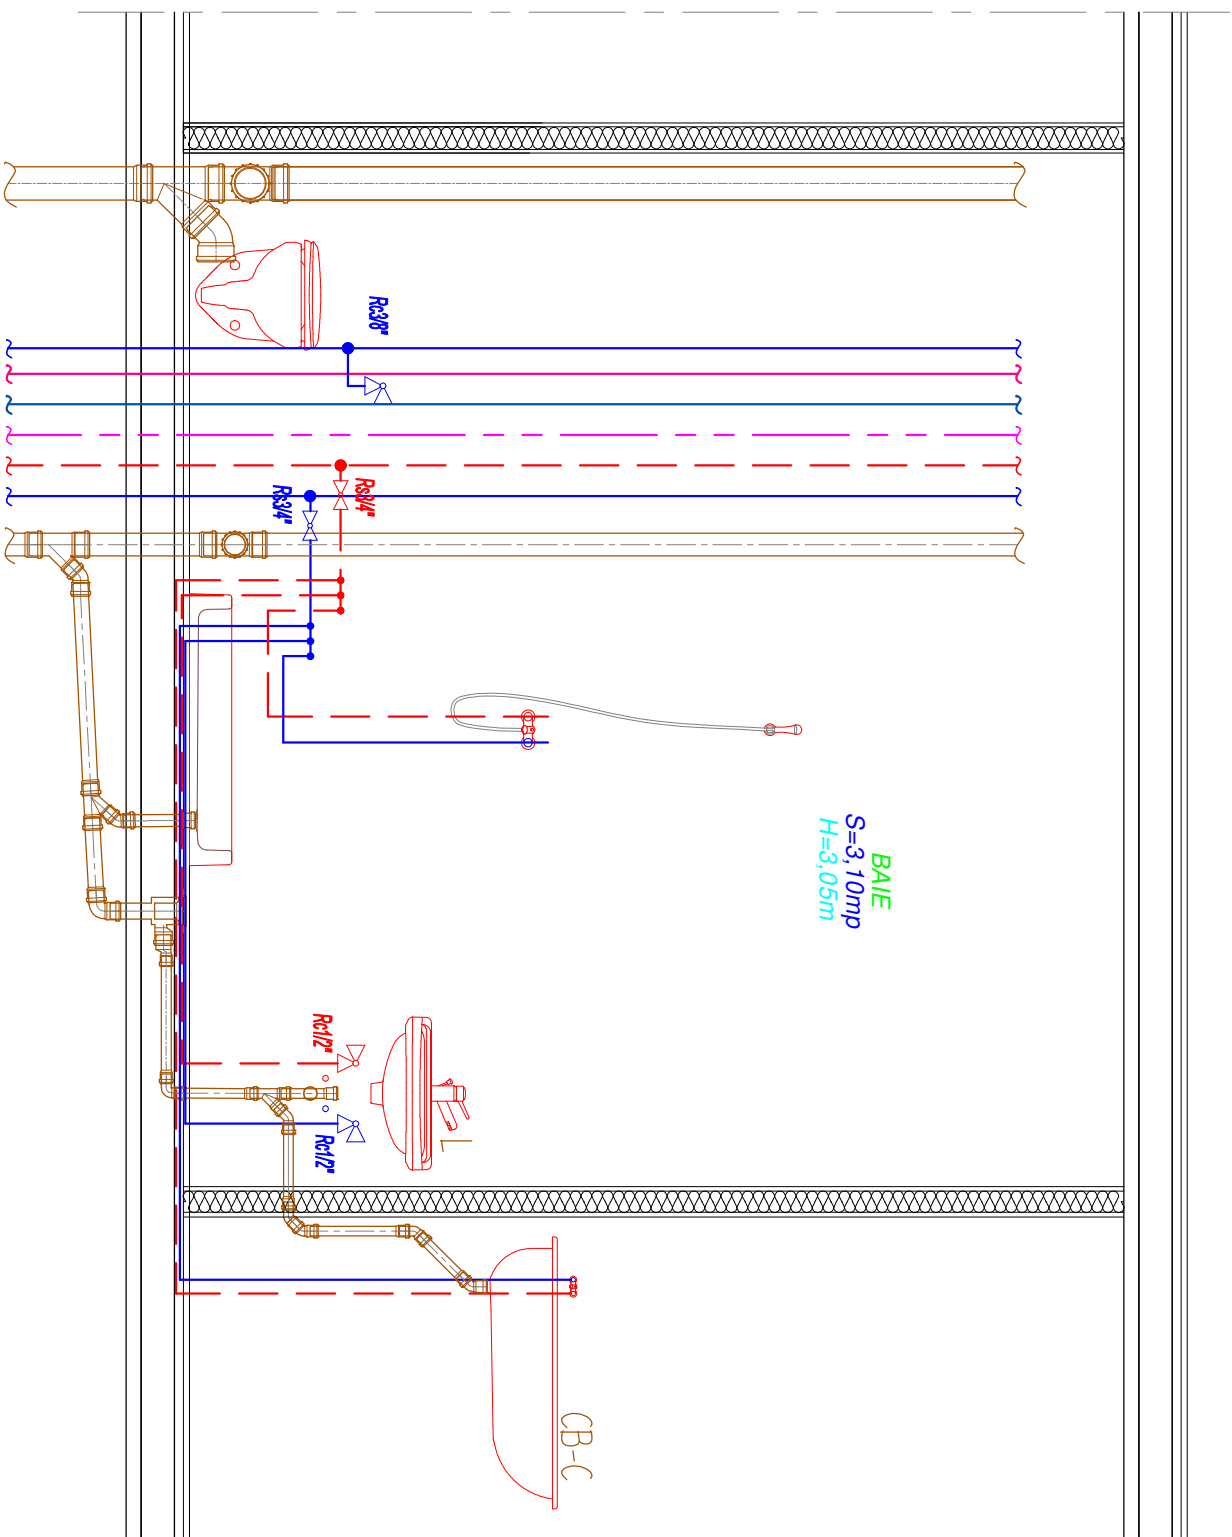

NOTA:

1. PLANSA SE VA CITI OBLIGATORIU IMPREUNA CU PLANSELE S-1,...,S-8
2. TOATE CONDUCTELE DE APA SE VOR IZOLA ANTICONDENS
3. CONDUCTELE DIN ELASTOMERI DE GROSIME 6MM
3. CONDUCTELE DE LEGATURA LA OBIECTE SANITARE ALE APEI RECI/CALDE SUNT DIN TEVI TIP POLIETILENA RETICULATA PE MONTATE INGROPAT IN SISTEMUL TUB IN TUB.
4. FIECARE RACORD INDICATE PE PLANURIILE DE DETALII
4. FIECARE RACORD DIN COLONATELE DE APA RECE SI ACM VA FI PREVAZUT CU ROBINET DE INCHIDERE
5. PE LANGA ROBINETUL MENTIONAT LA PUNCTUL 6 VOR FI PREVAZUTE SI ROBINETE COLTAR DE TIP SUB LANCAR SI REZERVOR WC.
6. RACORDUL LA COLOANA DE APA VA FI PREVAZUT CU DISTRIBUTOR DIN PE.
6. MONTAT IN GHENA, DE LA CARE SE ALIMENTEAZA INDIVIDUAL FIECARE OBIECT SANITAR
7. PE FIECARE GHENA DE INSTALATII SE MONTAEZA USI DE ACCES LA ARMA TURI SI PIESELE DE CURATIRE

VERIFICATOR				REFERAT NR.	din	
VERIFICATOR/ EXPERT	NUME	SEMNATURA	CERINTA	REFERAT / EXPERTIZA NR./ DATA		Proiect nr. 15/2010
PROIECTANT GENERAL: SC "TDD CONCEPT STUDIO" SRL CIF 23108690, J22/ 223/2008		PROIECTANT SPECIALITATE: SC "ROLPROJECT" SRL CIF 18050370, J22/ 2578/2005		Beneficiar CONSILIUL JUDETEAN VASLUI		Contract nr. 2025/2010
SPECIFICATIE	NUME	SEMNATURA				
SEF PROIECT	arh. G.Tanjaia Ostapovici		SCARA 1:25	REABILITARE, MODERNIZARE SI ECHIPARE SPTALUL JUDETEAN DE URGENTE VASLUI str. Stefan Cel Mare, nr. 233, Vaslui		Faza. PTH
PROIECTAT	ing. Florin BARAN					
DESENAT	ing. Florin BARAN			Detalii grup sanitar salon cu cadita copii - instalatii sanitare interioare -		Plansa nr. S-18/AsB
VERIFICAT			2016			