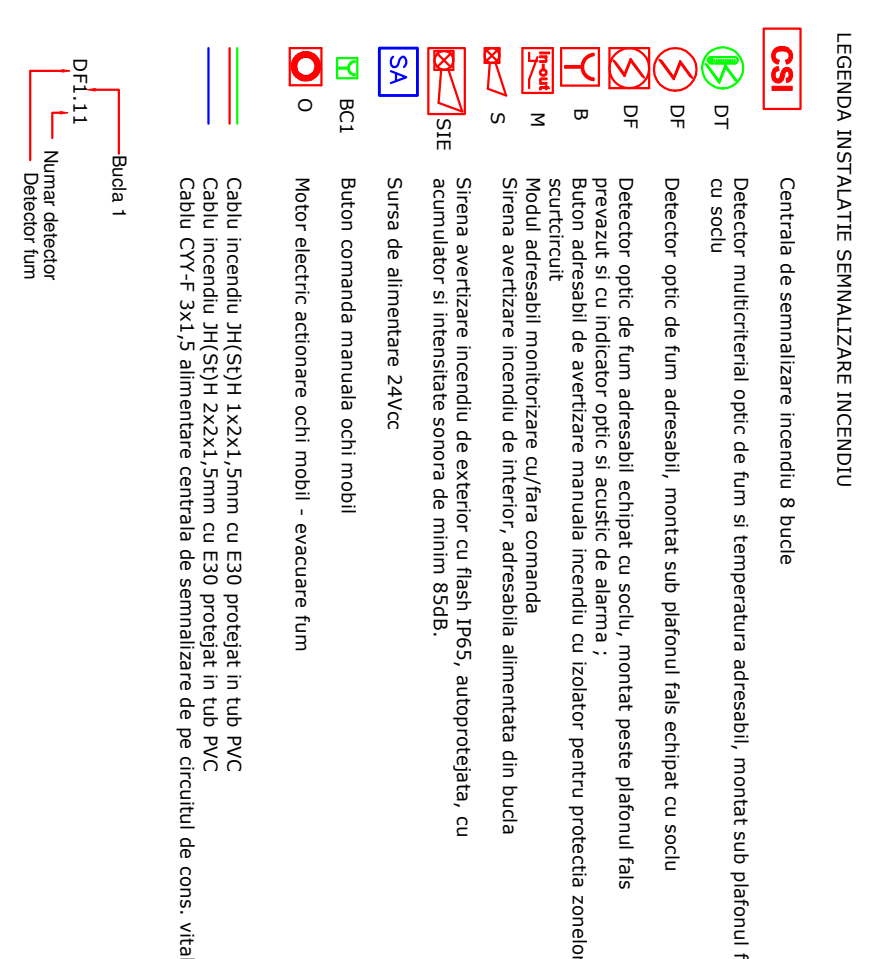


[illegible]


NOTA
Prezentă planşa conţinut modificările realizate pe parcursul execuției, prin dispoziții de șantier, inclusiv măsurile stabilite prin expertiza tehnică la loc, elaborată de ing. Simion Vasile (după caz).
Planşa are nota din proiectul tehnic, la care s-a adăugat abrevierea "ASB"

[illegible]