


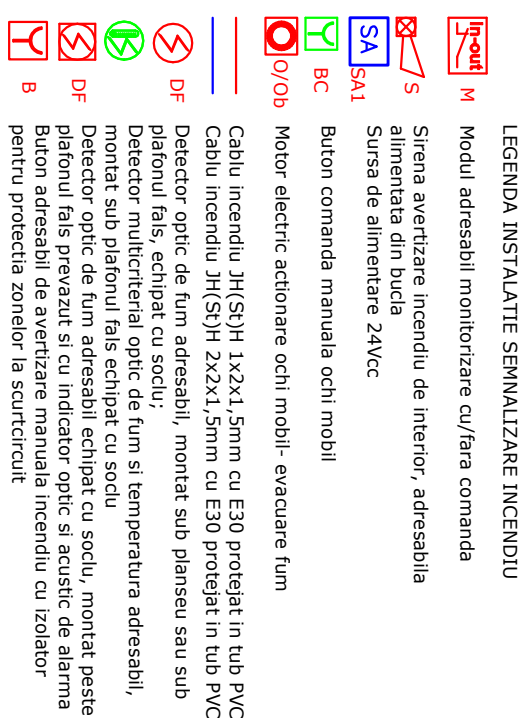

- Cablajele vor fi protejate în tub PVC de protecție

- Fiecare servomotor va fi alimentat de la o sursă de alimentare individuală 24V; comanda automată este dublată și de comanda manuală, prin buton,

Prezentă planşa conţinând modificările realizate pe parcursul execuţiei, prin dispoziţii de şantier, inclusiv măsurări

Planşa are notatia din proiectul tehnic, la care s-a adaugat abrevierea "AsB"

[illegible]