


- | | |
|---|--|
|  | ATENȚIE |
|  | PERICOL |
|  | INCENDIU |
|  | LEGAȚIA INSTALAȚIEI SEMNALIZĂ INCENDIU |
|  | Modul adresărilor monitorizate cu/ fără comandă |
|  | SA |
|  | SA |
| | SA |
| | SA |
| | SA</ |

NOTA:

- Cablurile vor fi protejate în tub PVC de protecție
- Fiecare echipament are o adresa unică pe fiecare buclă
- Distanta pe o circulație între doi terminali sau pînă la trei de pe linia este de 60m.
- Distanta pe o circulație între doi terminali sau pînă la trei de pe linia este de 60cm.
- Serele servite prin sistemul de aer condiționat individual 24V, comanda automată este dublată și de comanda manuală, prin buclă

NOTA

Prezentata plansa contine modificarile realizate pe parcursul executiei, prin dispozitii de santier, inclusiv masurile stabilite prin experienta tehnica la foc, elaborata de ing. Simon Vasile (dupa caz).
Plansa are notatia din proiectul tehnic, la care s-a adaugat abrevierea "AsB"

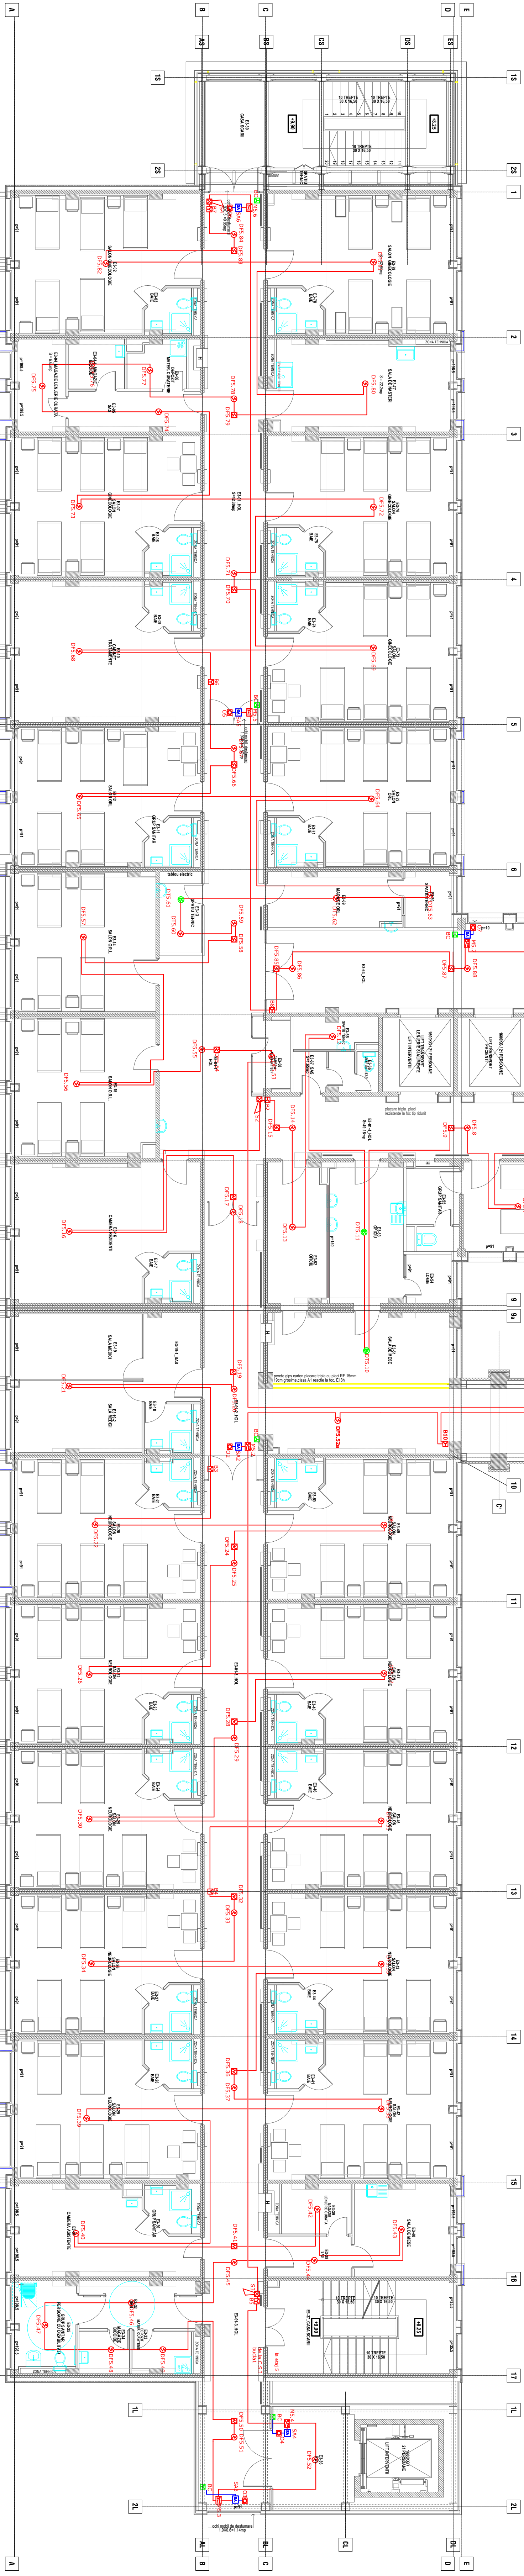

