

- [illegible]

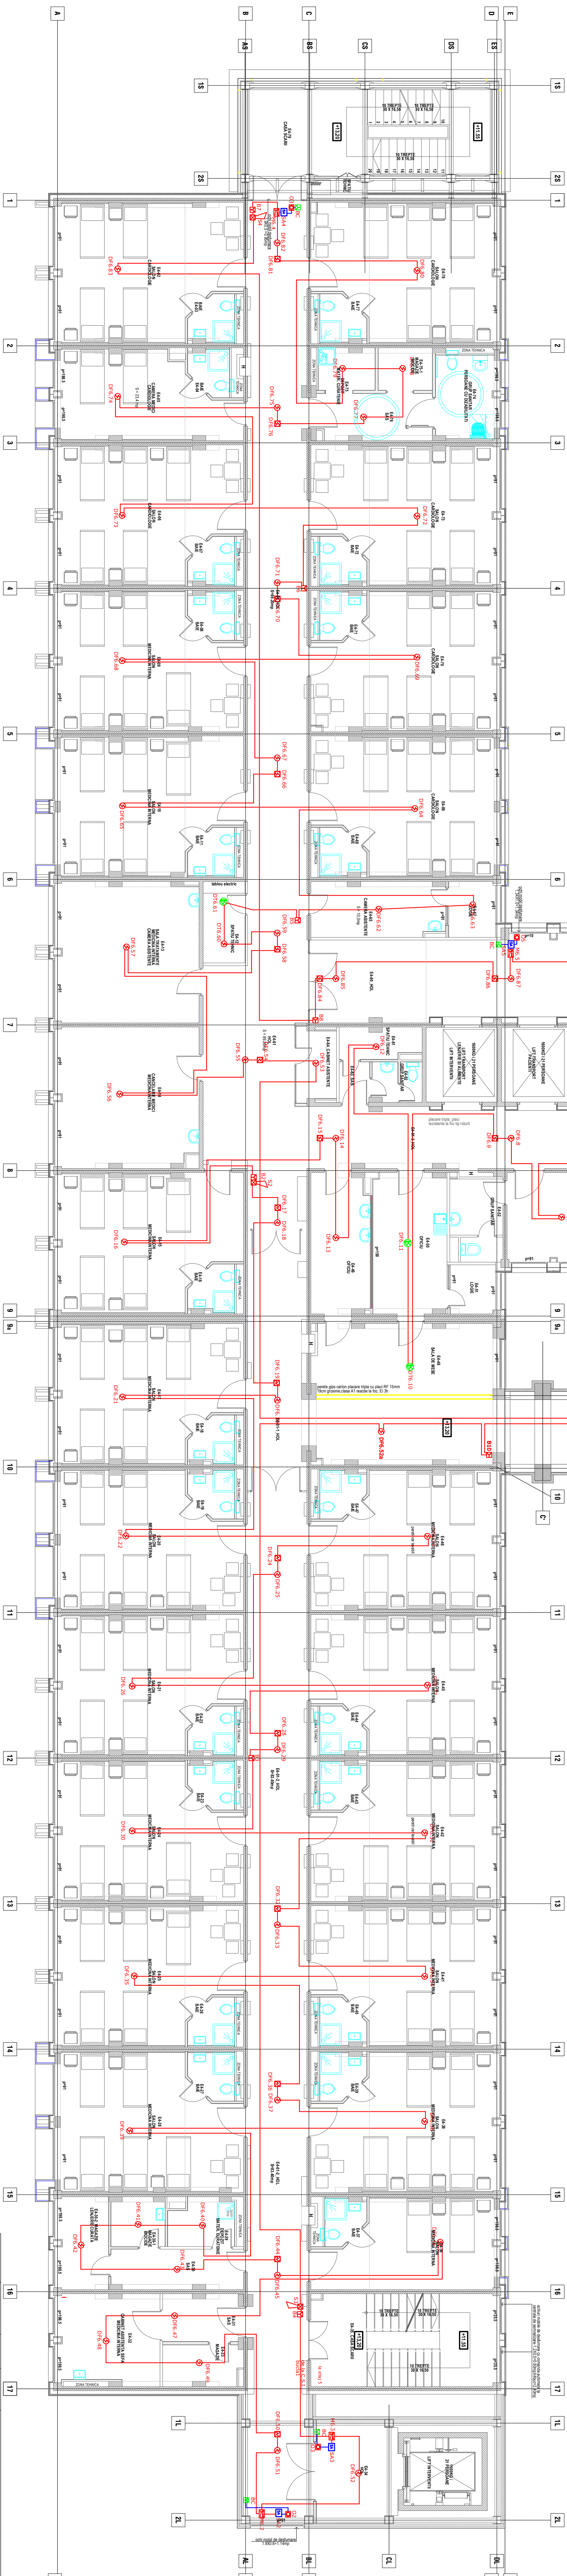
Numar detector
Detector (um
(temperatura)

NOTA:
- Cablațiile se vor realiza deasupra tavanelor false pe orizontală, iar pe verticală îngropat în pereți

- coborâre ulei în protejate în tubul PVC de protecție
- fixarea echipamentelor la adresa unității prin fixarea buclei
- distanța pe orizontală între detektorii de fum montată sub platformă este de 6,0m
- distanța pe verticală între platformă și primul nivel de protecție este de 1,4m, iar între platformă și primul nivel de 50cm
- distanța de înclinare a celulei de comandă se amplasarea pe perete, la 1,4m de la pardoseala conform normativ.
- Sistemul servomotor va fi interior și se amplasăa la cel puțin 100mm fața de tavan
- Sistemul servomotor va fi interior și la o sursă de alimentare individuală 24V, comandă automată este dublă și de comandă manuală, prin buzon

NOTA

Prezentata planşa conţine modificările realizate pe parcursul execuţiei, prin dispoziţii de şantier, inclusiv măsurile stabilite prin expertiza tehnică la foc, elaborată de ing. Simon Vasile (după caz).
Planşa are notată din proiectul tehnic, la care s-a adăugat abrevierea "ASB"

[illegible]