


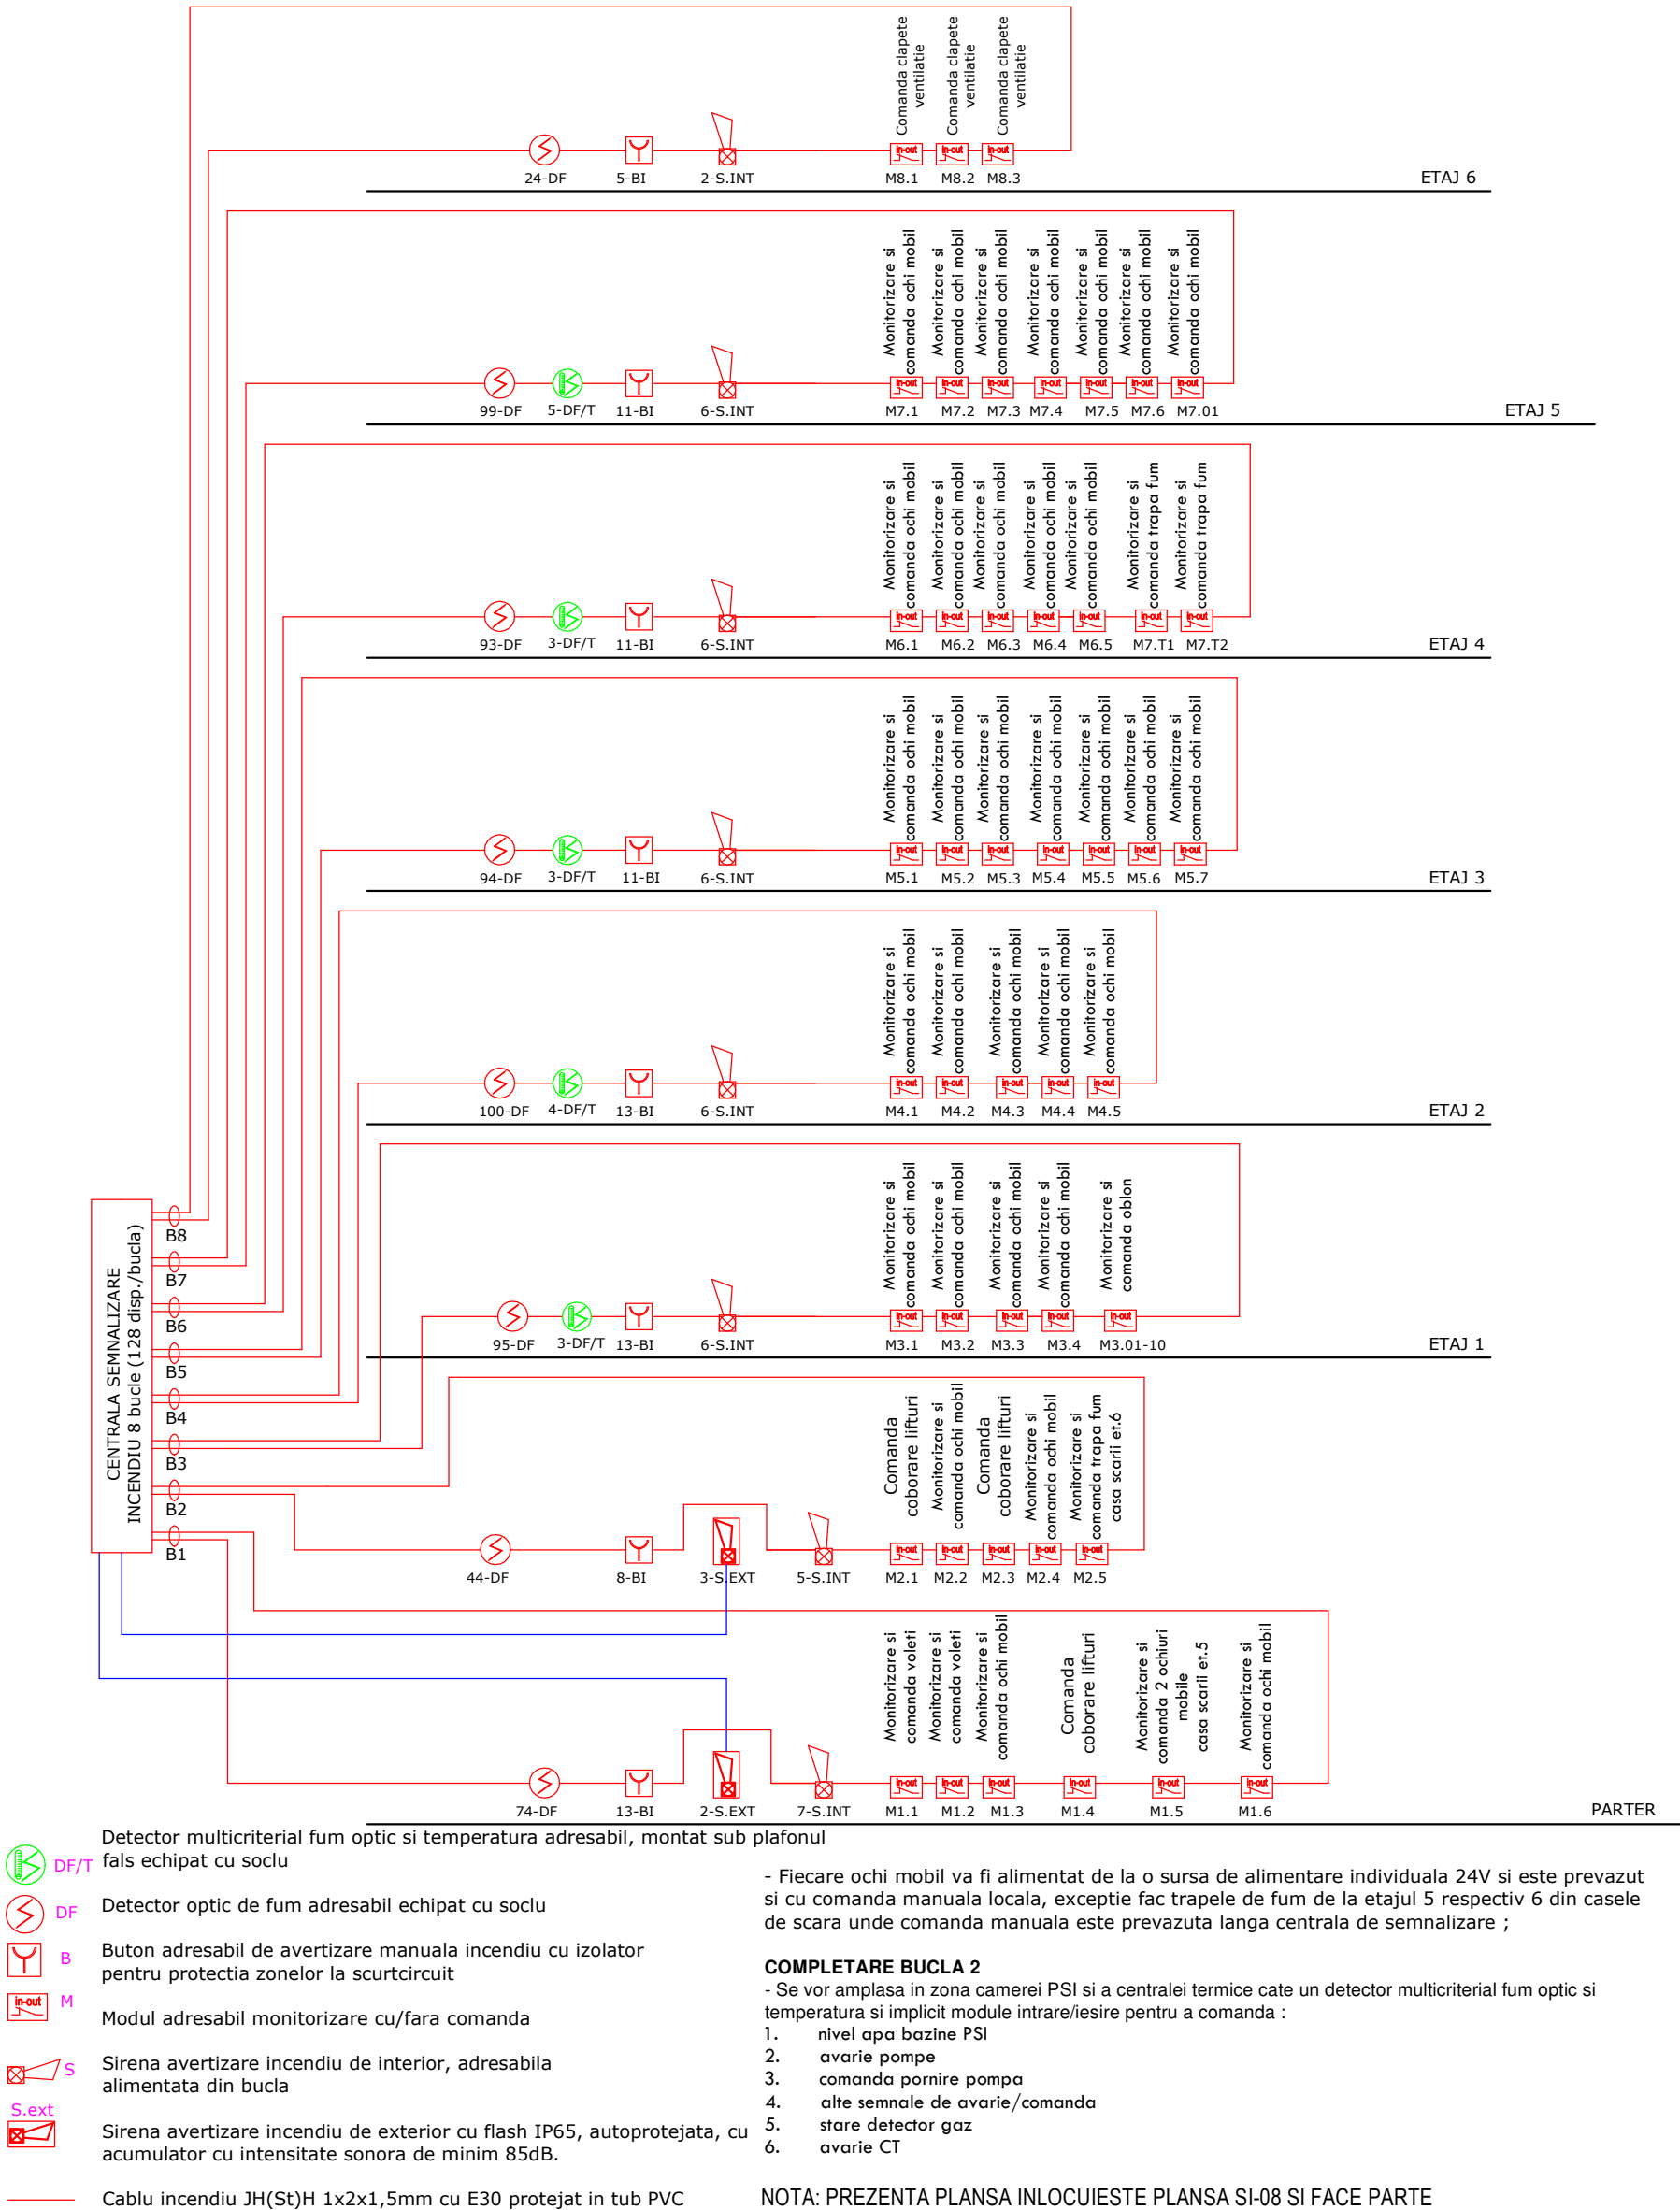

- Fiecare ochi mobil va fi alimentat de la o sursa de alimentare individuala 24V si este prevazut si cu comanda manuala locala, exceptie fac trapele de fum de la etajul 5 respectiv 6 din casele de scara unde comanda manuala este prevazuta langa centrala de semnalizare ;

COMPLETARE BUCLA 2

- Se vor amplasa in zona camerei PSI si a centralei termice cate un detector multicriterial fum optic si temperatura si implicit module intrare/iesire pentru a comanda :

1. nivel apa bazine PSI
2. avarie pompe
3. comanda pornire pompa
4. alte semnale de avarie/comanda
5. stare detector gaz
6. avarie CT

NOTA: PREZENTA PLANSĂ ÎNLOCUIEȘTE PLANSĂ SI-08 ȘI FACE PARTE ÎNTEGRANTĂ DIN DISPOZIȚIA DE SANTIER I2 / 25.06.2015, URMARE A EMITERII DISPOZIȚIEI DE SANTIER 2A / 07.11.2014. ȘI A EXPERTIZEI TEHNICE Cc,Ci nr. 39 / 18.05.2015

VERIFICATOR				REFERAT NR.	din
VERIFICATOR/ EXPERT	NUME	SEMNAȚURA	CERINȚA	REFERAT / EXPERTIZA NR./ DATA	
PROIECTANT GENERAL: SC "TDD CONCEPT STUDIO" SRL CIF 23108690, J22/ 223/2008		PROIECTANT SPECIALITATE: SC "ROLPROIECT" SRL CIF 18050370, J22/ 2578/2005		Beneficiar CONSILIUL JUDEȚEAN VASLUI	Proiect nr. 137/2013 Contract nr. 2025/2010
SPECIFICATIE	NUME	SEMNAȚURA	SCARA --	REABILITARE, MODERNIZARE ȘI ECHIPARE SPITALUL JUDEȚEAN DE URGENTE VASLUI - CONSTRUIRE SCARA EXTERIOARA str. Stefan Cel Mare, nr. 233,Vaslui	
SEF PROIECT	arh. G.Tanjala Ostapovici				
PROIECTAT	ing. Florin BARAN				
DESENAT	ing. Florin BARAN		2016	SCHEMA BLOC - instalati semnalizare incendii -	
VERIFICAT					