


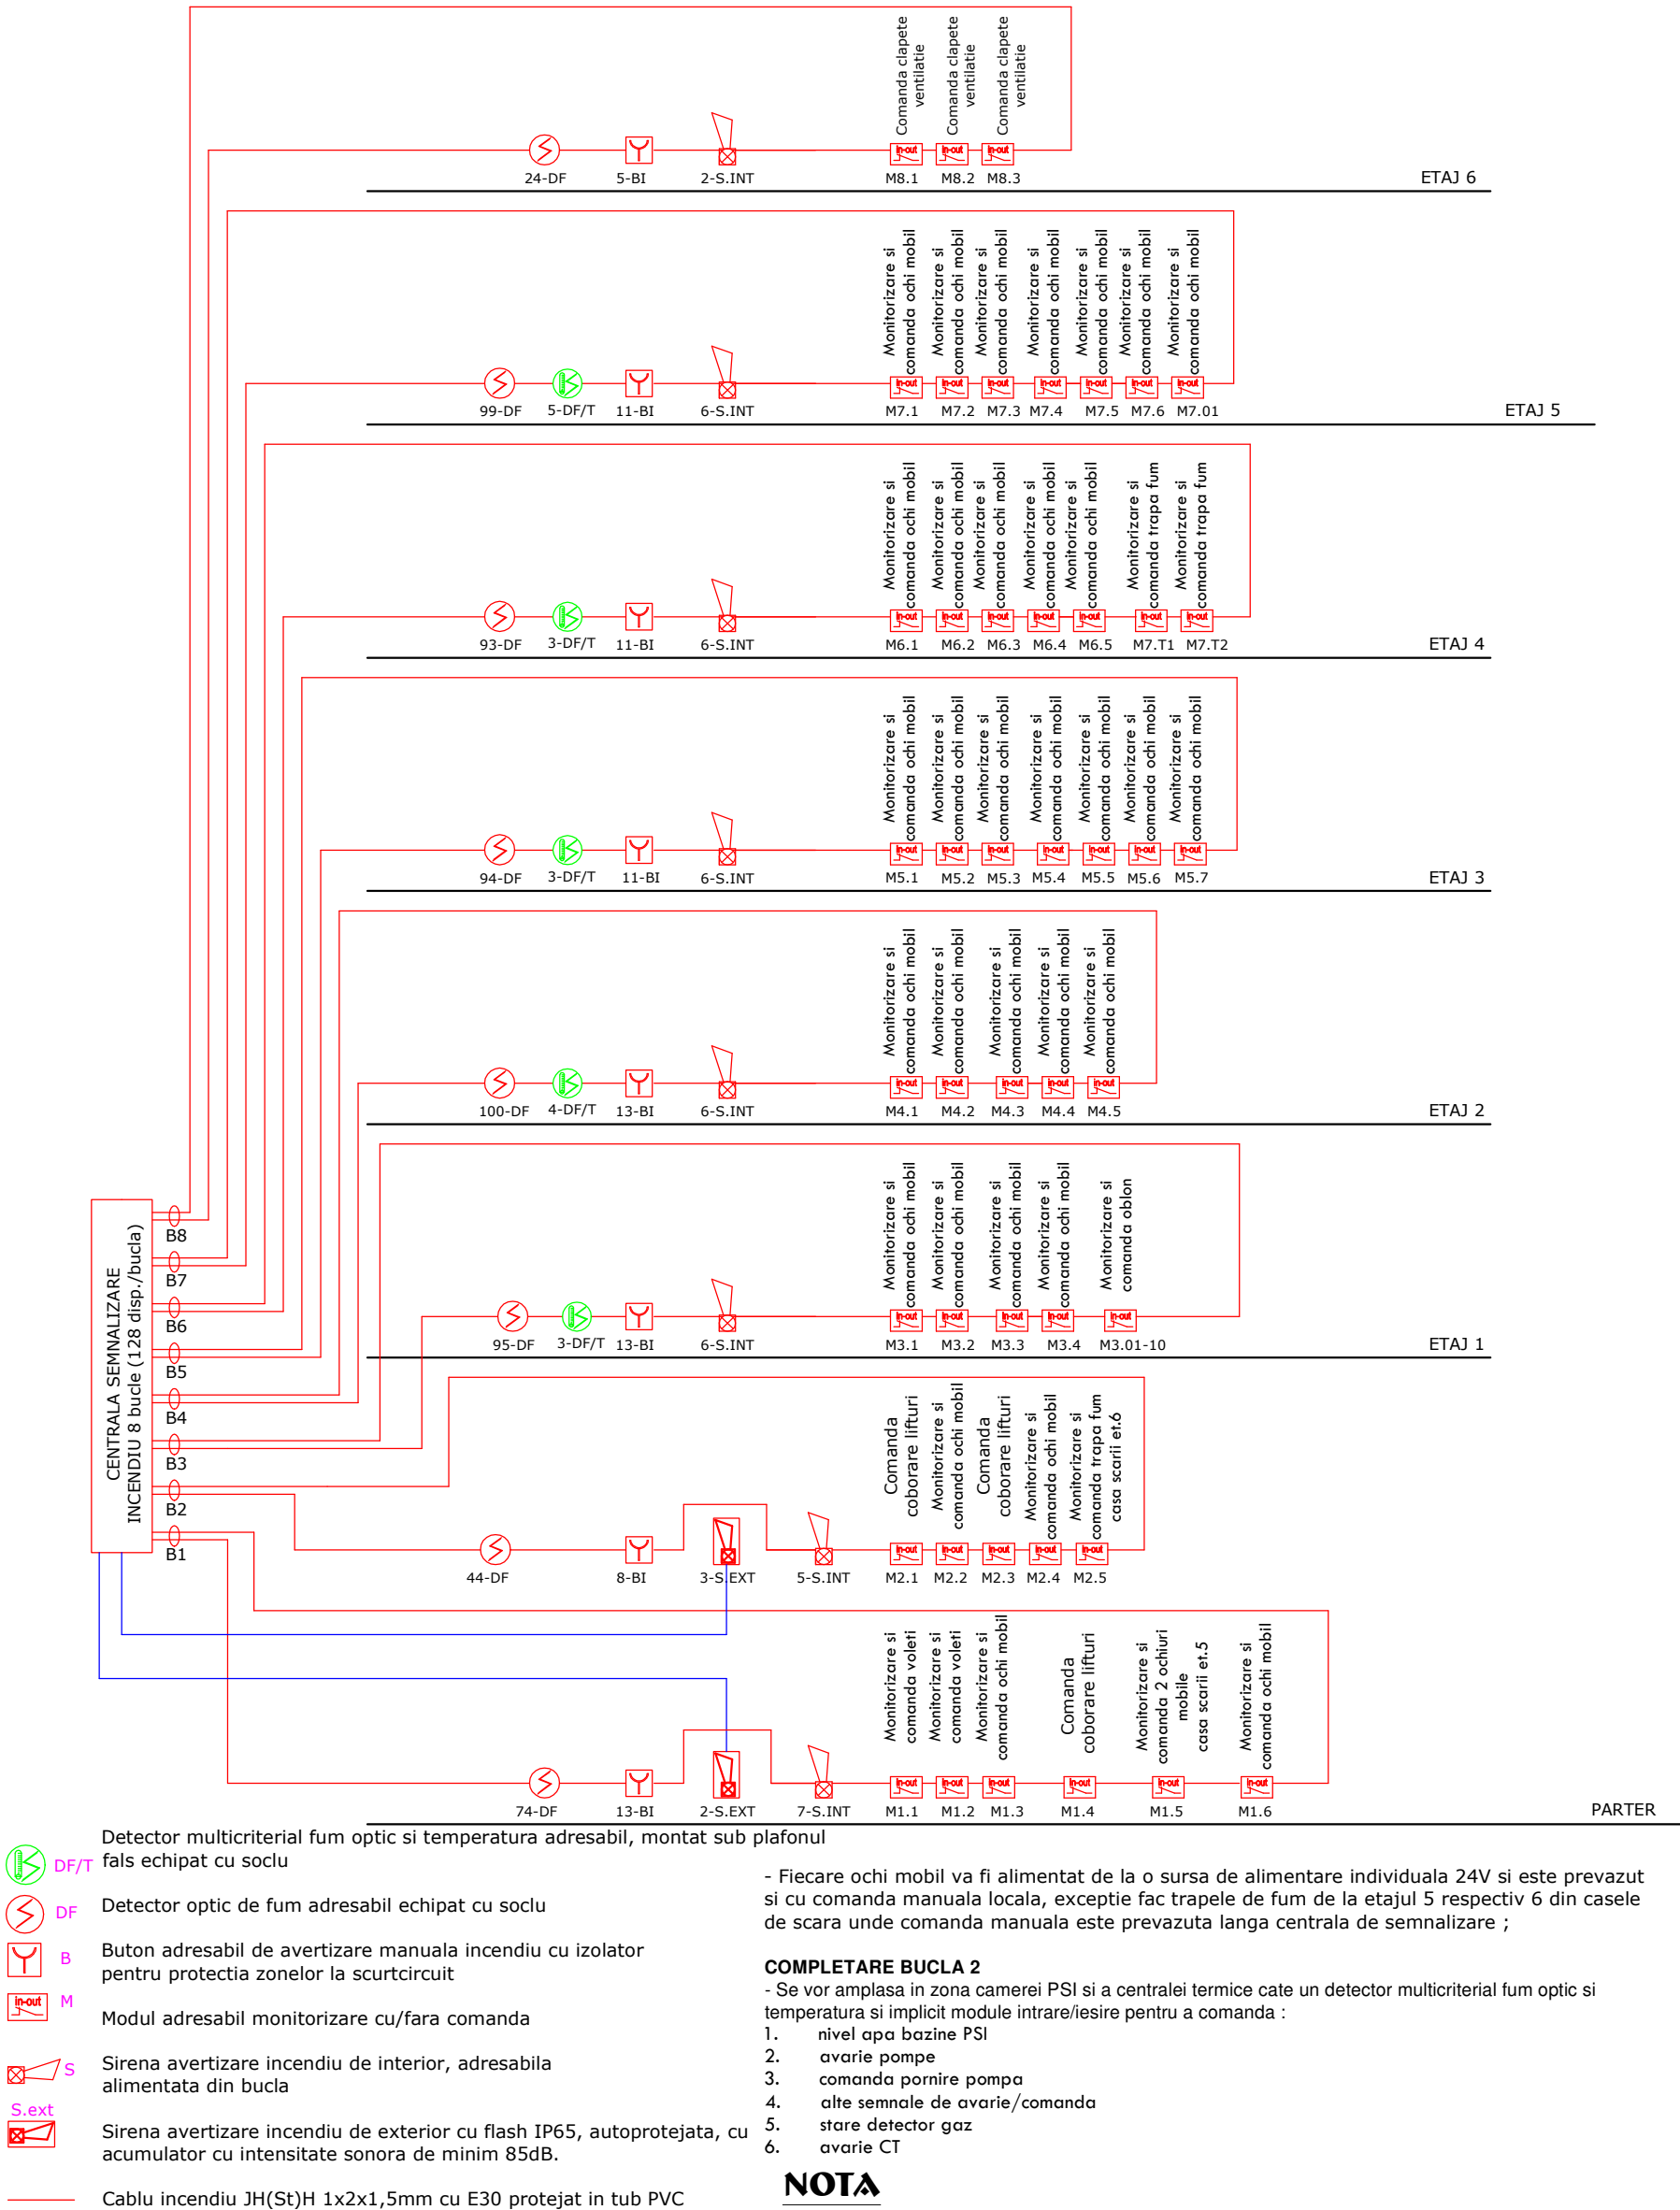

VERIFICATOR				REFERAT NR.	din
VERIFICATOR/ EXPERT	NUME	SEMNATURA	CERINTA	REFERAT / EXPERTIZA NR./ DATA	
PROIECTANT GENERAL: SC "TDD CONCEPT STUDIO" SRL CIF 23108690, J22/ 223/2008		PROIECTANT SPECIALITATE: SC "ROLPROIECT" SRL CIF 18050370, J22/ 2578/2005		Beneficiar	Proiect nr. 137/2013
				CONSILIUL JUDETEAN VASLUI	Contract nr. 2025/2010
SPECIFICATIE	NUME	SEMNATURA	SCARA --	REABILITARE, MODERNIZARE SI ECHIPARE SPITALUL JUDETEAN DE URGENTE VASLUI - CONSTRUIRE SCARA EXTERIOARA str. Stefan Cel Mare, nr. 233,Vaslui	Faza. P.Th.
SEF PROIECT	arh. G.Tanjala Ostapovici				
PROIECTAT	ing. Florin BARAN				
DESENAT	ing. Florin BARAN		2016	SCHEMA BLOC - instalati semnalizare incendii -	Plansa nr. SI-08/AsB
VERIFICAT					