

LEGENDA

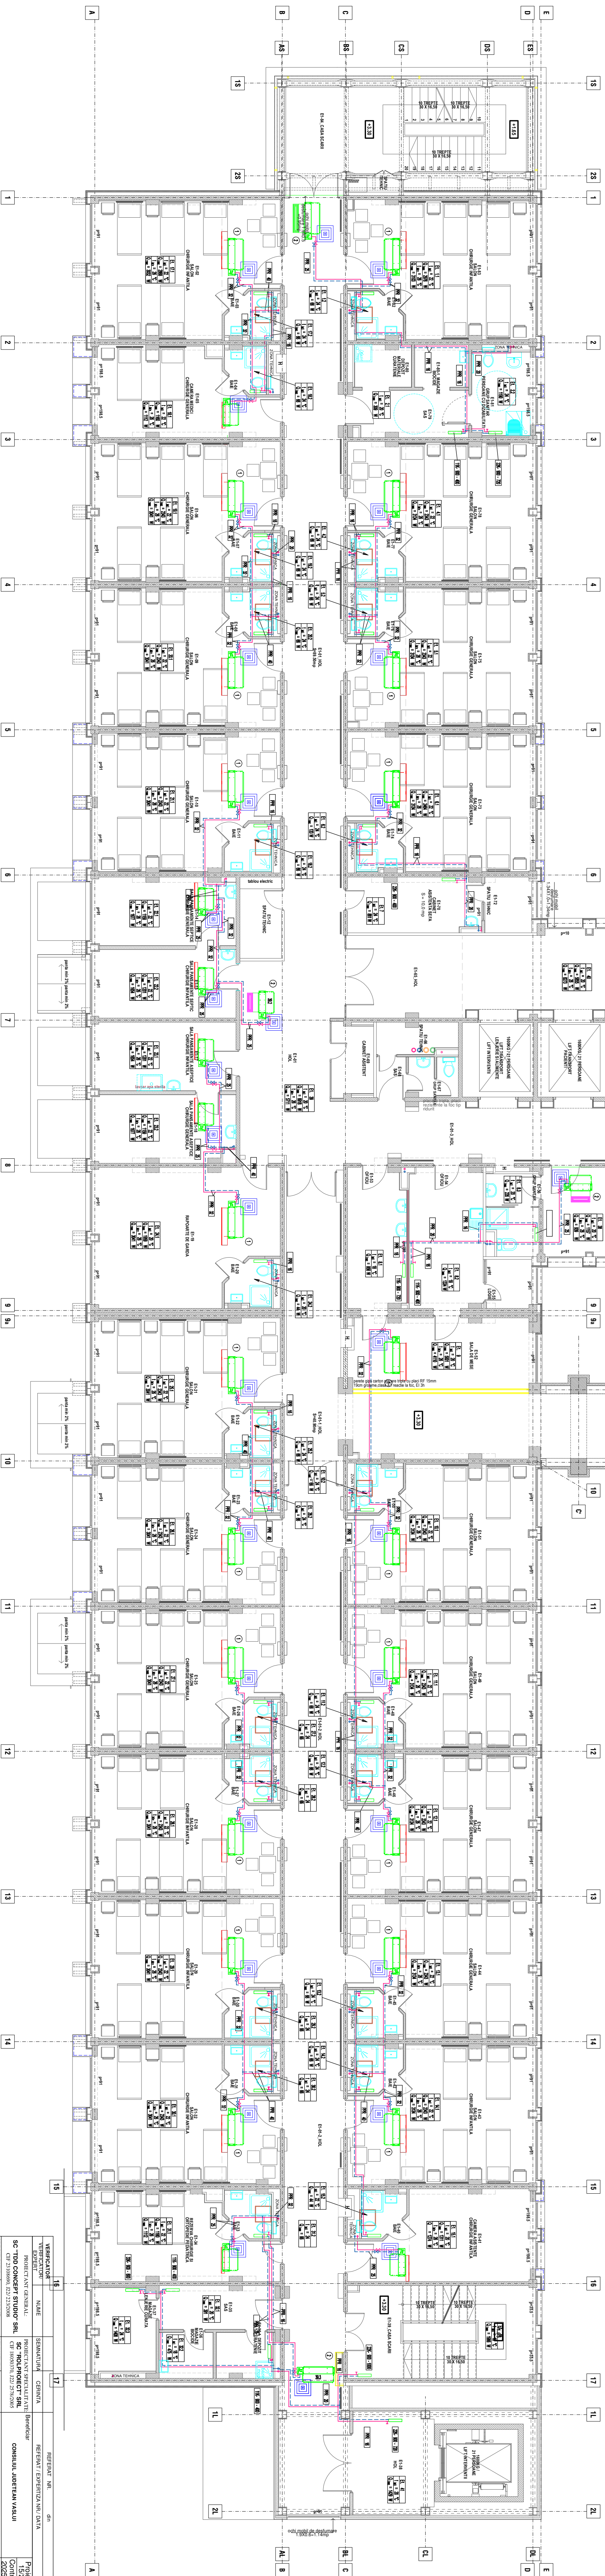
NOTA


[illegible]

NOTA

Prezentă planşa conţine modificările realizate pe parcursul execuţiei, prin dispoziţii de şantier, inclusiv măsurile stabilite prin expertiză tehnică la foc, elaborată de ing. Simion Vasile (după caz). Planşa are notula din proiectul I+D+P, la care s-a adăugat abrevierea "ASB".

[illegible]