
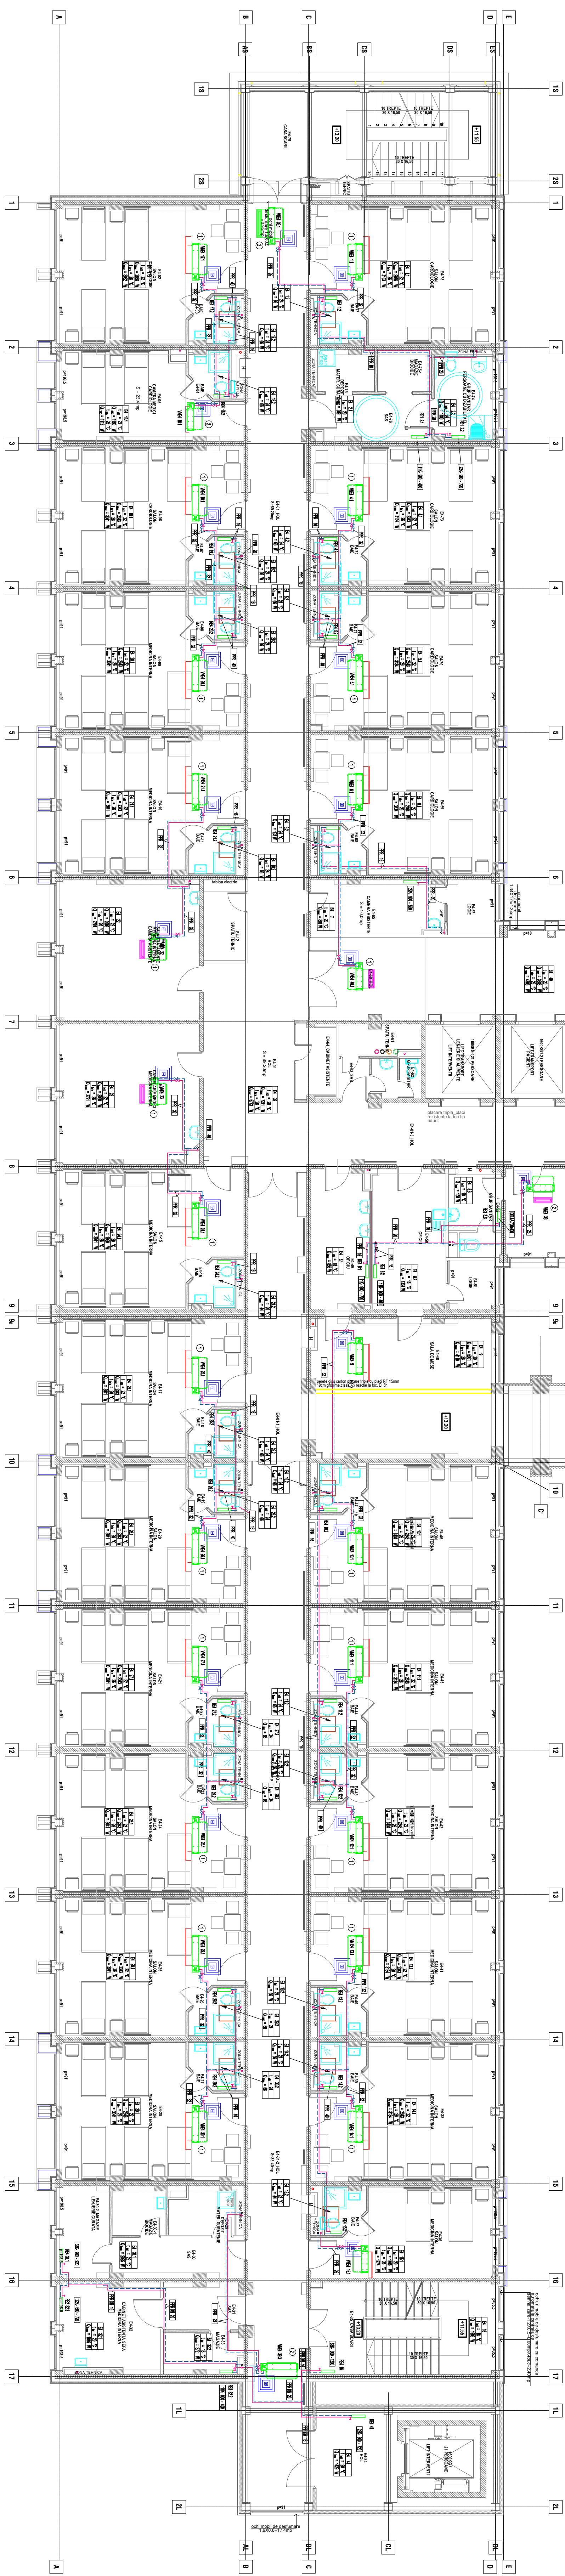


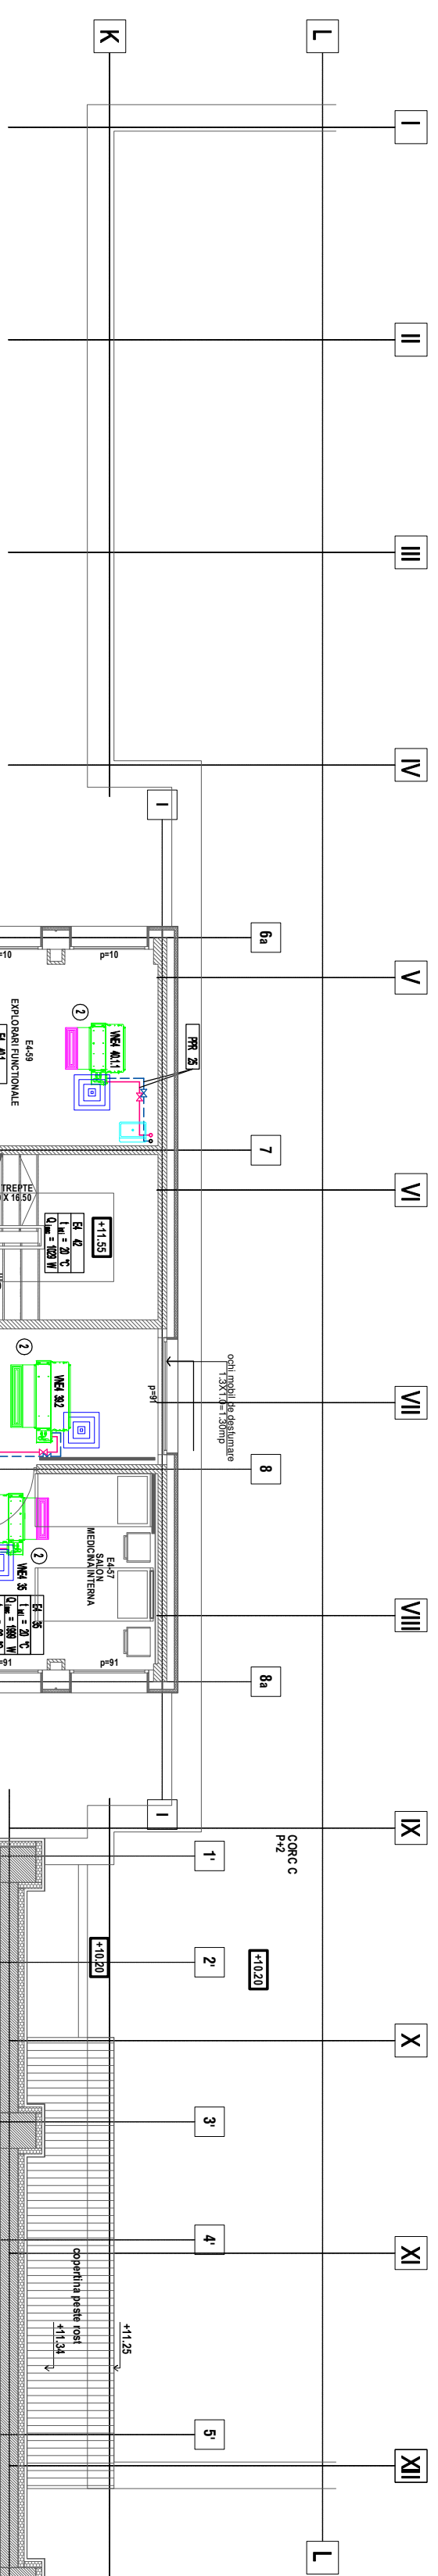

LEGENDA:

- [illegible]

NOTA:

- [illegible]

NOTA

Prezentata planşa conţine modificările realizate pe parcursul execuţiei, prin dispoziţii de şantier, inclusiv măsurile stabilite prin expertiza tehnică la loc, elaborată de ing. Simon Vasile (după caz). Planşa are notaţia din proiectul tehnic, la care s-a adăugat abrevierea "AsB".

[illegible]